


LOA	
Lokal 301	170 kvm
Lokal 302	257 kvm
Lokal 303	120 kvm

ÖVA 72 kv m

LOA	-----
BOA	-----
ÖVA	-----
BIA	-----

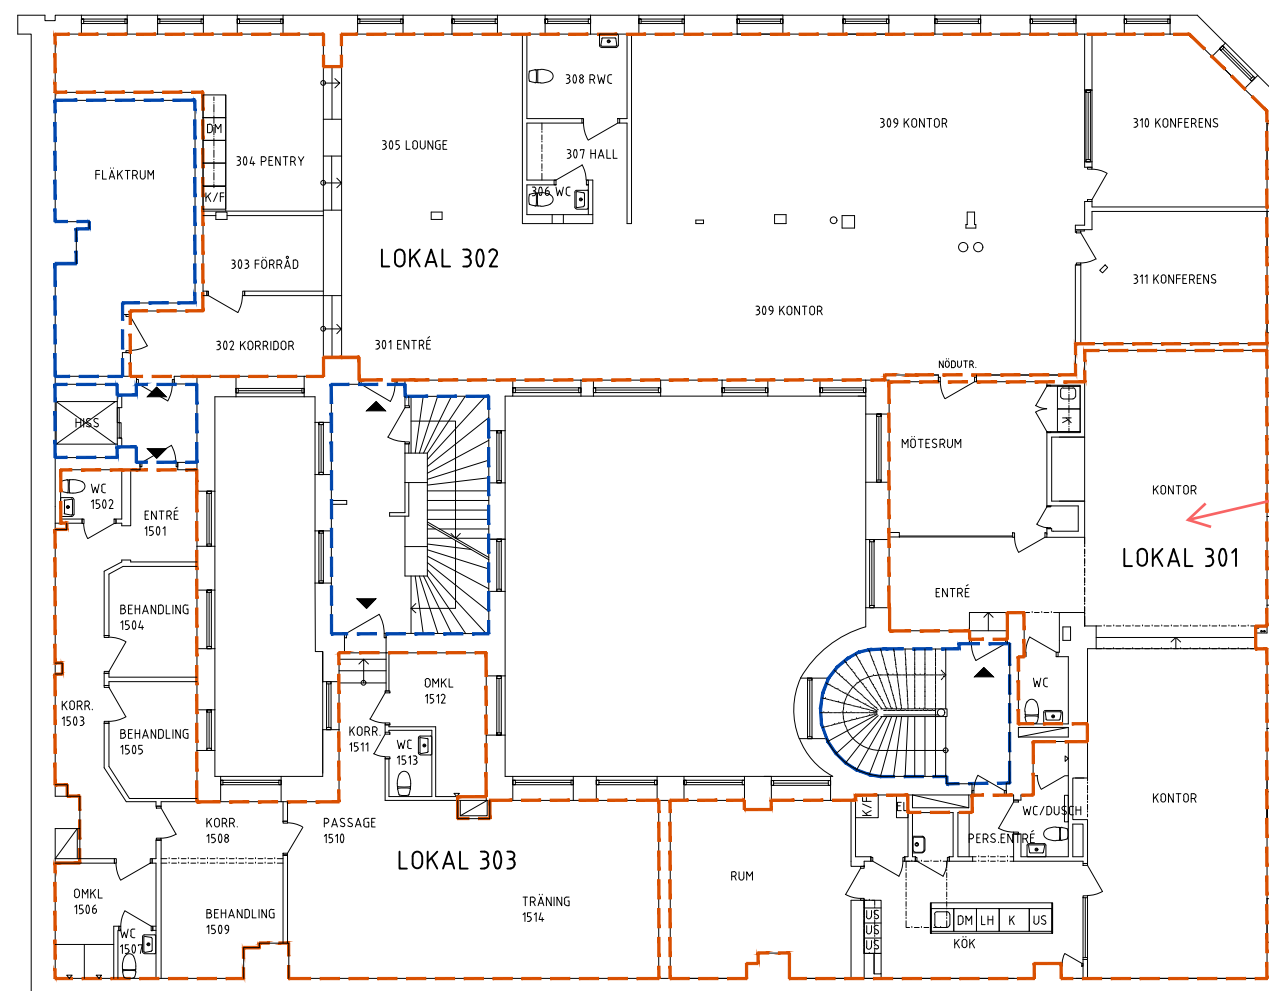


Ledig lokal

PLAN 3



REV	ANT	ÄNDRINGEN ÅVSER	SIGN	DATUM
				

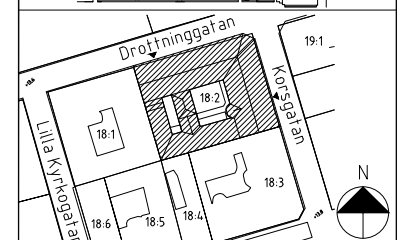

SVANSTRÖM
Fastigheter AB

RELATIONSHANDLING

INOM VALLGRAVEN 18:2

PROJEKT NR	RITAD/KONSTR AV JL	HANDLÄGGARE MR
DATUM 190531	ANSVARIG MR	

190531	MR
K7-9 (KORSG. 7-9 & DROTTNINGG. 21-23 BOSTÄDER, KONTOR & BUTIKSLOKALER	

PLAN 3

SKALA	RITNR.	REV.
1:100 (A1)	A-40.1-30	