


Bilga 1

I

FÖRKLARINGAR

Se ritning A-40 1-100

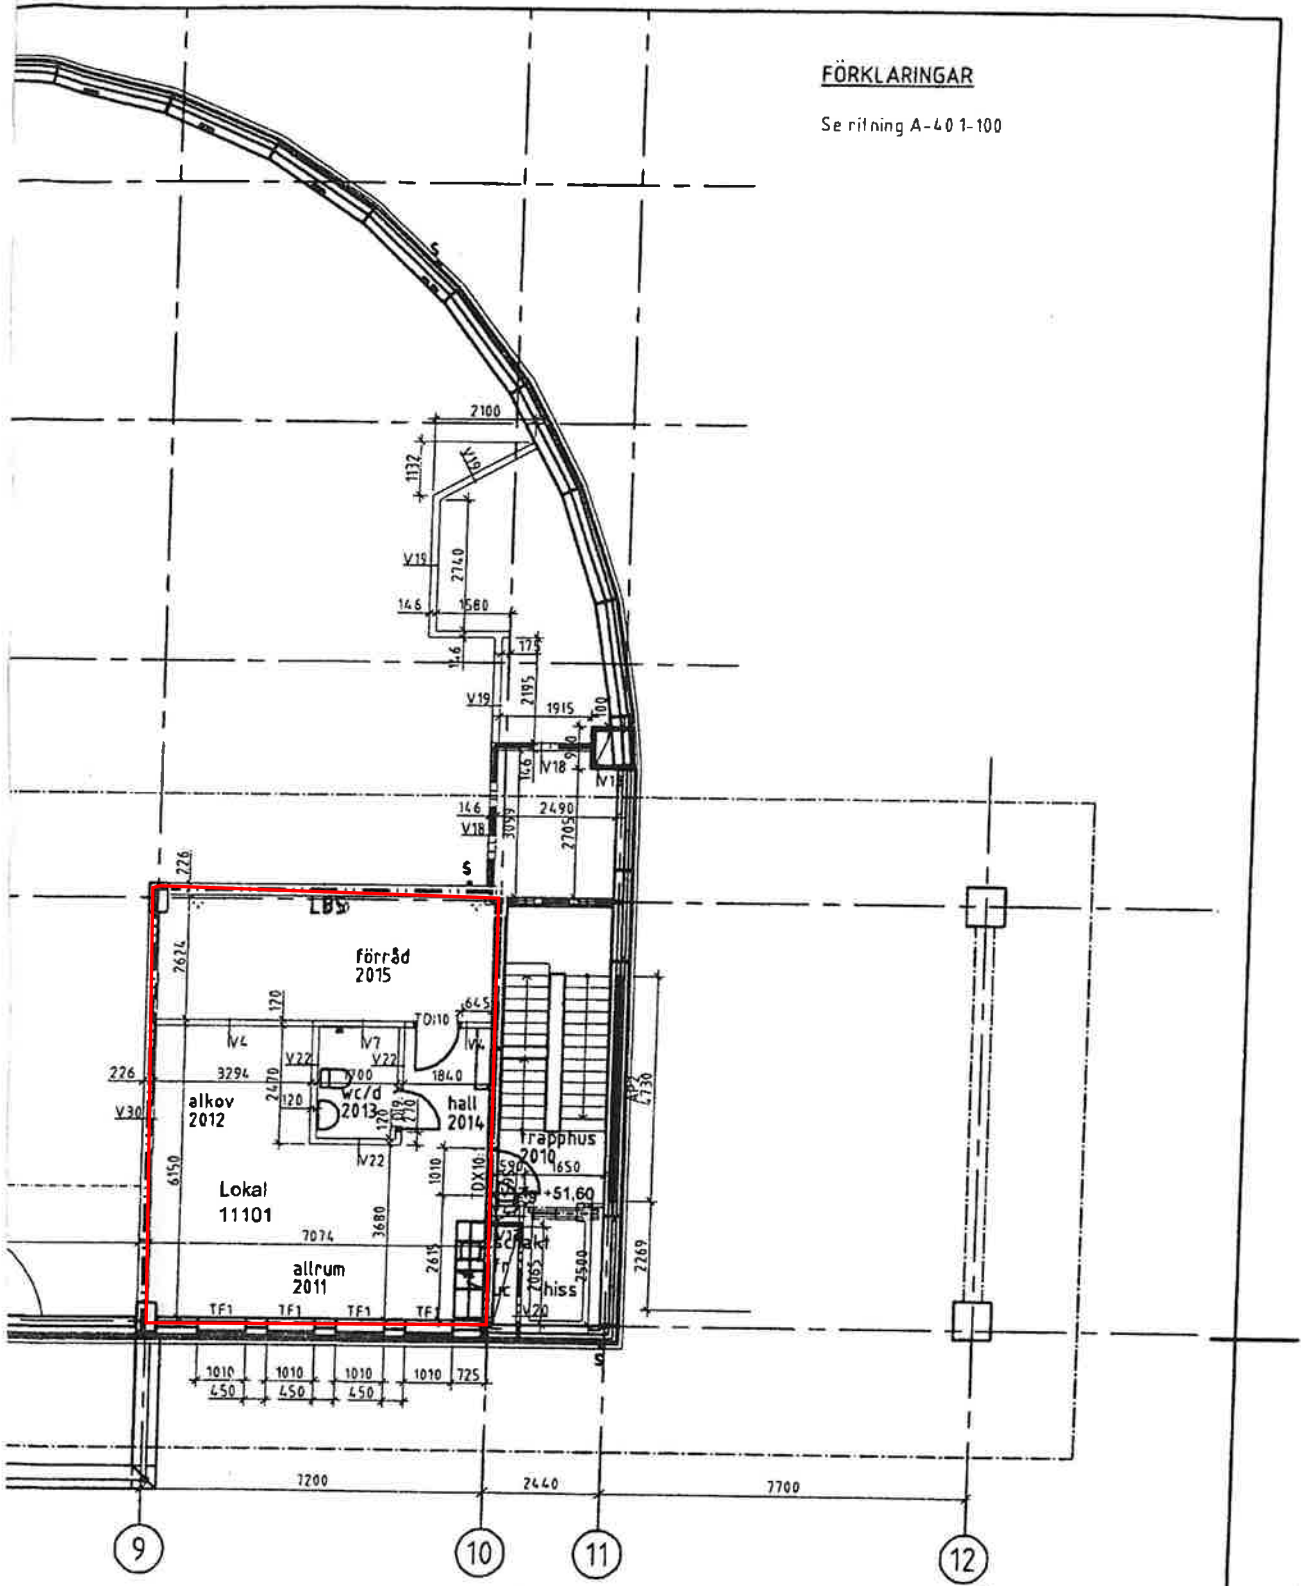

B

BET	ANT	ÄNDRINGEN AVSER	SIGN	DATUM
HANDLING				
RELATIONSHANDLING Brf				
AF Bygg Göteborg Thessa Svensson Gata 9 417 53 Göteborg Tel 031 782 40 00 www.afbygg.se				

ll
Xiaoqin G
Thomson
ce