


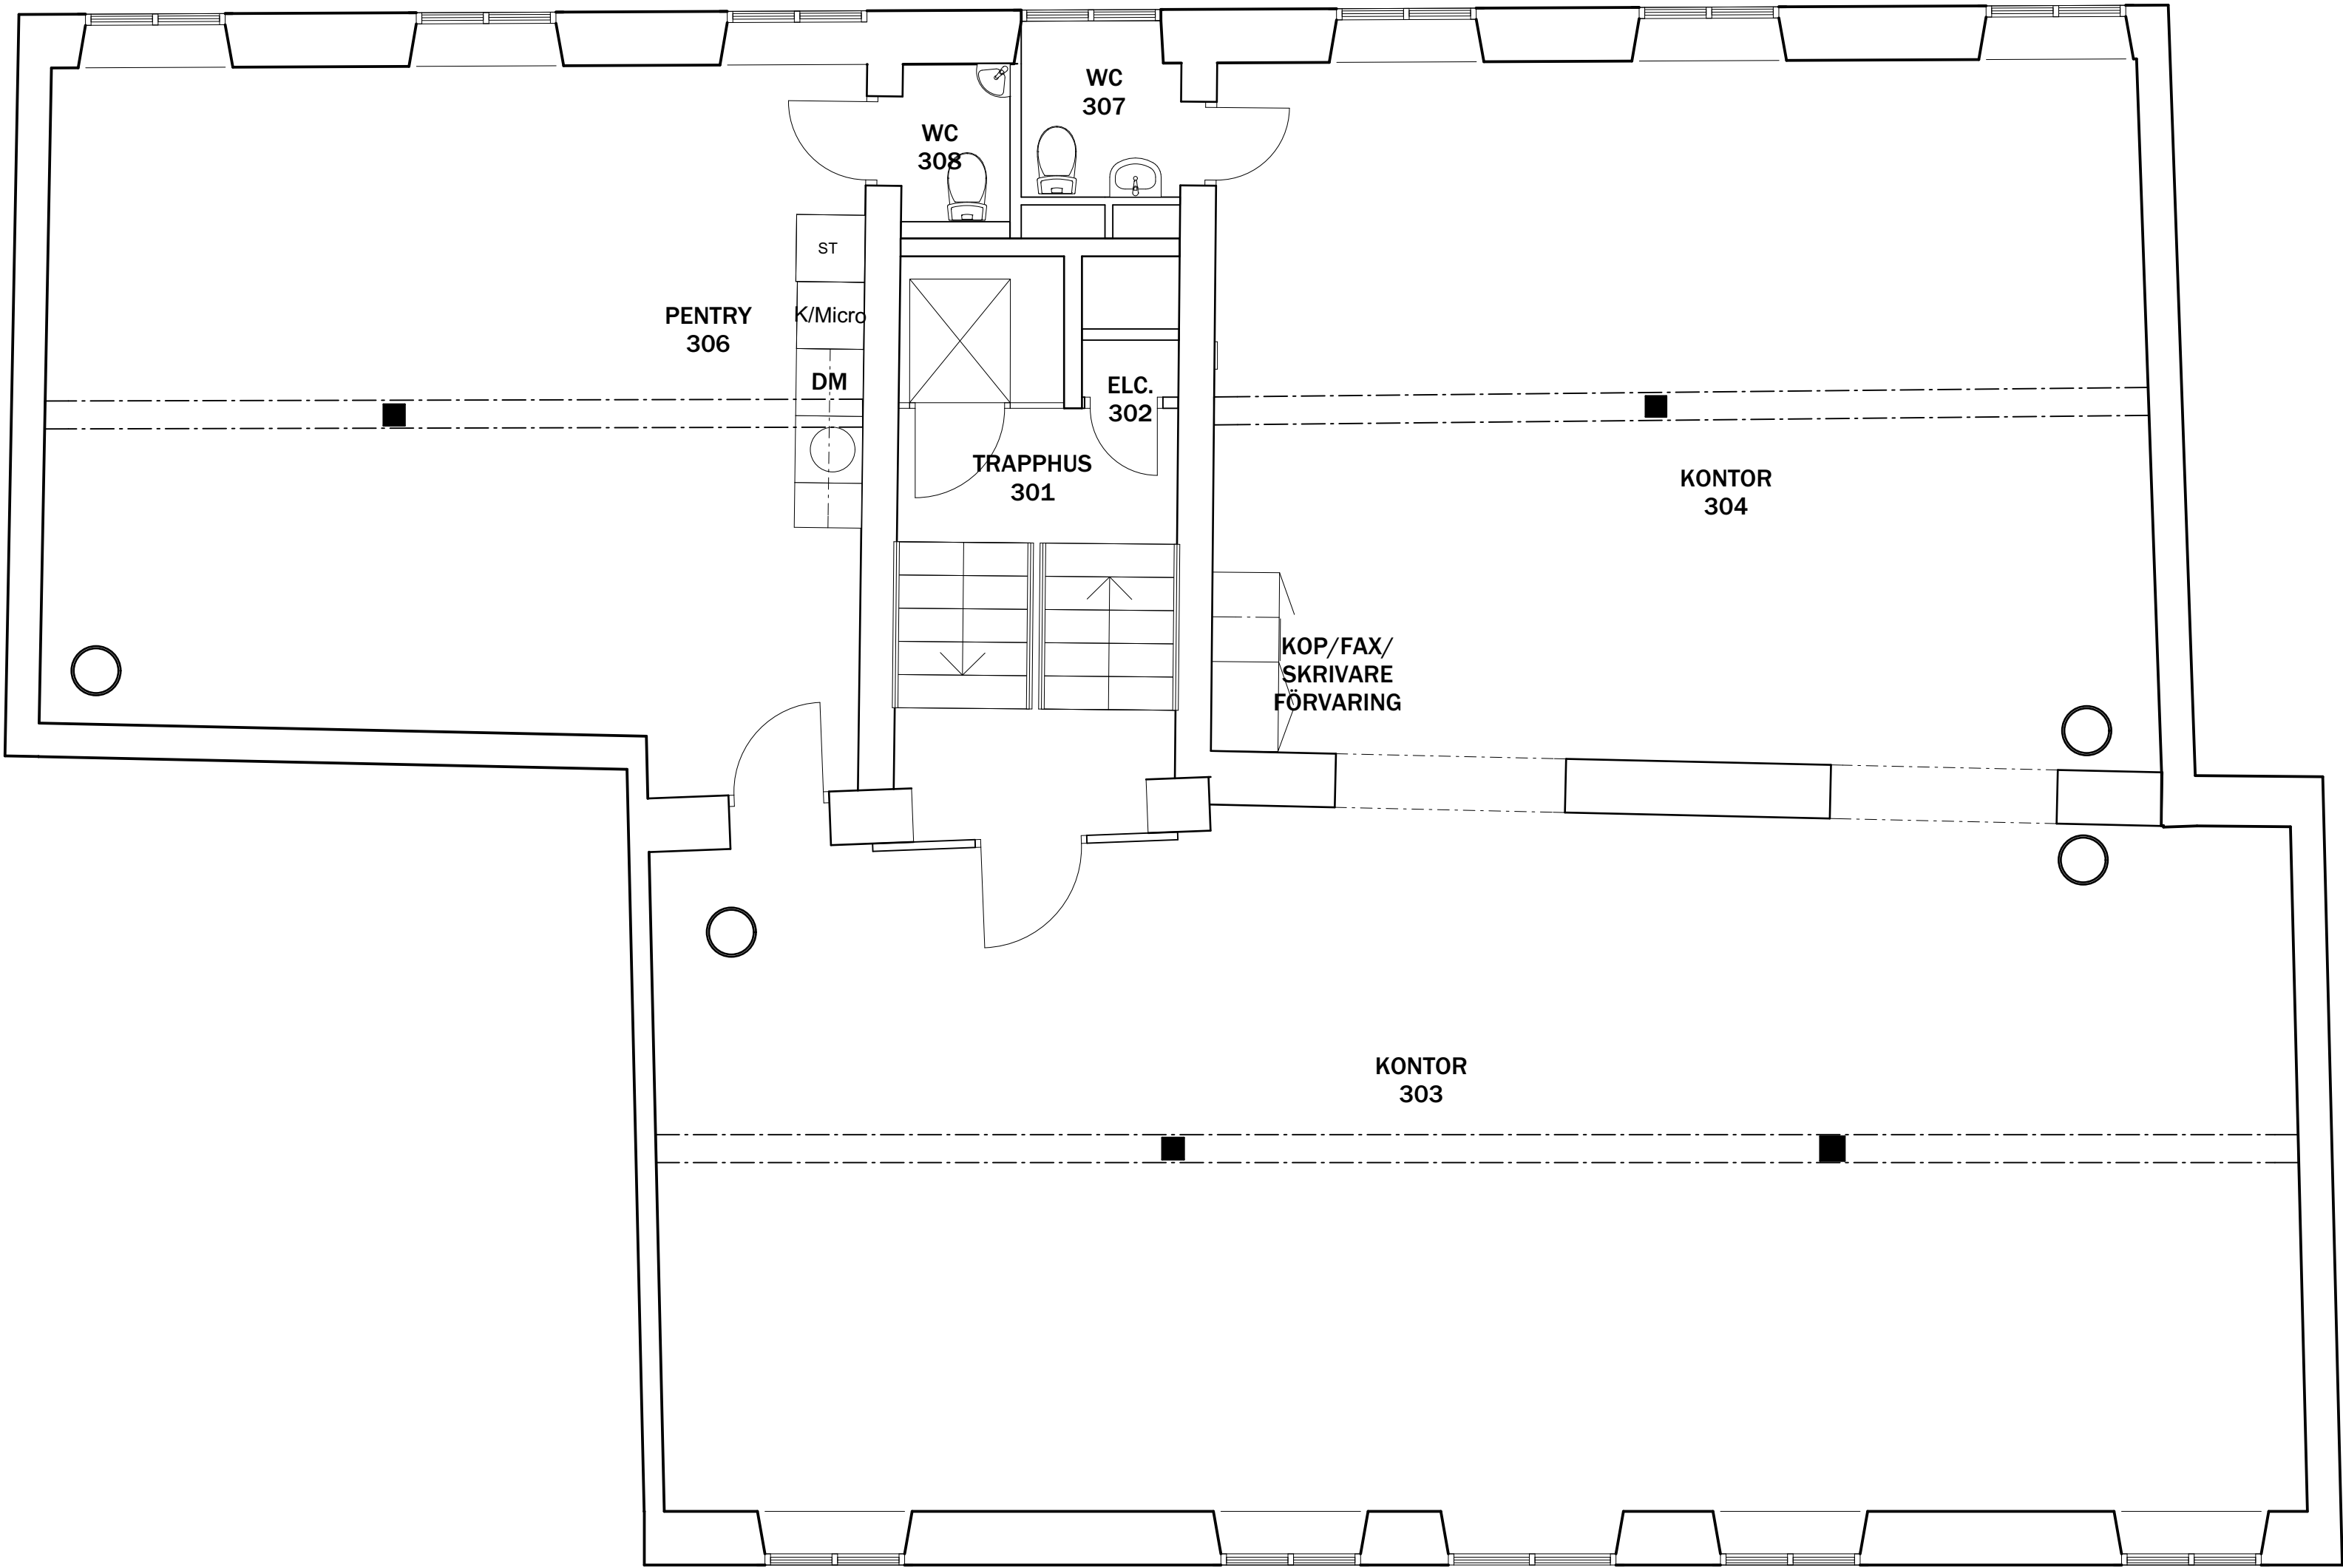

BET	ANT	ÄNDRING AVSER	DATUM	SIGN
RELATIONSHANDLING				
Luna 3 Stockholm				
Thulefastighetsutveckling 				
Östermalmstorgsplan 17E, 114 50 Stockholm TEL: 08-555 199 00 Mail: info@thulefastighetsutveckling.se, www.thulefastighetsutveckling.se				
A	Thule Fastighetsutveckling AB			08-555 199 00
UPPDRAG NR	RITAD AV MA		HANDLAGGARE MA	
DATUM	ANSVARIG			
2008-03-31	Magnus Rydén			
Plan 3 tr				
SKALA	NUMMER			BET
1:100	A03-91-050			