


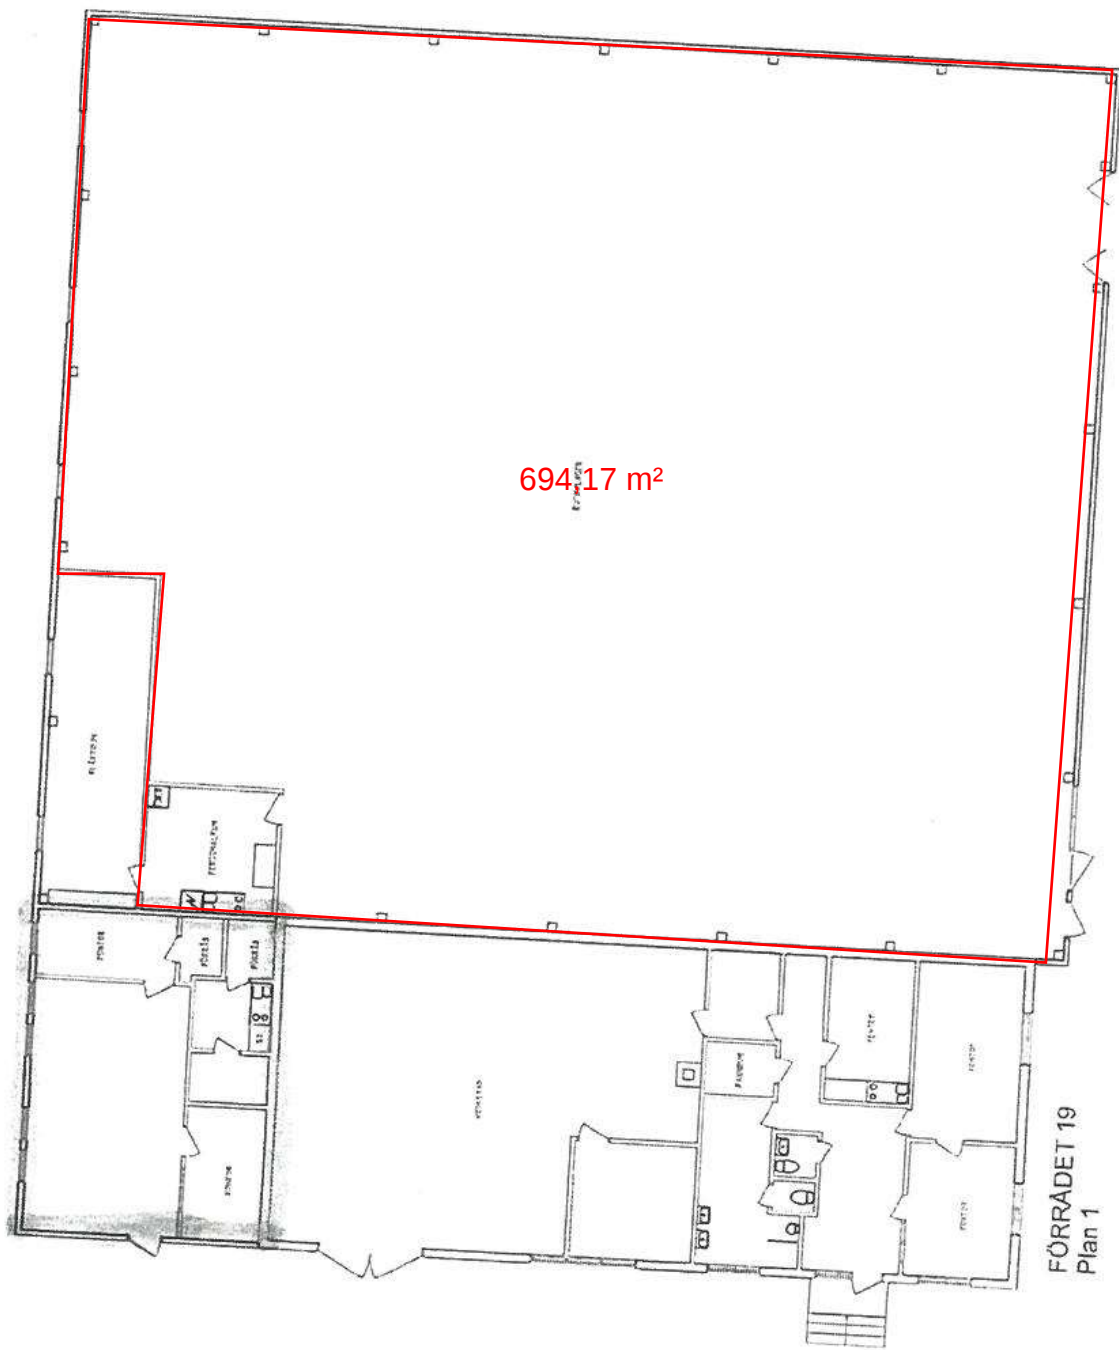

694.17 m²

FÖRRÅDET 19
Plan 1

