


FÖRESKRIFTER

RITNING SAMMANSTÄLLD AV REFLEX ARKITEKTER BASERAT
PÅ EXTERNT UNDERLAG.
ALLA MÅTT KONTROLLERAS PÅ PLATS.
REFLEX ARKITEKTER ANSVARAR EJ FÖR ATT RELATIONSHANDLING
ÖVERENSSTÄMMER MED VERKLIGHETEN.



Lokal 7512-3021

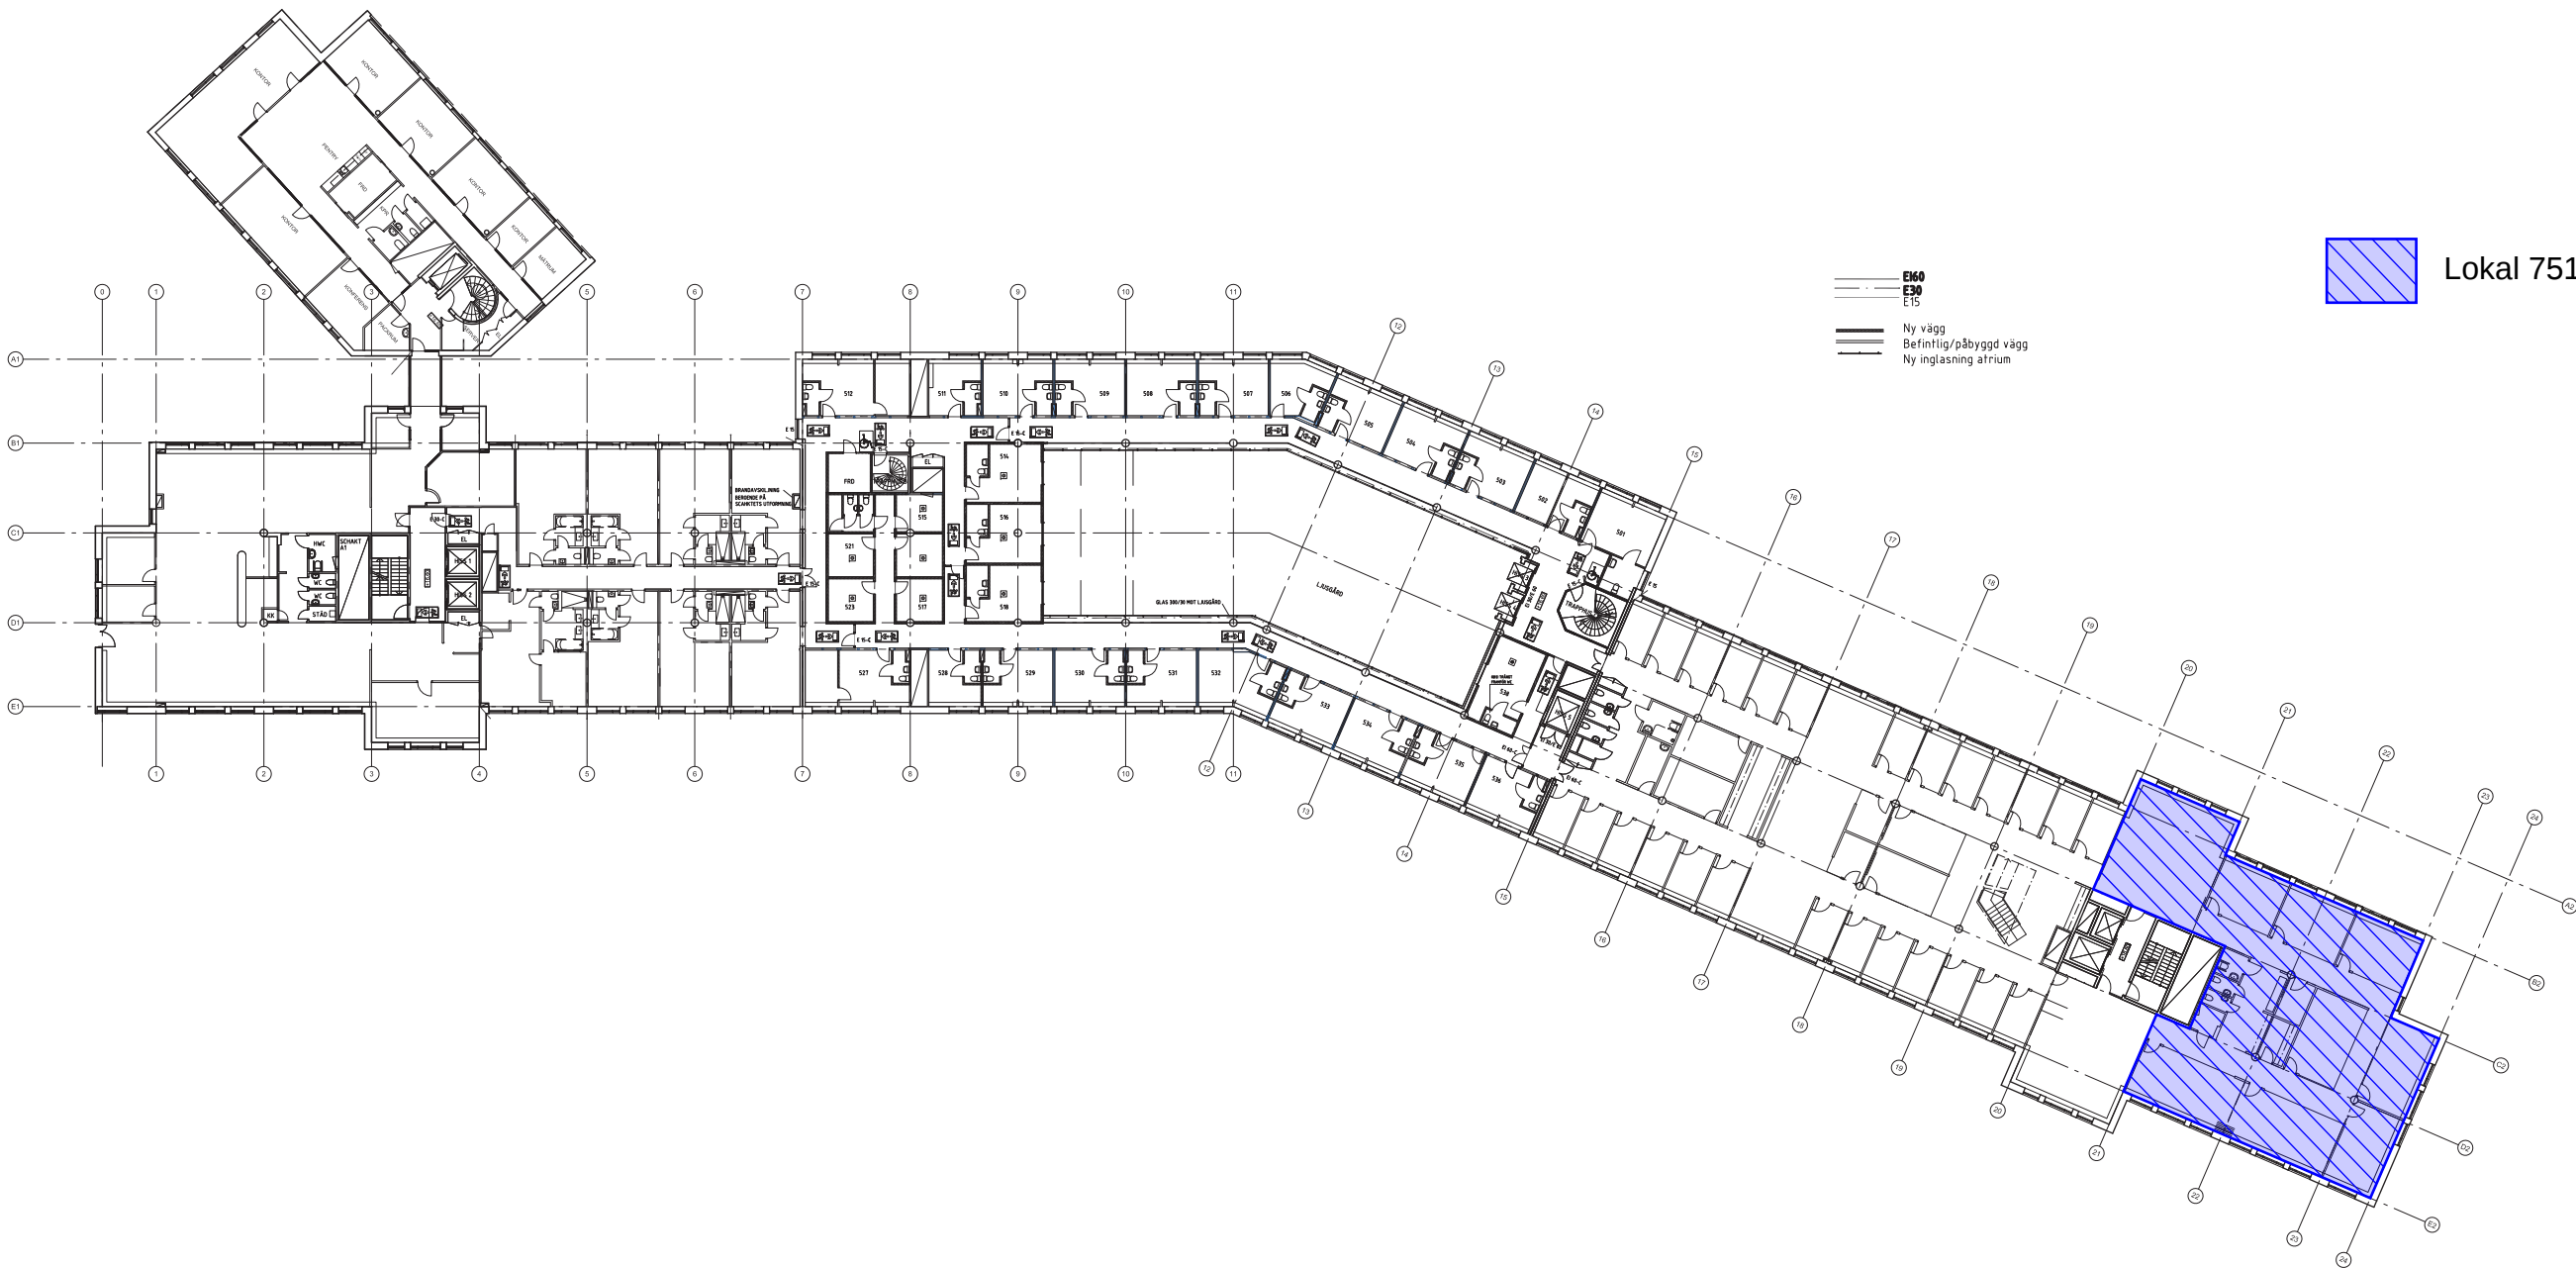

- E160
- E30
- E15
- Ny vägg
- Befintlig/påbyggd vägg
- Ny inglasning atrium



BET	ANT	ÄNDRINGEN AVSER	SIGN	DATUM
RELATIONSHANDLING				
STARTBOXEN 3				
VALLGATAN 9				
REFLEX		Reflex Arkitekter AB Renssneras gata 12, 116 28 Stockholm tel 08-702 64 00 fax 08-702 64 99		
UPPDRAG NR	0351 02	RITAD AV	MASÖ/ELRO	HANDLÄGGARE
DATUM	2013-12-06	UPPDRAGSANSVARIG	A. NORDLUND	A. NORDLUND
PLAN 5				
SKALA A1	1:250	SKALA A3	1:500	NUMMER
A-40.0-05-R				BET