
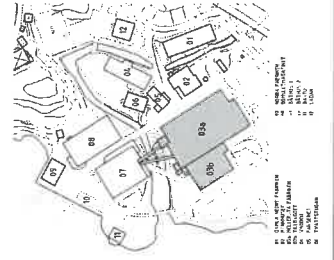


HÄNVISNING
FÖRKLARINGAR SE RITNING A-40-0-03000

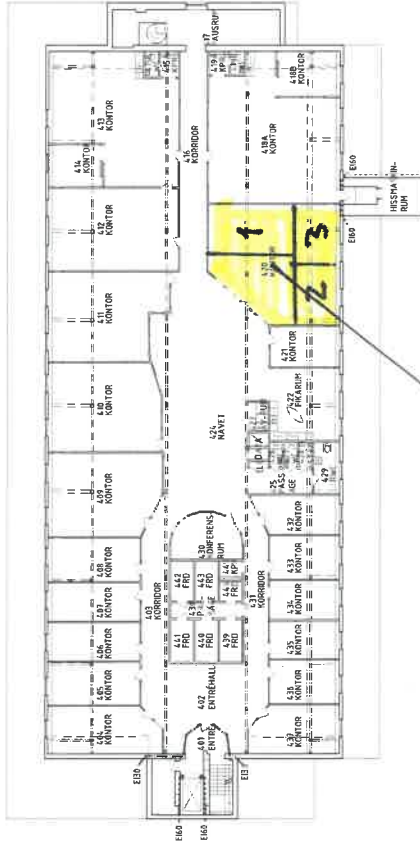

86 M²

| NET | ÄNDRINGAR | DATA | ÖSKA |
|--------------------------|------------------------------|---------------------|--------------|
| RELATIONSHANDLING | | | |
| NÄÄS FABRIKER | | | |
| TOLLERED 5:1 | | | |
| LERIMS KOMMUN | | | |
| FLODÉNS | | | |
| A | Modulering | Edström Arkitekt AB | 031-902 200 |
| E | MSP Sverige AB - MSP Systems | 006-772 50 00 | |
| K | VBR | 031-902 35 00 | |
| V | Systemteknik i Lerum AB | 0302-210 80 | |
| VS | MSP Sverige AB - VS-Teckn | 006-772 50 00 | |
| 1:200 | PROJEKTERING | ES | PROJEKTERING |
| 1:200 | BYGGNAD | ES | BYGGNAD |
| 2017-07-06 B. EDSTRÖM | | | |
| MELLERSTA FABRIKEN | | | |
| BEFINTLIG UTSEENDE | | | |
| PLAN 4, ÖVERSIKTSPLAN | | | |
| ÖSKA | BYGGNAD | BYGGNAD | BYGGNAD |
| A1 | 1:200 | A-40-0-03400 | 1/01 |
| A3 | 1:400 | | |