


- 01 GAMLA NEDRE FABRIKEN
- 02 FRÄNNISJÖET
- 03a HELLERSTA FABRIKEN
- 03b HELLBYGGET
- 04 VÄDDEN
- 05 FÄRGERIET
- 06 TVÄTTSTUGAN
- 07 NÖRRA FABRIKEN
- 08 NORRÅS LÖNSLAGSNET
- 09 BÅTHUS 1
- 10 BÅTHUS 2
- 11 BÅSTU
- 12 LÅDAN

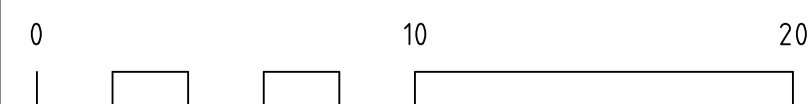

A	PM A01	2018 01 18	ES
BET	ÄNDRINGEN AVSER	DATUM	SIGN

RELATIONSHANDLING

**NÄÅS FABRIKER
TOLLERED 5:1
LERUMS KOMMUN**

A	Malmström Edström Ark Ing AB	031-130 200
E	WSP Sverige AB - WSP Ljusdesign	010-772 50 00
K	VBK	031-703 35 00
V	WSP System VVS-teknik	010-772 50 00

UPPRISNING NR	RITAD/KONSTR. AV	HANDLÄGGARE
14.25	ES	ES
DATUM	ANSVARIG	
2016 03 18	BJÖRN EDSTRÖM	

**GAMLA NEDRE FABRIKEN
BEFINTLIGT UTSEENDE
PLAN 2, ÖVERSIKTSPLAN**

SKALA	NUMMER	BET
A1 1:100 A3 1:200	A-40-1-01100	A