

ALLMÄNT

MÅTT I MM, DÄR EJ ANNA T ANGIVS
MÄTTAVKELSER KAN FÖREKOMMA

BETECKNINGAR

BET VÄGGKONSTRUKTION

NY VÄGGKONSTRUKTION



RIVEN VÄGGKONSTR. OCH

INREDNING

IGENSAJTNING

BET DÖRRSET

NYTT DÖRRSET

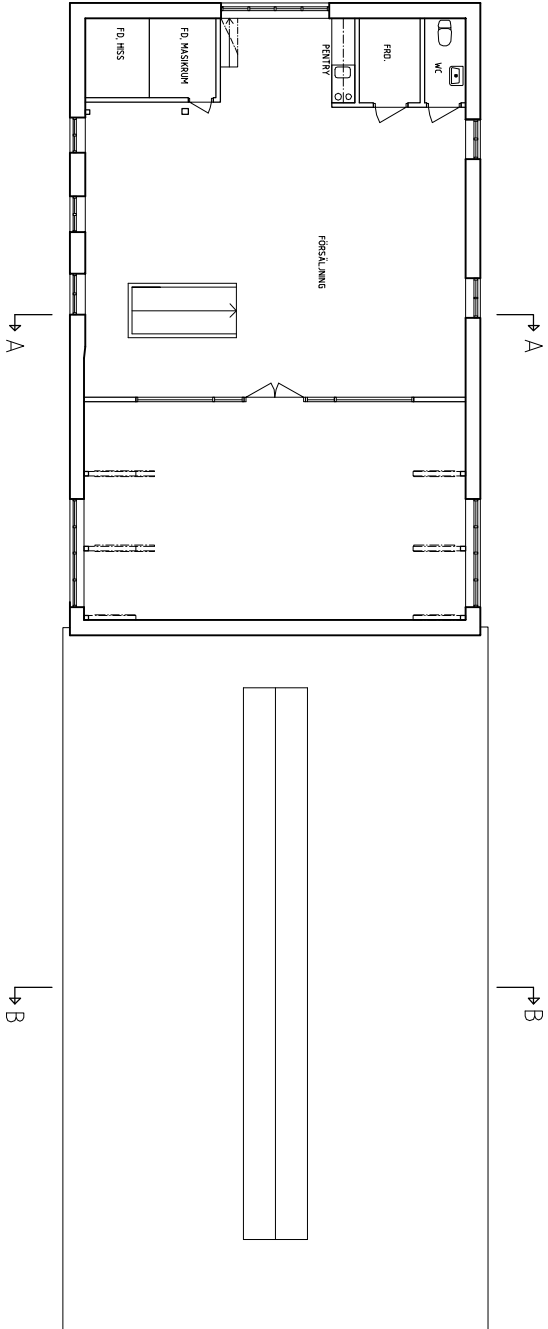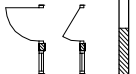

PLAN 1

RELATIONSHANDLING

HUS V



A	GF KONSULT AB	T: 031-59 70 00	F: 031-59 70 10
K	GF KONSULT AB	T: 031-59 70 00	F: 031-59 70 10
M	GF KONSULT AB	T: 031-59 70 00	F: 031-59 70 10

UPPDRAG NR	BITAUKONSTR. AV	HANDLÄGGARE
16000001	LIV/VVS/K	VIVICA LARSSON
DATUM	2006-04-21	MARCUS RYDBO

TOLLERED 5:1
LERUMS KOMMUN

PLAN 1	SKALA	MÄTTAV	T BET
A3	1:100	A00.1-11	
A3	1:200		