



BET	ANT	ÄNDRING AVSER	DATUM	SIGN
RELATIONSHANDLING				
- SLAGAN 10 - AXVAGEN 14 - 853 50				
INDUSTRI/BUTIKSLOKAL				
				
UPPDRAGSNUMMER		RITAD AV DENNIS SENDBLEACH	HANDLAGGARE DENNIS SENDBLEACH	
DATUM 12-08-2024		ANSVARIG		
PLANRITNINGAR				
PLAN 3 - ENTRÉPLAN				
SKALA 1:100 (A1) 1:200 (A3)		RITNINGNSNUMMER A-40-1-0300		BET A

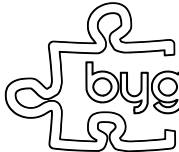

RINGAR FRAMTAGNA MED POINTCLOUD LEICA BLK 360 G2				
BET	ANT	ÄNDRING AVSER	DATUM	SIGN
RELATIONSHANDLING				
- SLAGAN 10 - AXVAGEN 14 - 853 50				
INDUSTRI/BUTIKSLOKAL				
NP3 NP3 Fastigheter				
UPPDRAGSNUMMER		RITAD AV	HANDLAGGARE	
DATUM		DENNIS SENDLEBACH	DENNIS SENDLEBACH	
12-08-2024		ANSVARIG		
PLANRITNINGAR				
PLAN 2				
 byggbiten i nordens				
SKALA	1:100	(A1)	RITNINGNUMMER	BET
	1:200	(A3)	A-40-1-0200	A

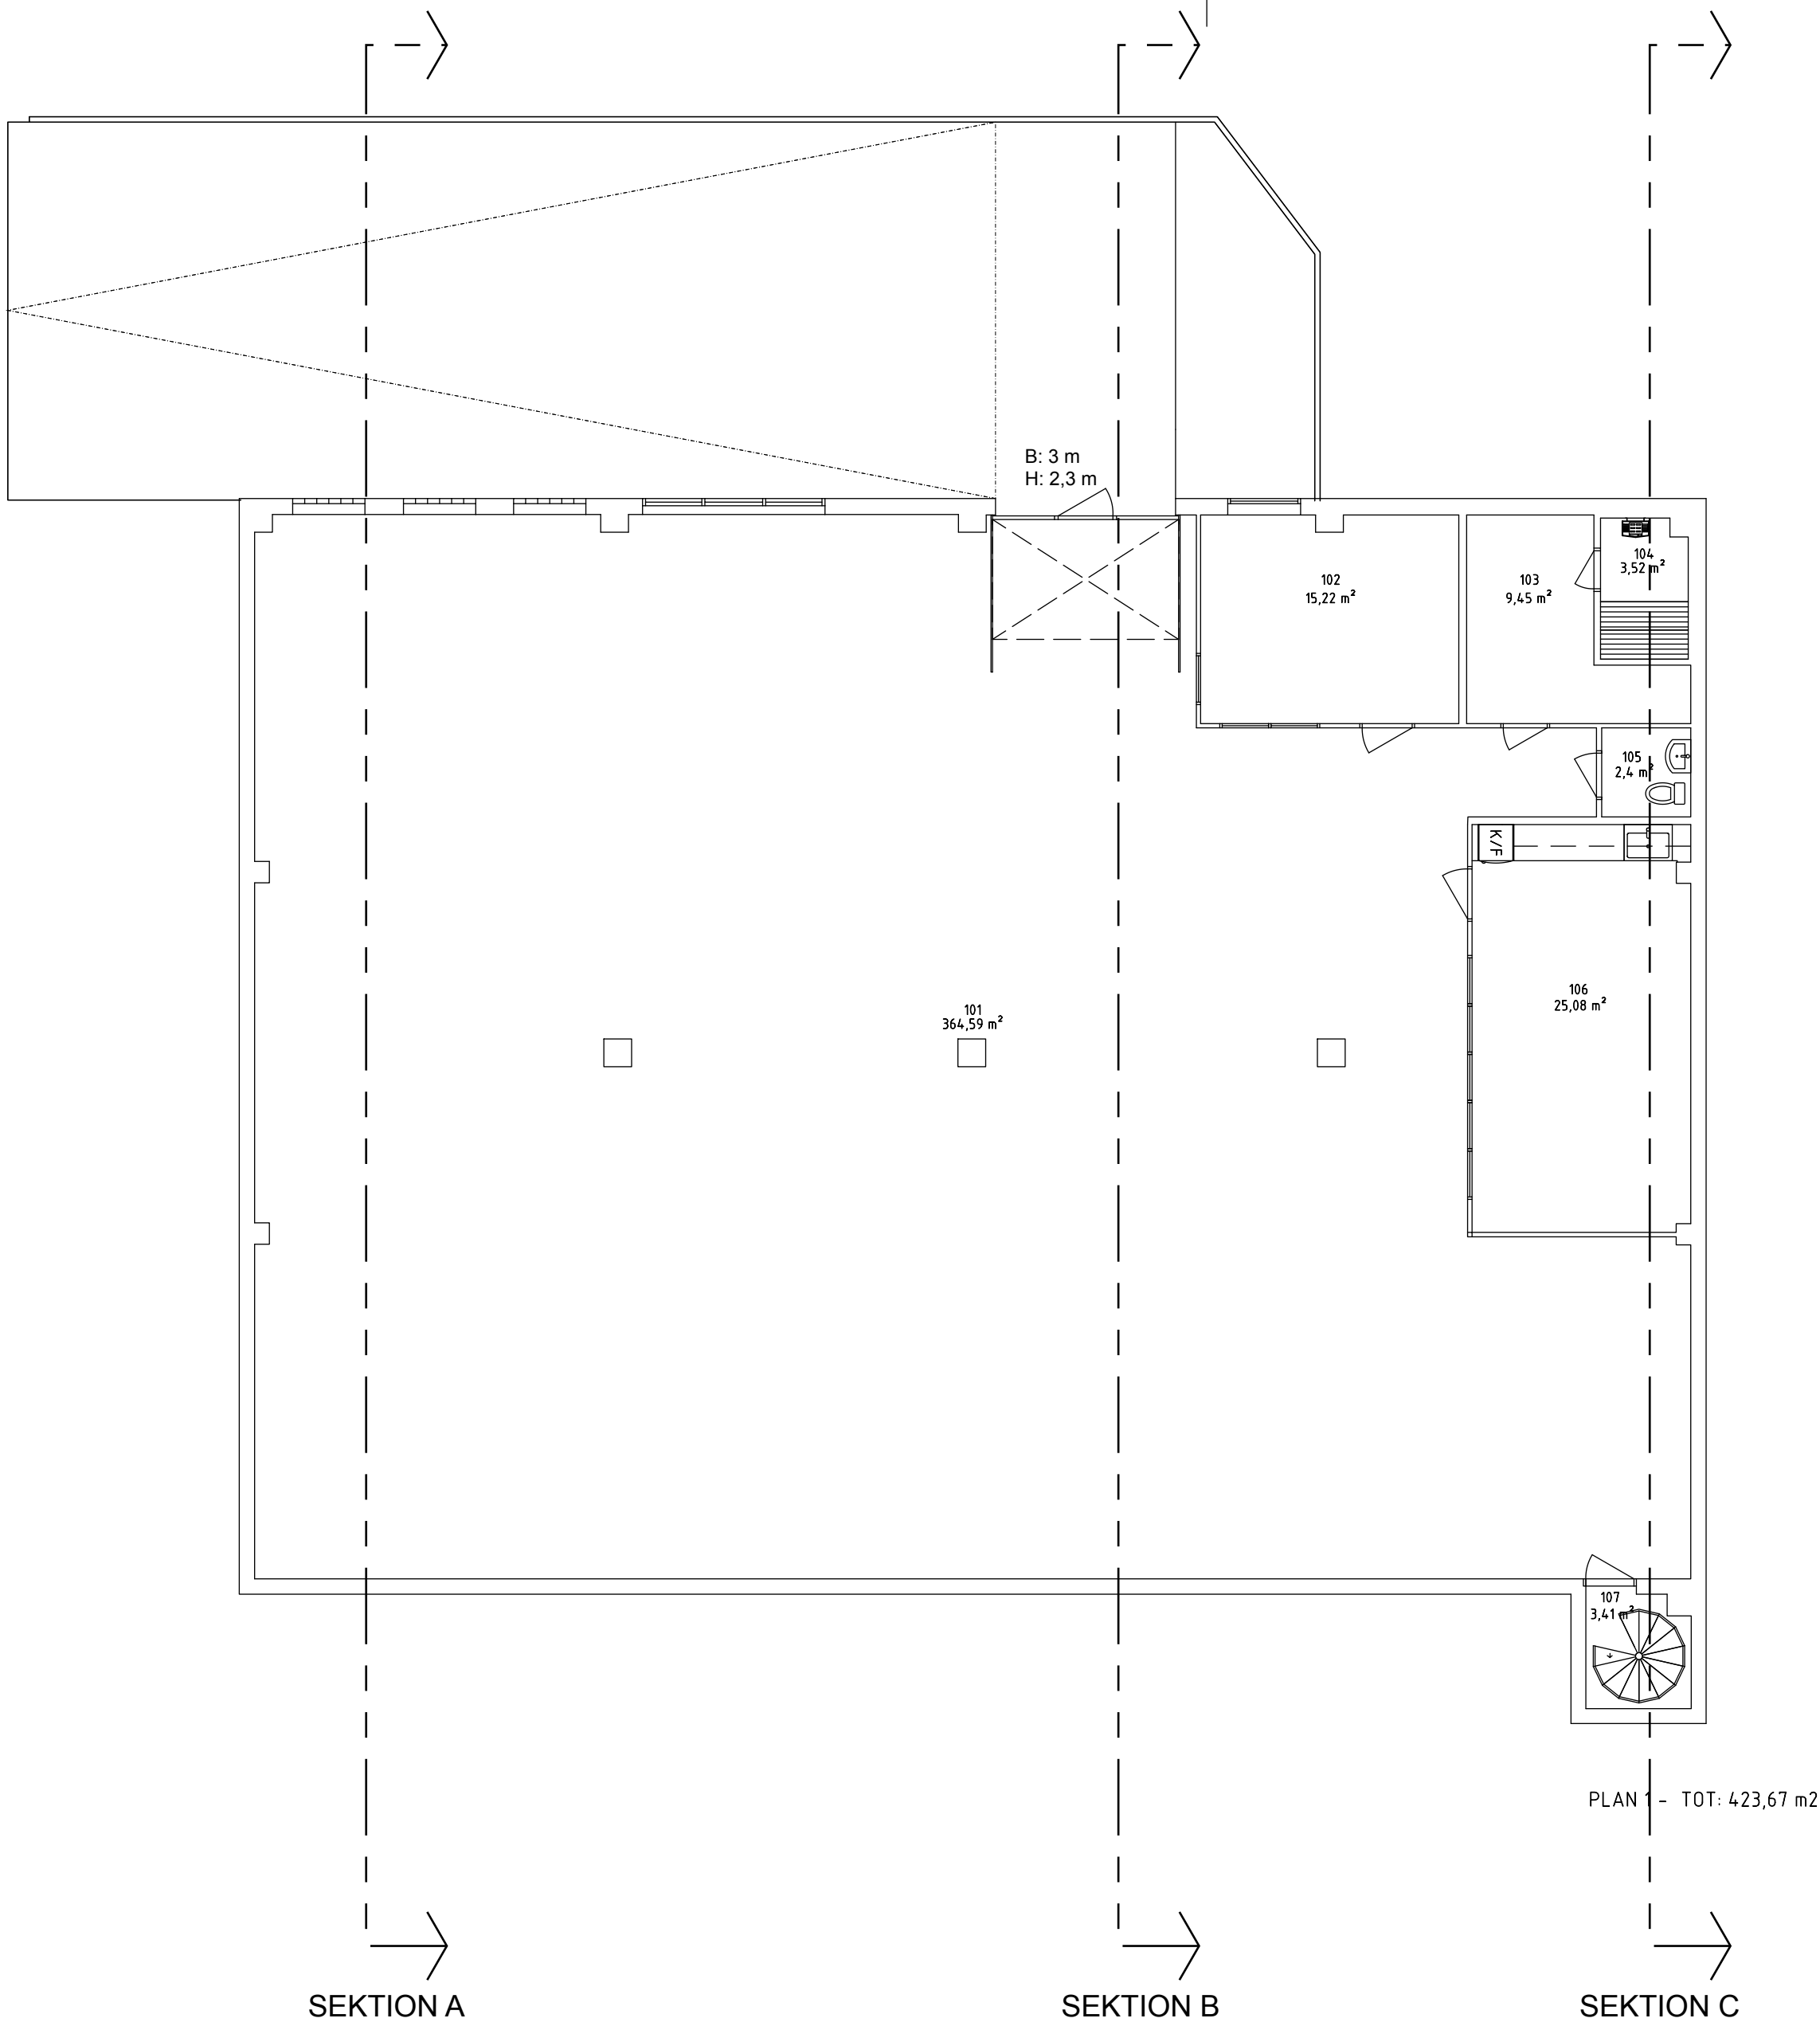


SKALA 1:100




RITNINGAR FRAMTAGNA MED POINTCLOUD
LEICA BLK 360 G2

BET	ANT	ÄNDRING AVSER	DATUM	SIGN
RELATIONSHANDLING				
- SLAGAN 10 - AXVAGEN 14 - 853 50				
INDUSTRI/BUTIKSLOKAL				
 NP3 Fastigheter				
UPPDRAGSNUMMER		RITAD AV	HANDLAGGARE	
DATUM 12-08-2024		DENNIS SENDLEBACH	DENNIS SENDLEBACH	
ANSVARIG				
PLANRITNINGAR				
PLAN 1 - KÄLLARPLAN				
				
SKALA	1:100	(A1)	RITNINGNUMMER	BET
	1:200	(A3)	A-40-1-0100	A


SEKTION A
1:100

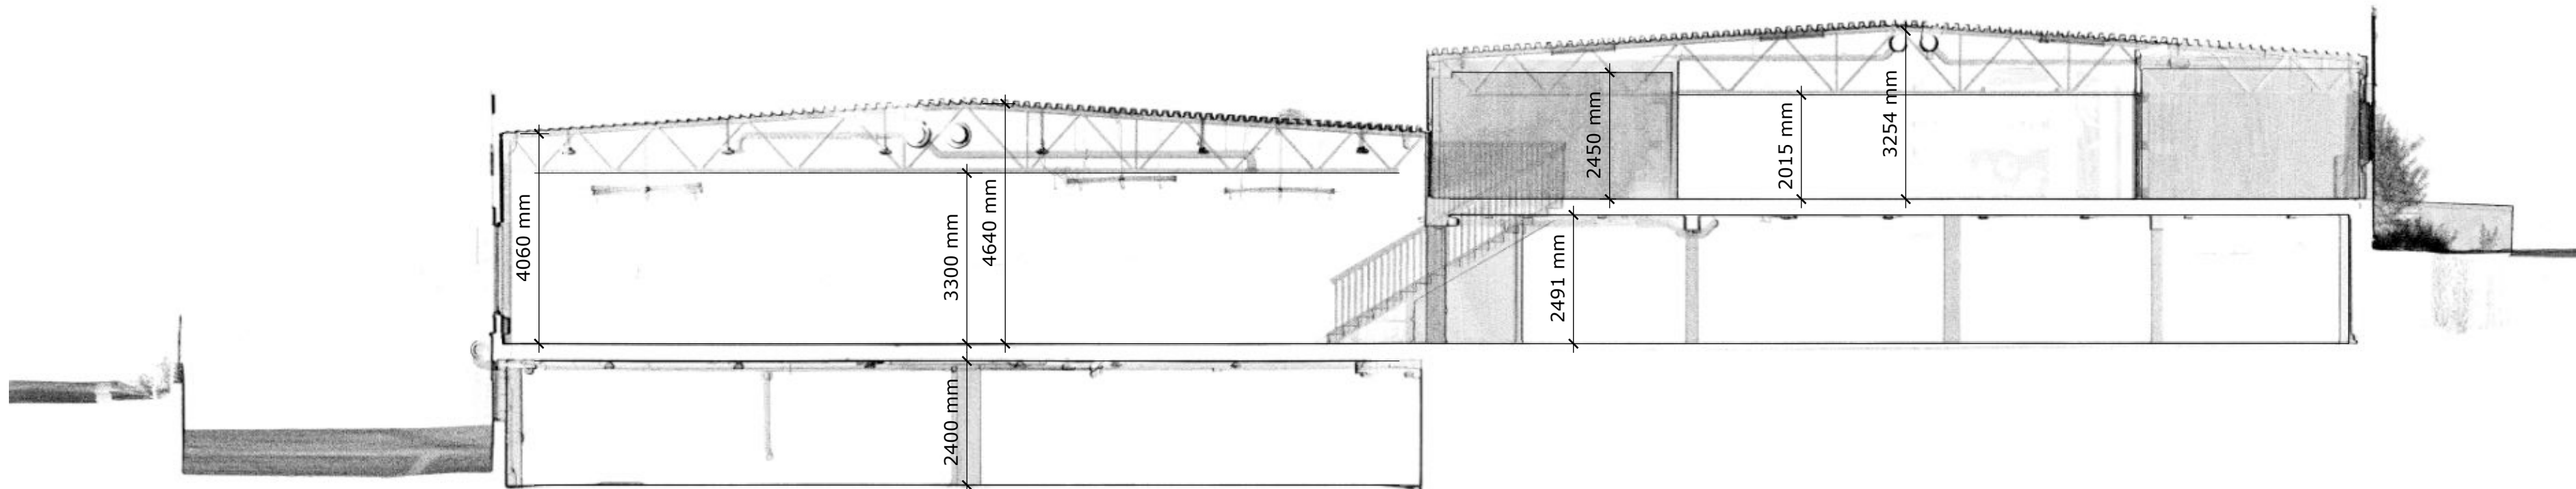

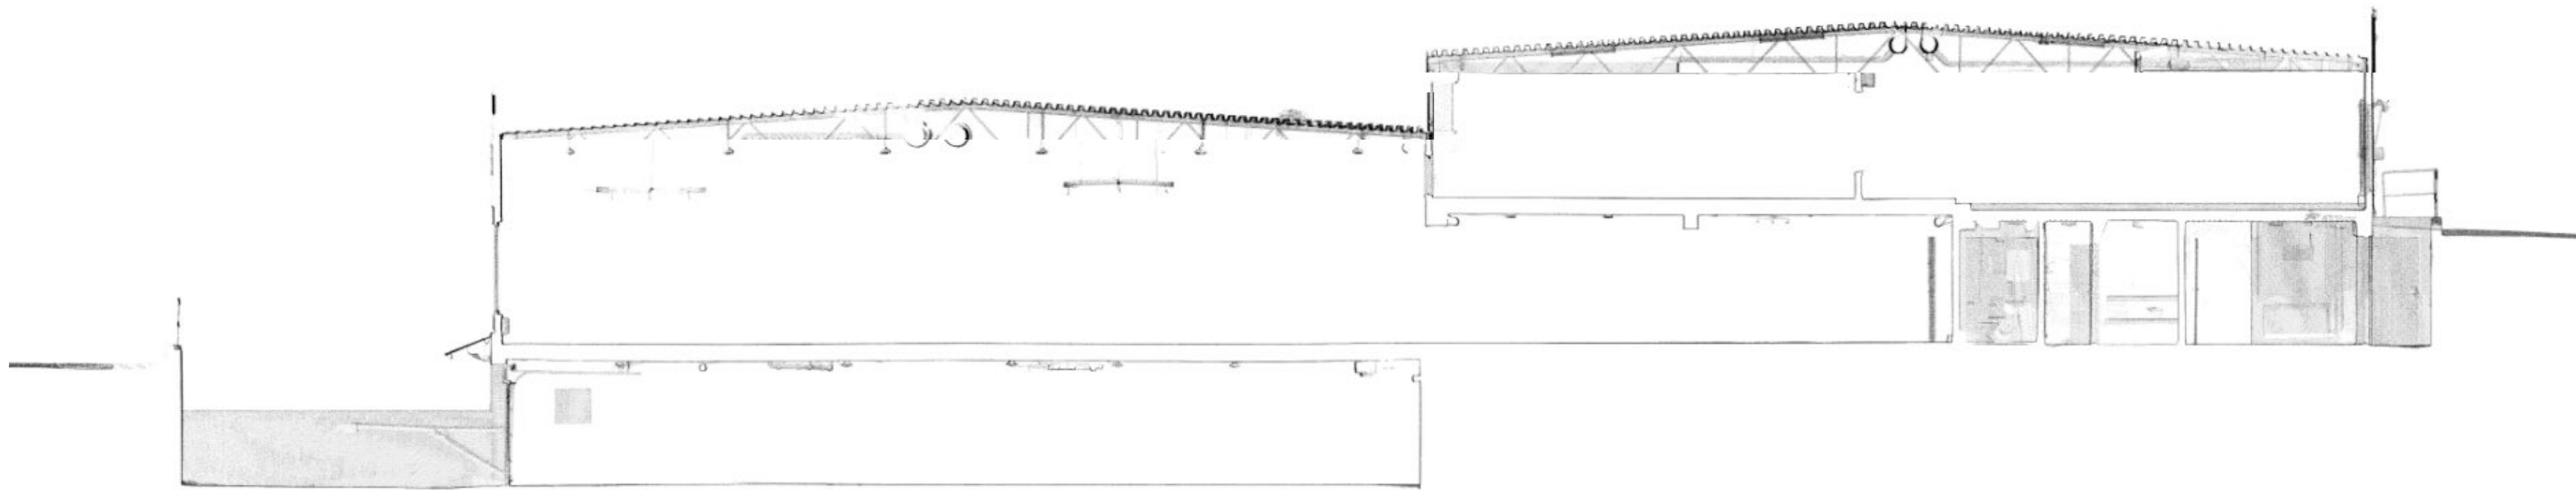1:100

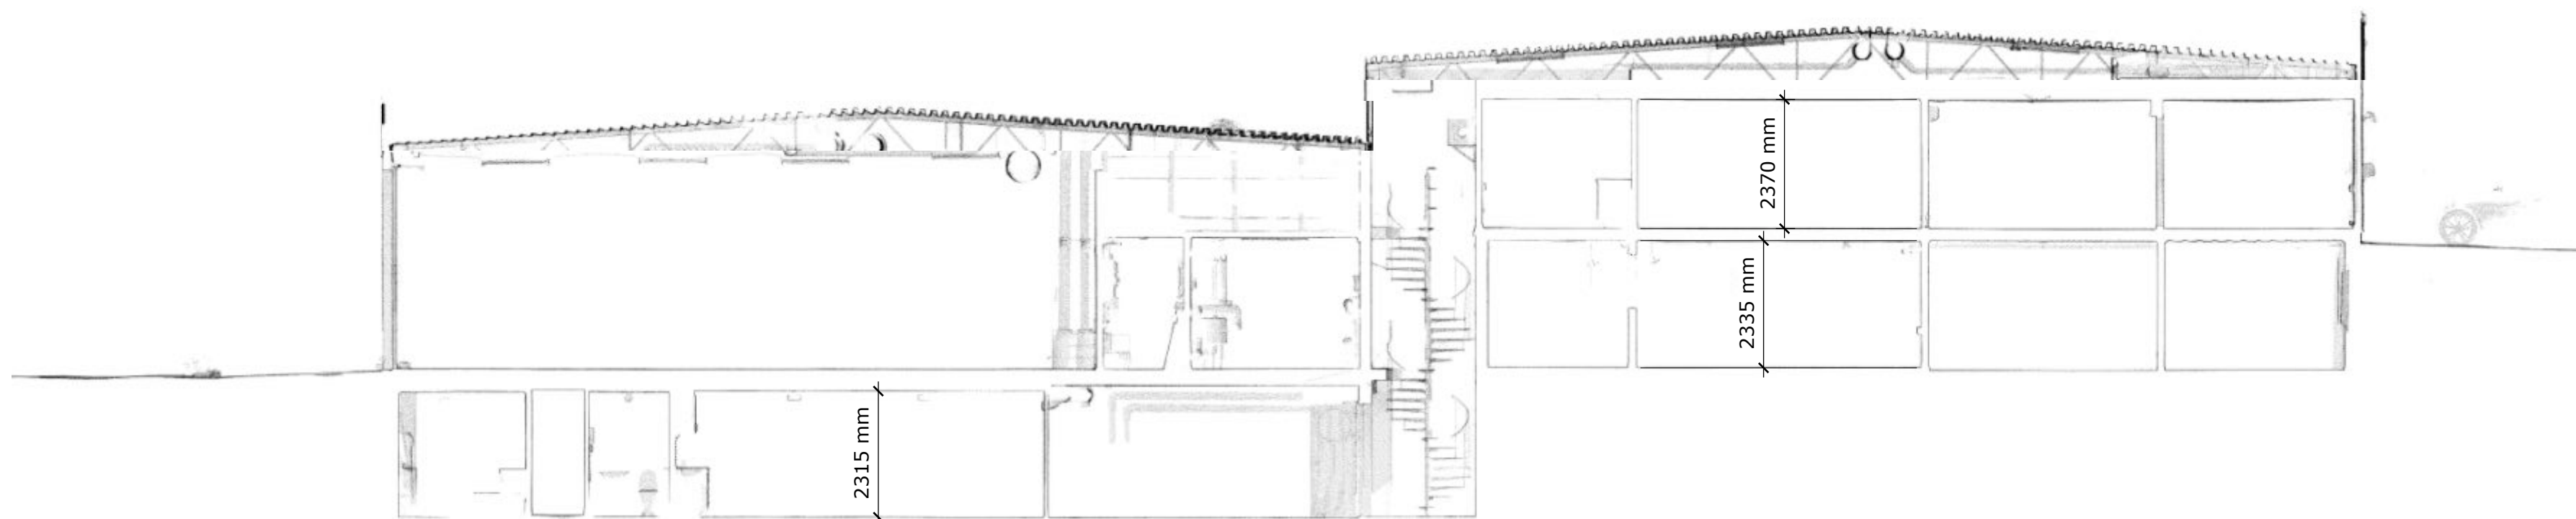

SKALA 1:100



RITNINGAR FRAMTAGNA MED POINTCLOUD
LEICA BLK 360 G2

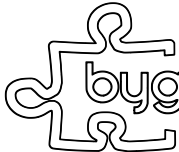BET	ANT	ÄNDRING AVSER	DATUM	SIGN
RELATIONSHANDLING				
- SLAGAN 10 - AXVAGEN 14 - 853 50				
INDUSTRI/BUTIKSLOKAL				
NP3 NP3 Fastigheter				
UPPDRAGSNUMMER		RITAD AV DENNIS SENDLEBACH		HANDLAGGARE DENNIS SENDLEBACH
DATUM 12-08-2024		ANSVARIG		
SEKTIONS-RITNINGAR				
 byggbiten i norrland				
SKALA	1:100 1:200	(A1) (A3)	RITNINGNUMMER A-40-2-1	BET A



RITNINGAR FRAMTAGNA MED POINTCLOUD
LEICA BLK 360 G2

BET	ANT	ÄNDRING AVSER	DATUM	SIGN
RELATIONSHANDLING				
- SLAGAN 10 - AXVAGEN 14 - 853 50				
INDUSTRI/BUTIKSLOKAL				
NP3 Fastigheter				
UPPDRAGSNUMMER		RITAD AV DENNIS SENDLEBACH	HANDLÄGGARE DENNIS SENDLEBACH	
DATUM 12-08-2024		ANSVARIG		
SITUATIONSPLAN				
				
SKALA	1:200 (A1)	RITNINGNUMMER		BET
	1:400 (A3)	A-40-1-01		A