


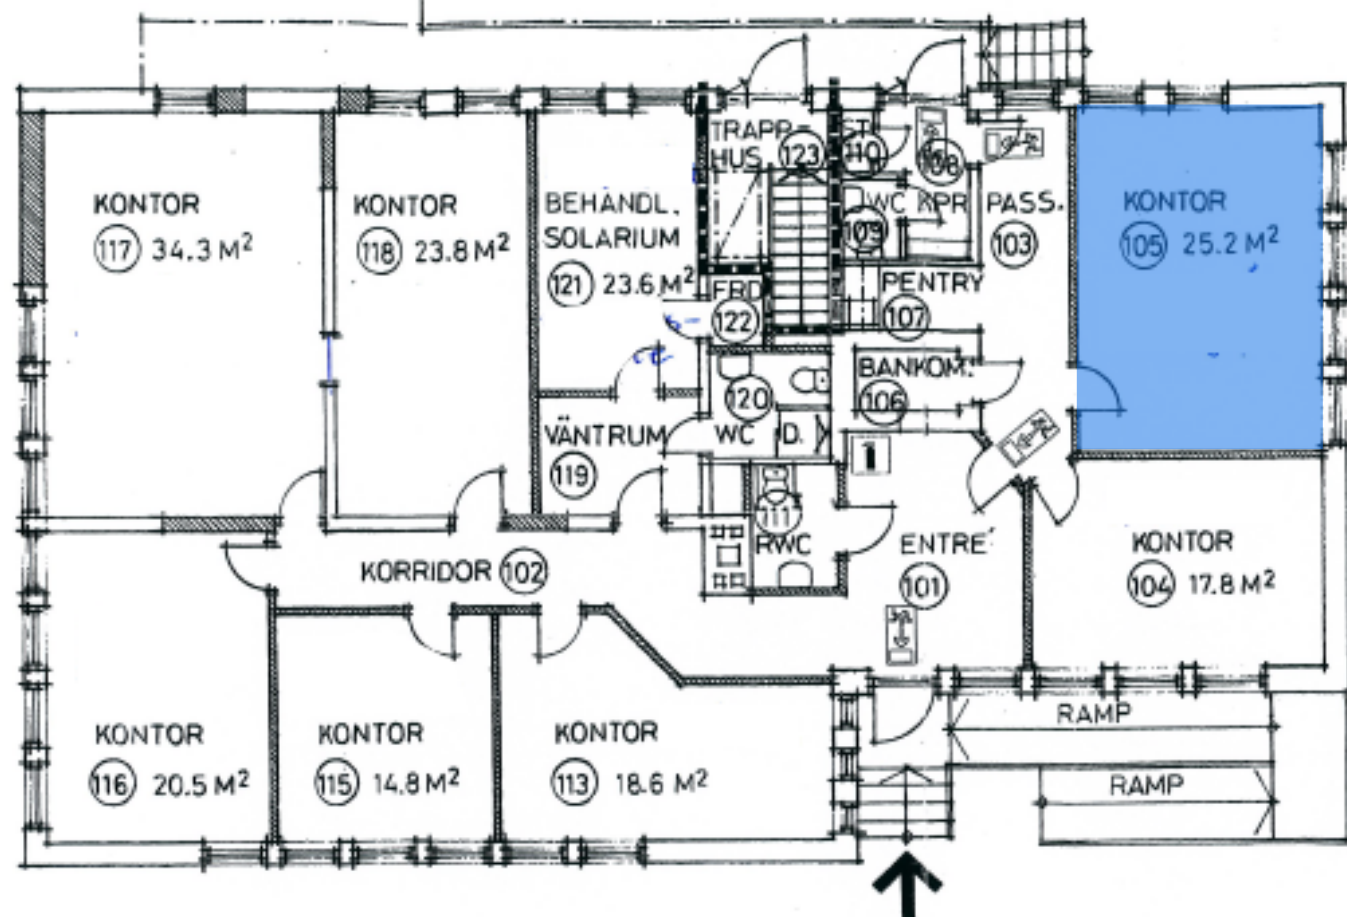

FÖRKLARINGAR

----- SVSBR BRÄNKLÄ 11-30

1 HANDPANDSLÄCKARE

5-8 VÄGLEDANDE MARKERING

BESLUT ENL. DELEGATION LÖP NR 2001/446
HEBY BYGGNADSNÄMND

11/2001 232
2001/446

RELATIONSRTNING 010403 R.E

BET	ART	ÄNDRING SVSBR	DATUM	SVS
-----	-----	---------------	-------	-----

RELATIONSHANDLING

STATIONSHUS MORGONGÅVA



FFNS

FFNS ARKITEKTER AB
Bergmästaregatan 2 Box 1902 791 19 Falun
Telefon 023-464 60 Telefax 023-464 61

UPPDRAG NR 331 0074.000 RITAD AV R.E. HANDLÄGGARE R.ENGLUND

DATUM 2001.01.31 ANSVARIG [Signature]

BOTTENVÅNING

SKALA 1:100 NUMBER A 303:002 BET

METER

