


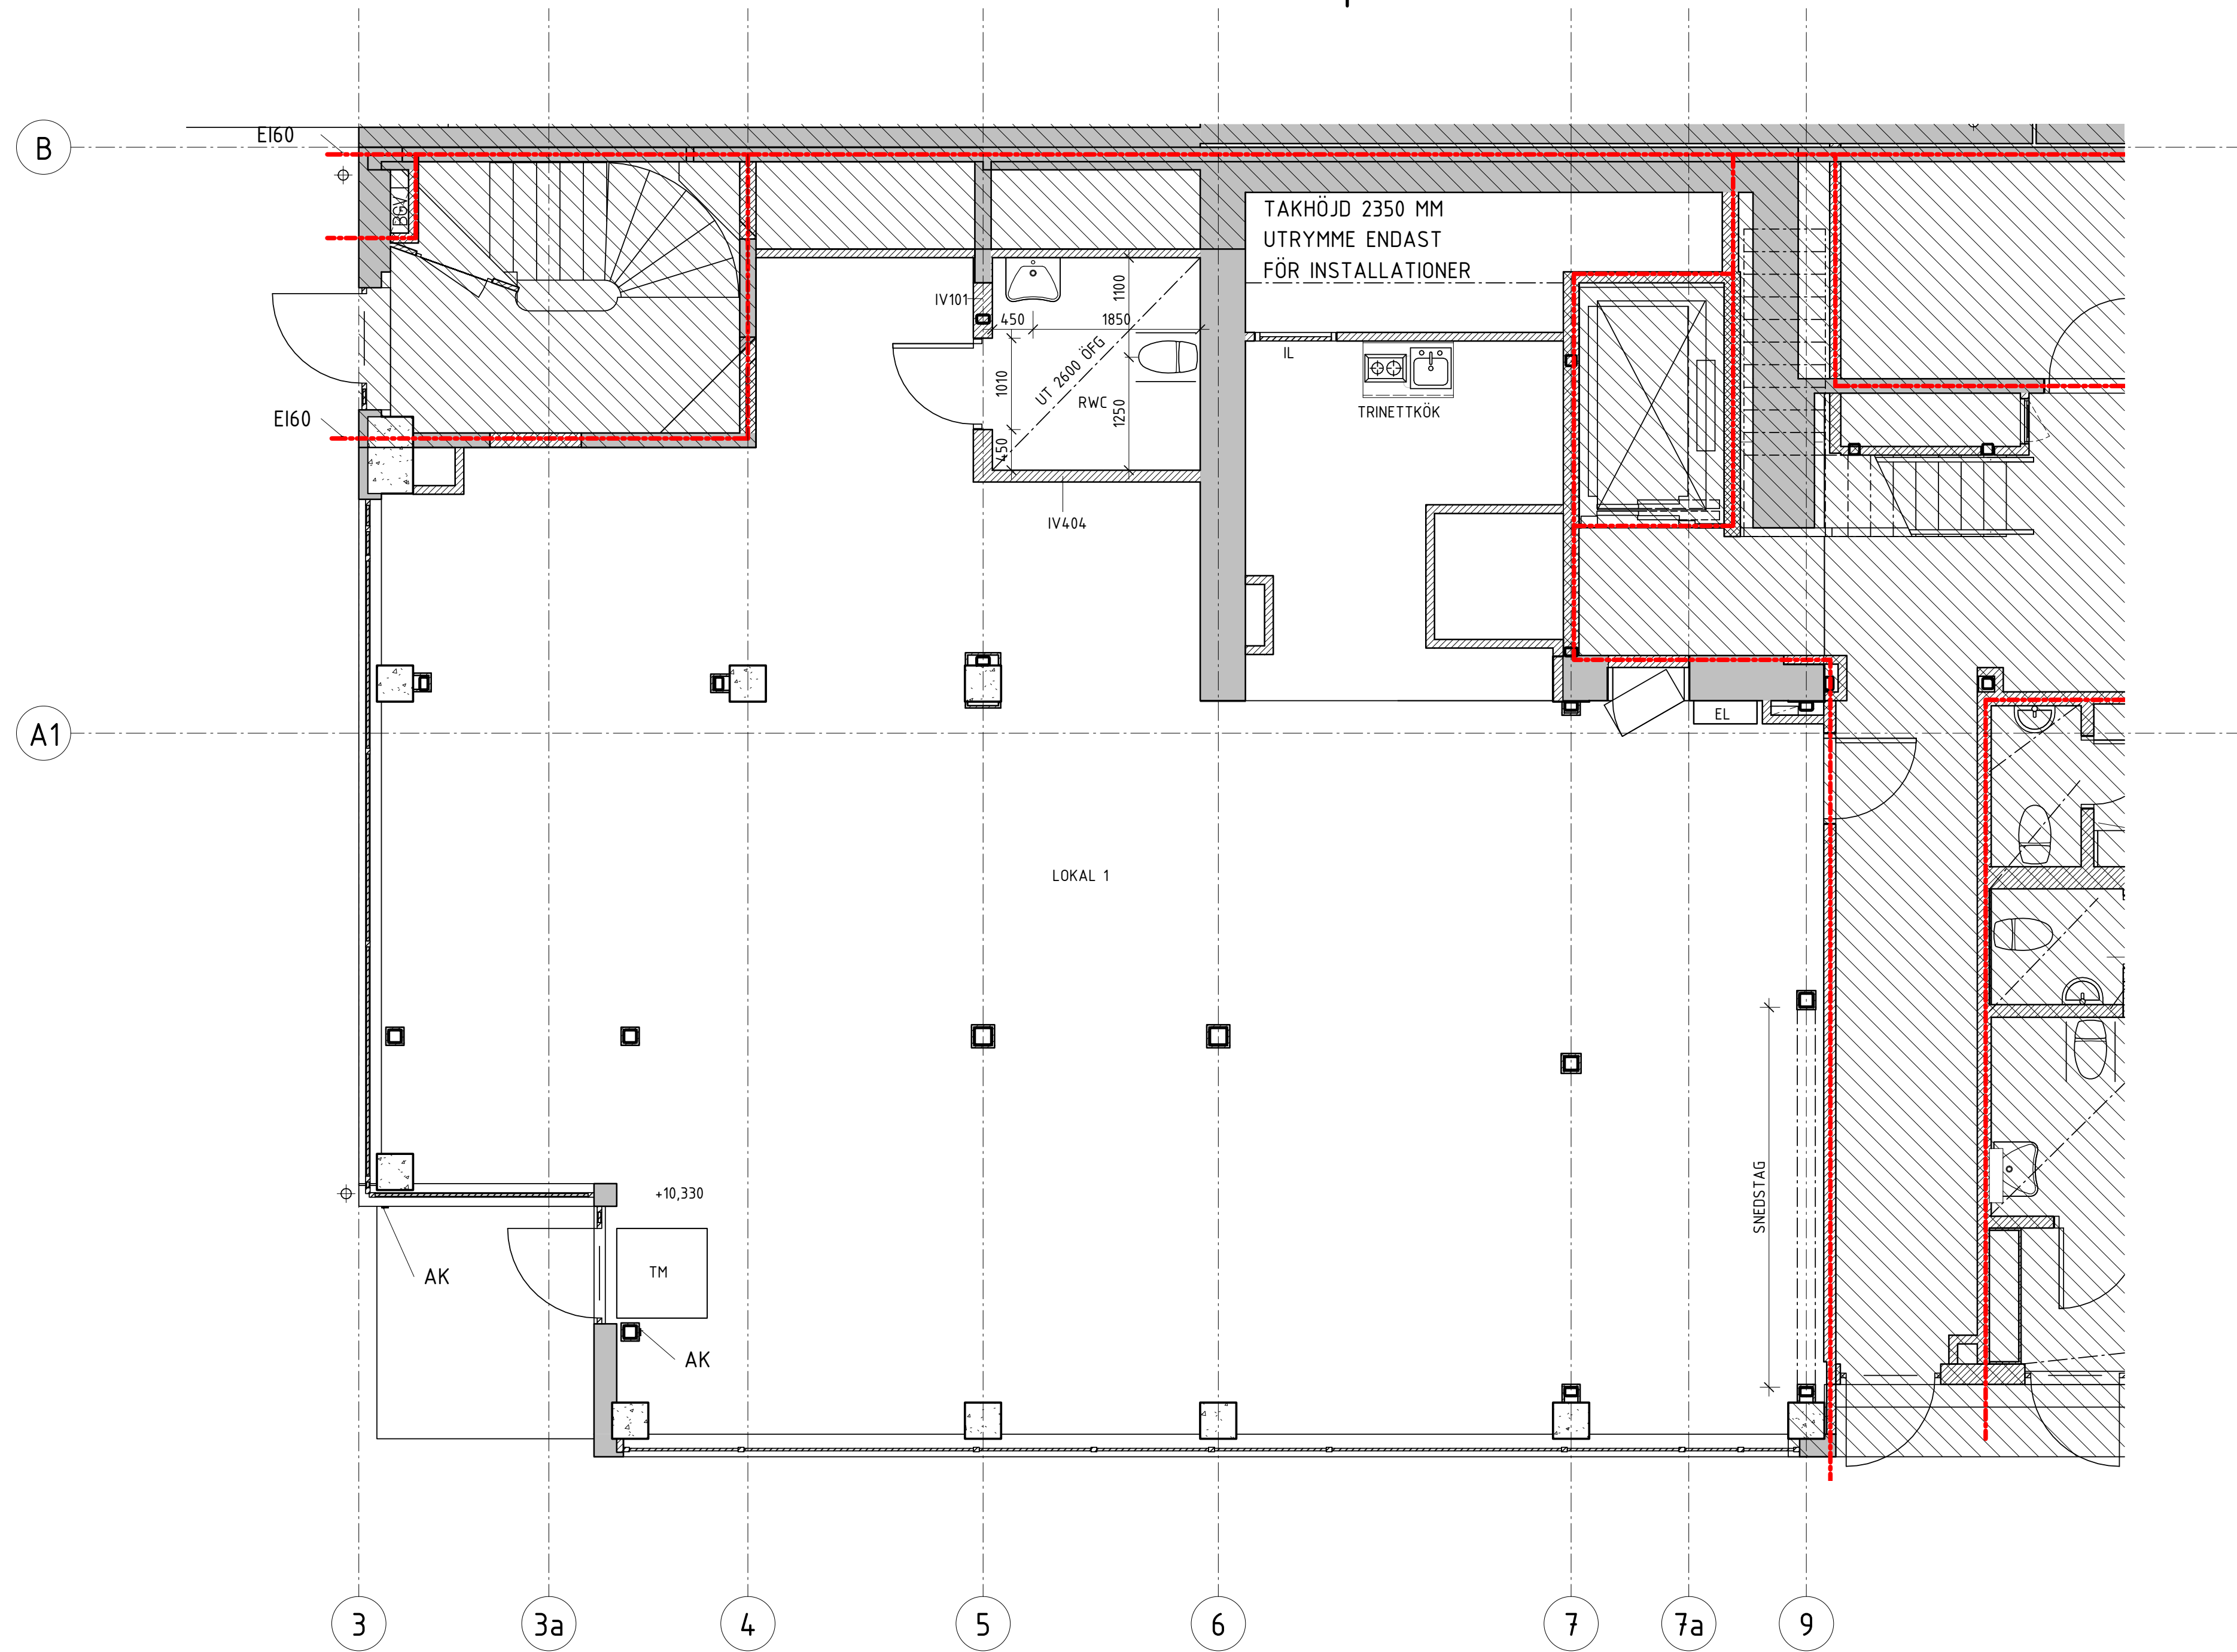

FÖRKLARINGAR
MÅTT ANGES I MILLIMETER
PLUSHÖJDER ANGES I METER

SE RITNING A-40-1-1000

FÖRESKRIFTER
SE RITNING A-40-1-1000

HÄNVISNINGAR
SE RITNING:
A-43-4-021
A-46-4-021

BILAGA:
1-41_Trädörrar

GENERELLT - SE RITNING:
A-40-1-1000

LÄNKAR	
PLANER	A-40-1-1000 ...
SEKTIONER	A-40-2-1001 ...
FASADER	A-40-3-1101 ...
KLIMATSKILJ. DELAR	A-42-4-1012 ...
DETALJER	A-42-6-1001 ...
INRE RUMS. UPPST.	A-43-4-1005 ...
INVÄNDIGA YTTSKIKT	A-44-4-1101 ...
HUSSKOMPL.	A-45-4-1001 ...
RUMSKOMPL.	A-46-4-1010 ...
UTV. MATERIAL	1-21_Utv_material
RUMSBESKRIVNING	1-22_Typrumsb
FÖRTECKNINGAR	1-01_F_OCH_FD ...

RELATIONSHANDLING		2023-04-17	JJ
BET	ÄNDRINGEN AVSER	DATUM	SIGN
RELATIONSHANDLING			
SVERRE - OM- OCH TILLBYGGNAD			
VÄDERKVARNSGATAN			
☒	A Kjellander Sjöberg	tel. 08-615 32 80	
☐	K Knut Jönsson Ingenjörbyrå AB	tel. 018-10 03 94	
☐	E Bravida	tel. 018-65 00 00	
☐	LA Funkia Landskapsarkitektur	tel. 070-2622916	
☐	V Assemblin	tel. 010-452 70 79	
☐	VS VVS Rör	tel. 021-14 75 20	
☐	R WSP Samhällsbyggnad	tel. 010-722 50 00	
UPPDRAG NR	REVISOR	ANSVARIG	
SVER0011	AW, JJ	LW	
DATUM	2023-04-17 S Bremberg, M Inkinen		
OM OCH NYBYGGNAD BOSTÄDER			
TRH 1, Plan 10 - Lokal 1			
SKALA	NUMMER	BET	
A1 1:50	A-40-1-1101		
A3 1:100			

SKALA 1:50
0 1 2 3 4 5
METER

För övriga handlingar, se: Handlingsförteckning_A_SV

Koordinatsystem - Plan: SWEREF 99 18 00 Höjd: RH2000