


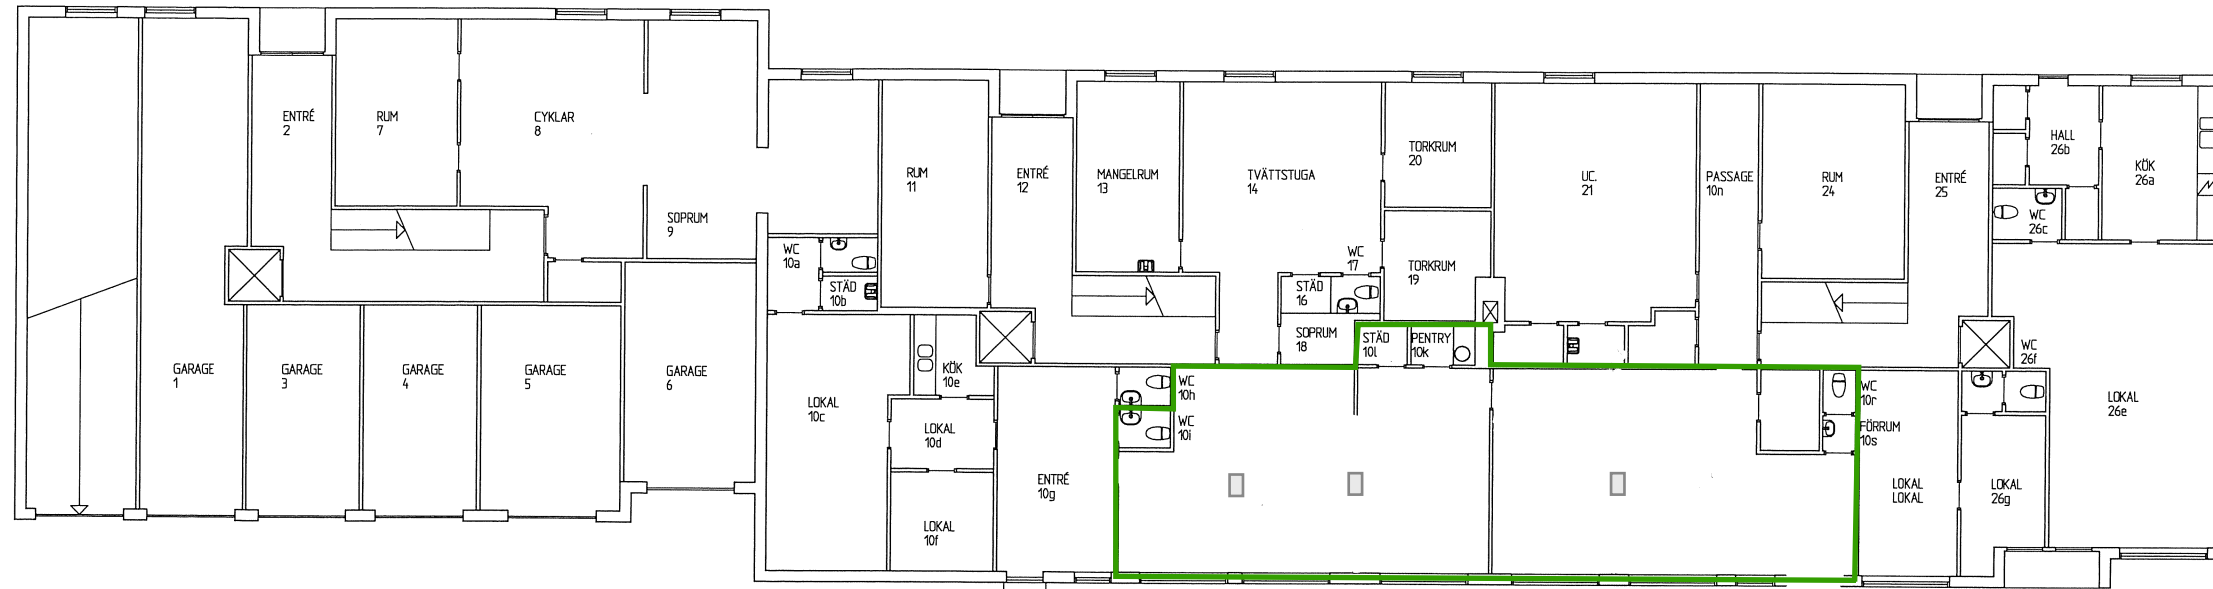

BOTTENPLAN

..	..	..	..
BET	ANT	ÄNDRINGEN AVSER	SIGN
RELATIONSHANDLING			
UPPDRAG NR 0519	RIKAD / KONSTR AV JGE	HANDLAGGARE LARS BERTILSON	
DATUM 2005-10-23	ANSVARIG LARS BERTILSON		
NORRTULL 26:9			
BOTTENPLAN			
SKALA 1:100 (A1) 1:200 (A3)	NUMMER A30-010	BET	