


ALLMÄNNA ANVISNINGAR

RITNINGARS STATUS
RITNINGAR SKALL, FÖR ATT VARA GÄLLANDE PÅ BYGGARBETSPLATSEN ELLER FÖR ATT ANVÄNDAS FÖR BESTÄLLNING AV SNICKERIER, INREDNING M.M. VARA FÖRSEDD MED BENÄMNING "BYGGHANDLING".
OBS! SAMTLIGA MÅTT KONTROLLERAS PÅ PLATS INNAN TILLVERKNING SKER. ENTREPRENÖREN SKALL FÖRSÄKRA SIG OM ATT HEN ERHÅLLIT DEN SENASTE VERSIONEN AV RITNINGEN INNAN ARBETE PÅBÖRJAS. VID EVENTUELLA OKLARHETER; KONTAKTA ARKITEKTEN.

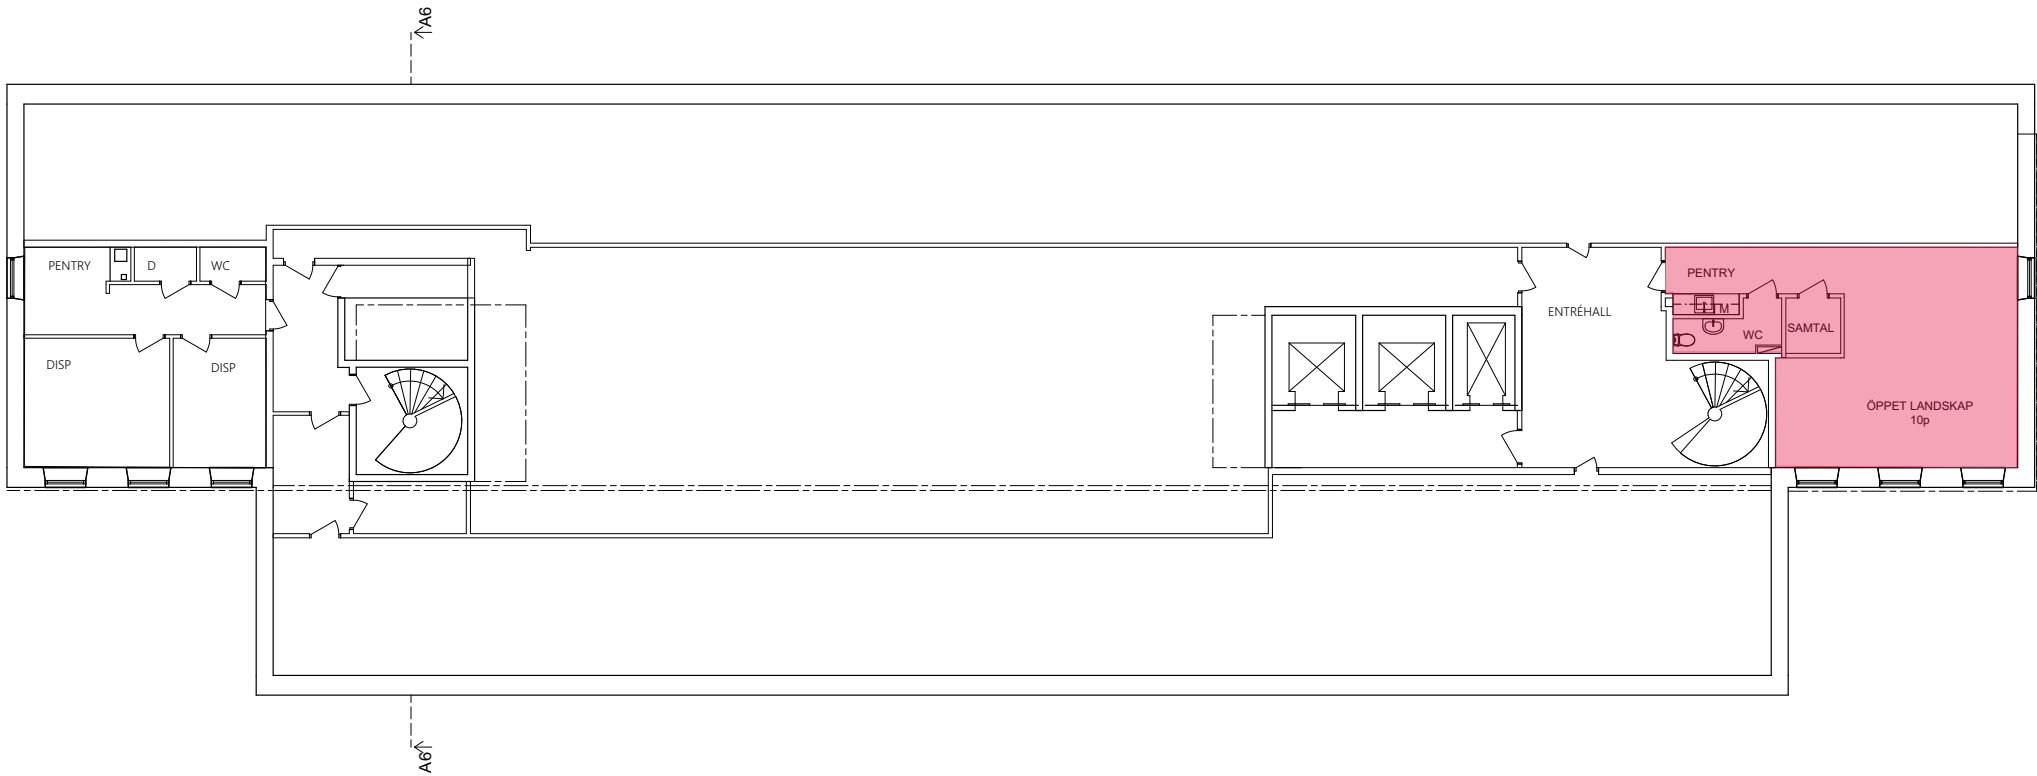

BET	ÄNDRING AVSER	DATUM	Sign.
RELATIONS-RITNING			
Kv. VALNÖTEN 2 SOLNA KOMMUN			
		LUNDBERGS FASTIGHETER	
VIZ ARKITEKTKONTOR AB		tel.nr. 08 - 55 69 19 00	
UPPDRAG NR	RITAD AV M.MADHOUSH	HANDLÄGGARE A. LINDQVIST	
DATUM 2021-02-18	ANSVARIG A. LINDQVIST		
RELATIONSHANDLING PLANRITNING PLAN 11			
SKALA A1 A3 1:100 1:200	NUMMER A-40.1-011		BET

Dok.ID: 10002718



Fastighet: Valnöten 2
Byggnad: 321032 Valnöten 2 B 02

Plan: Plan 11, Vån 9
Utskriftsdatum: 2026-03-11

Utskriftsskala 1: 218,4
Utskriftsformat: A3

Hyresavtal uppmätt area

Mönster	Etikett	Area
	Vakant	53,5
Summa		53,5m2