


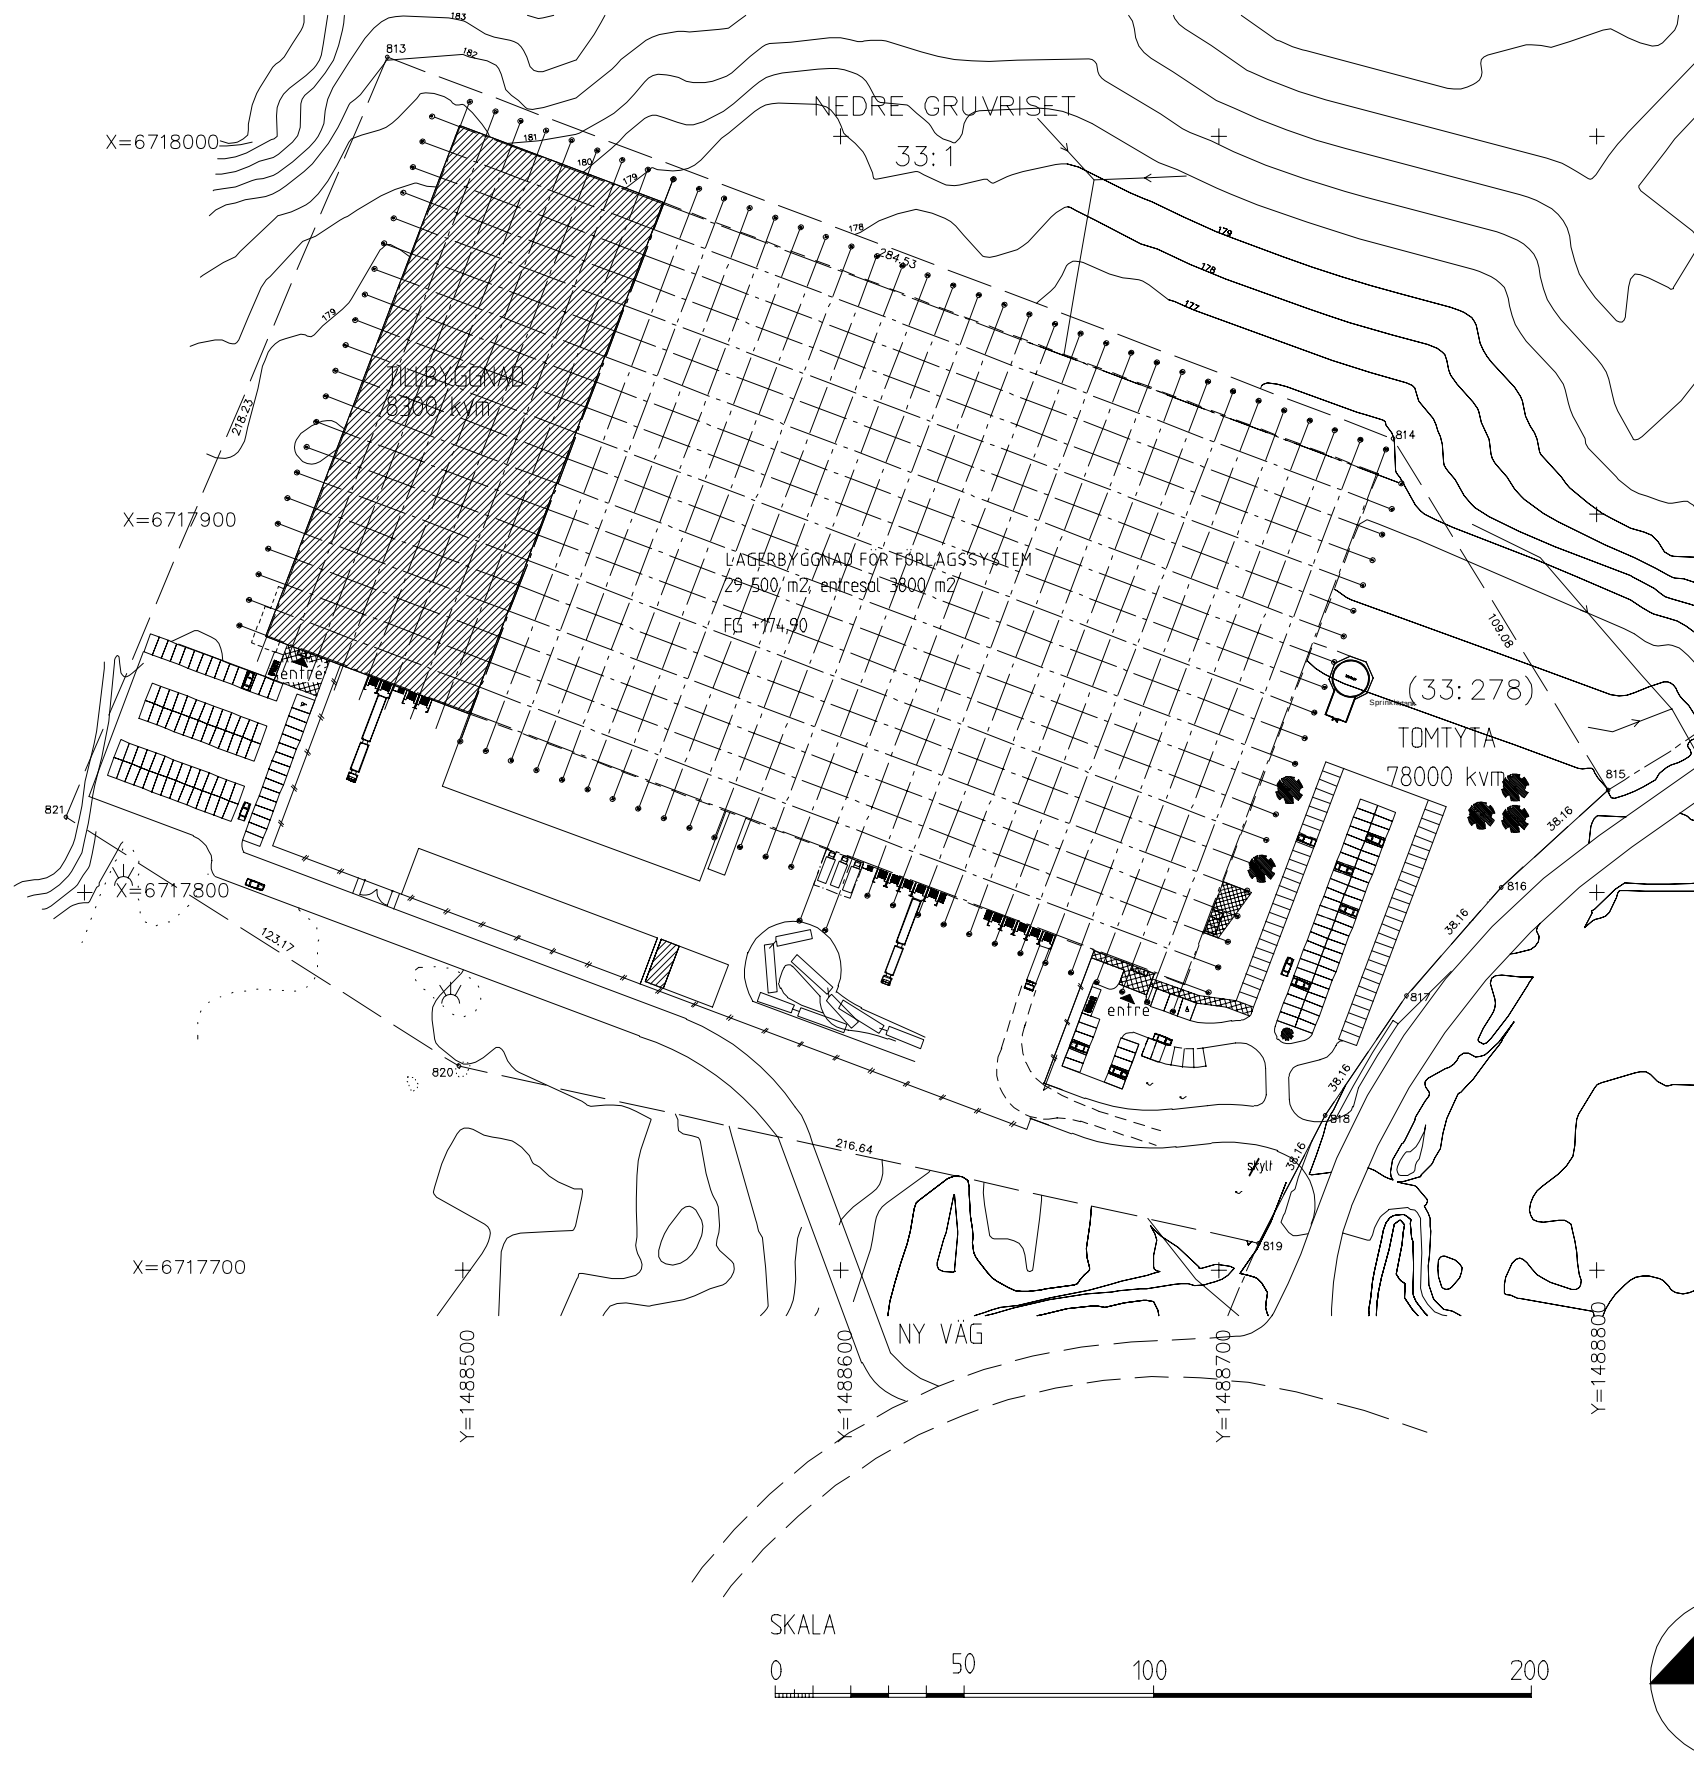

BET	ANT	ÄNDRINGEN AVSER	SIGN	DATUM
HANDLING				
RELATIONSHANDLING				
				
Nedre Gruvriset 33:278, Falu kommun				
	KILENKRYSSSET AB Tele 0152-24400			
LA				
K				
VENT				
VS				
EL				
UPPDRAG NR B204/1447		RTAD/KORST AV A. TENGBRAND	HANDLÄGGARE P. KAVÉN	
DATUM 12 04 03		PROJEKTANSVARE		
TILLBYGGNAD FÖR FÖRLAGSSYSTEM KONTOR OCH LAGER SITUATIONSPLAN				
SKALA A1/A3 1:1000/1:2000		NUMMER A300:00011		BET