



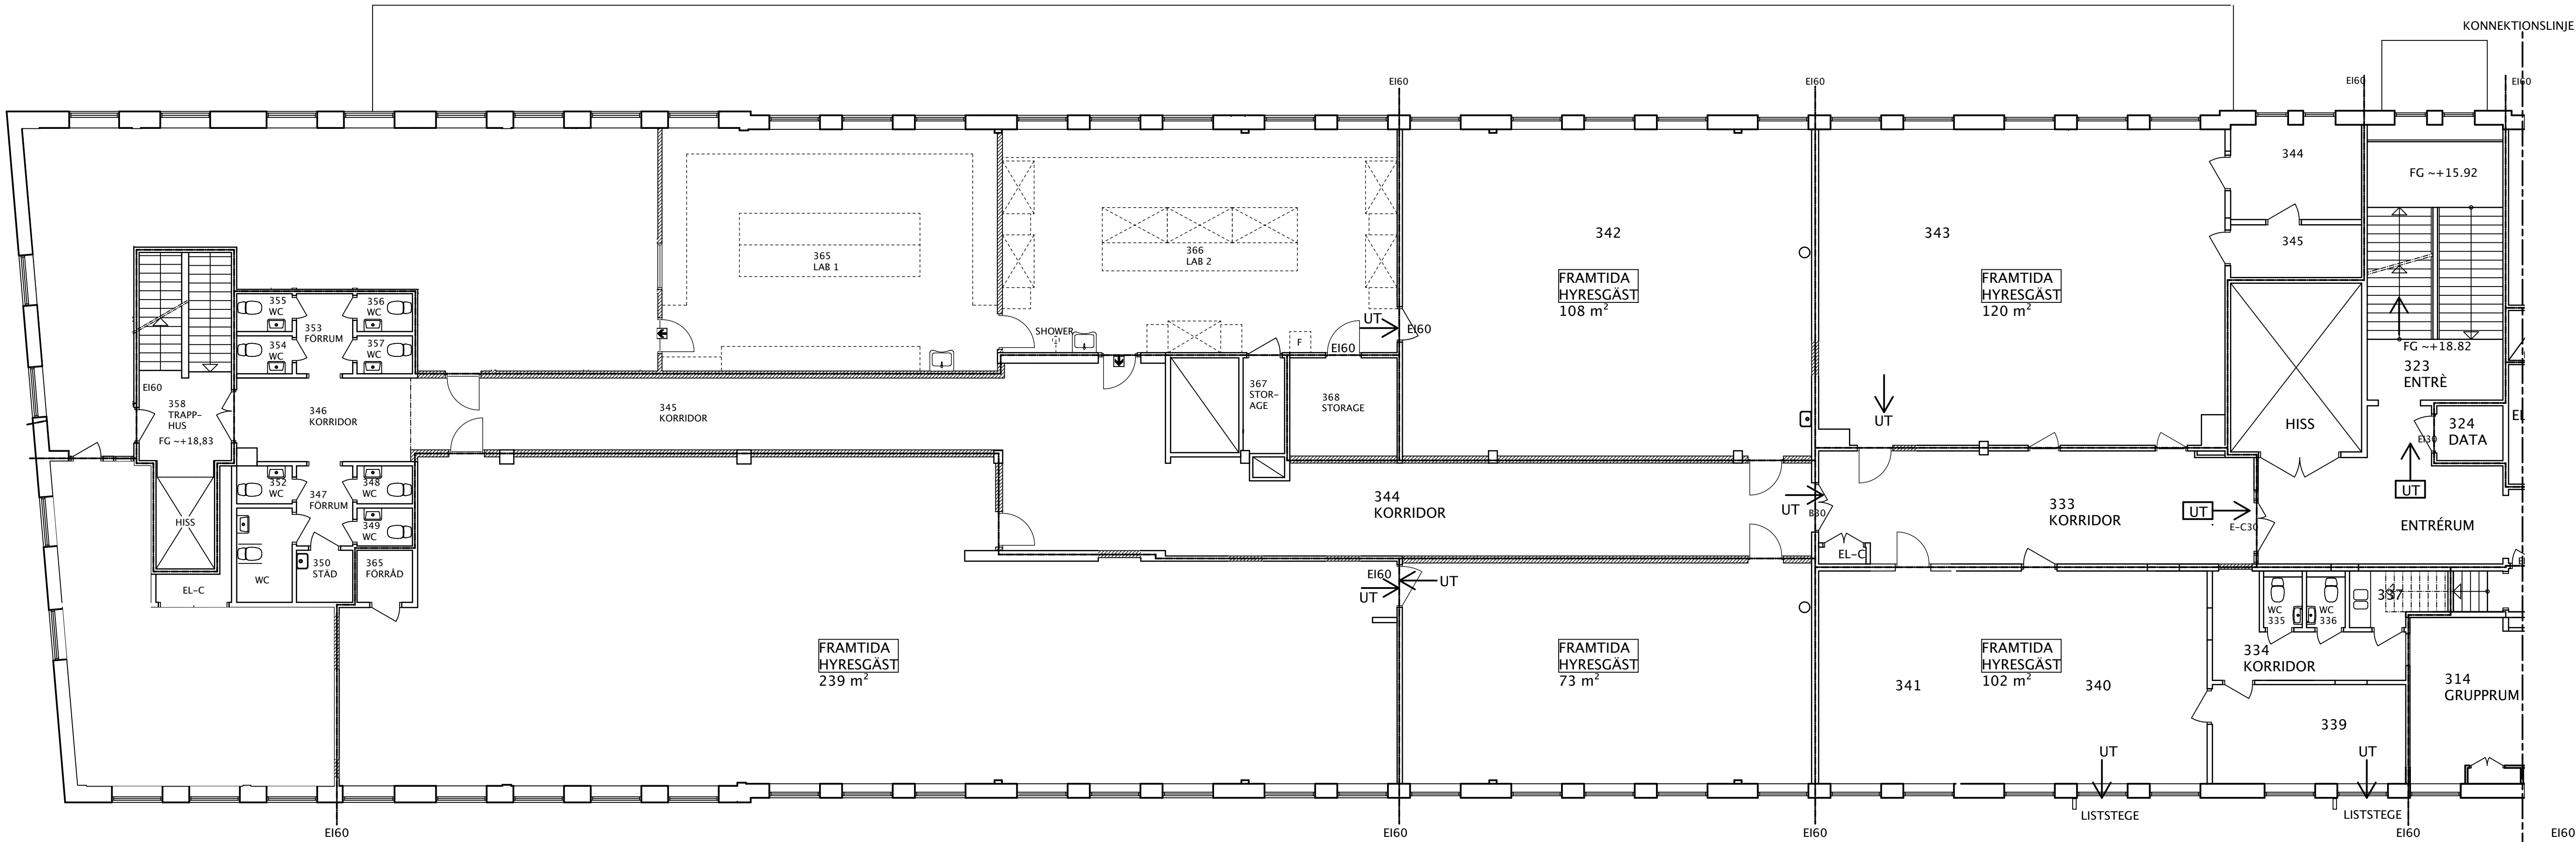

PLAN 3

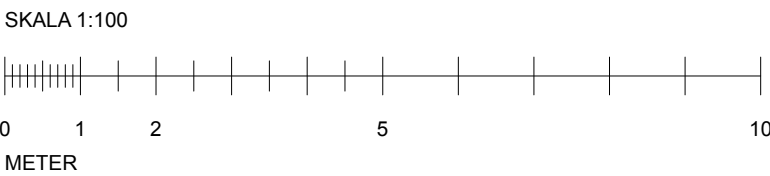

BET	ANT	ÄNDRING AV/SER	DATUM	Sign.
RELATIONSHANDLING				
Kv.GROPEN 9				
diabas ARKITEKTER repplagaregatan 19 602 25 norrköping www.diabasarkitekter.se tel. 011-13 30 50 fax. 011-15 52 79 info@diabasarkitekter.se				
UPPDRAG NR	HE	RITAD AV	ANSVARIG	HANDLÄGGARE
260817	ALF	HE	ALF	ALF
Kv.GROPEN 9 NORRKÖPINGS KOMMUN RELATION DEL AV PLAN 3				
SKALA A1 1:100	NUMMER A-40.1-030	BET -		