


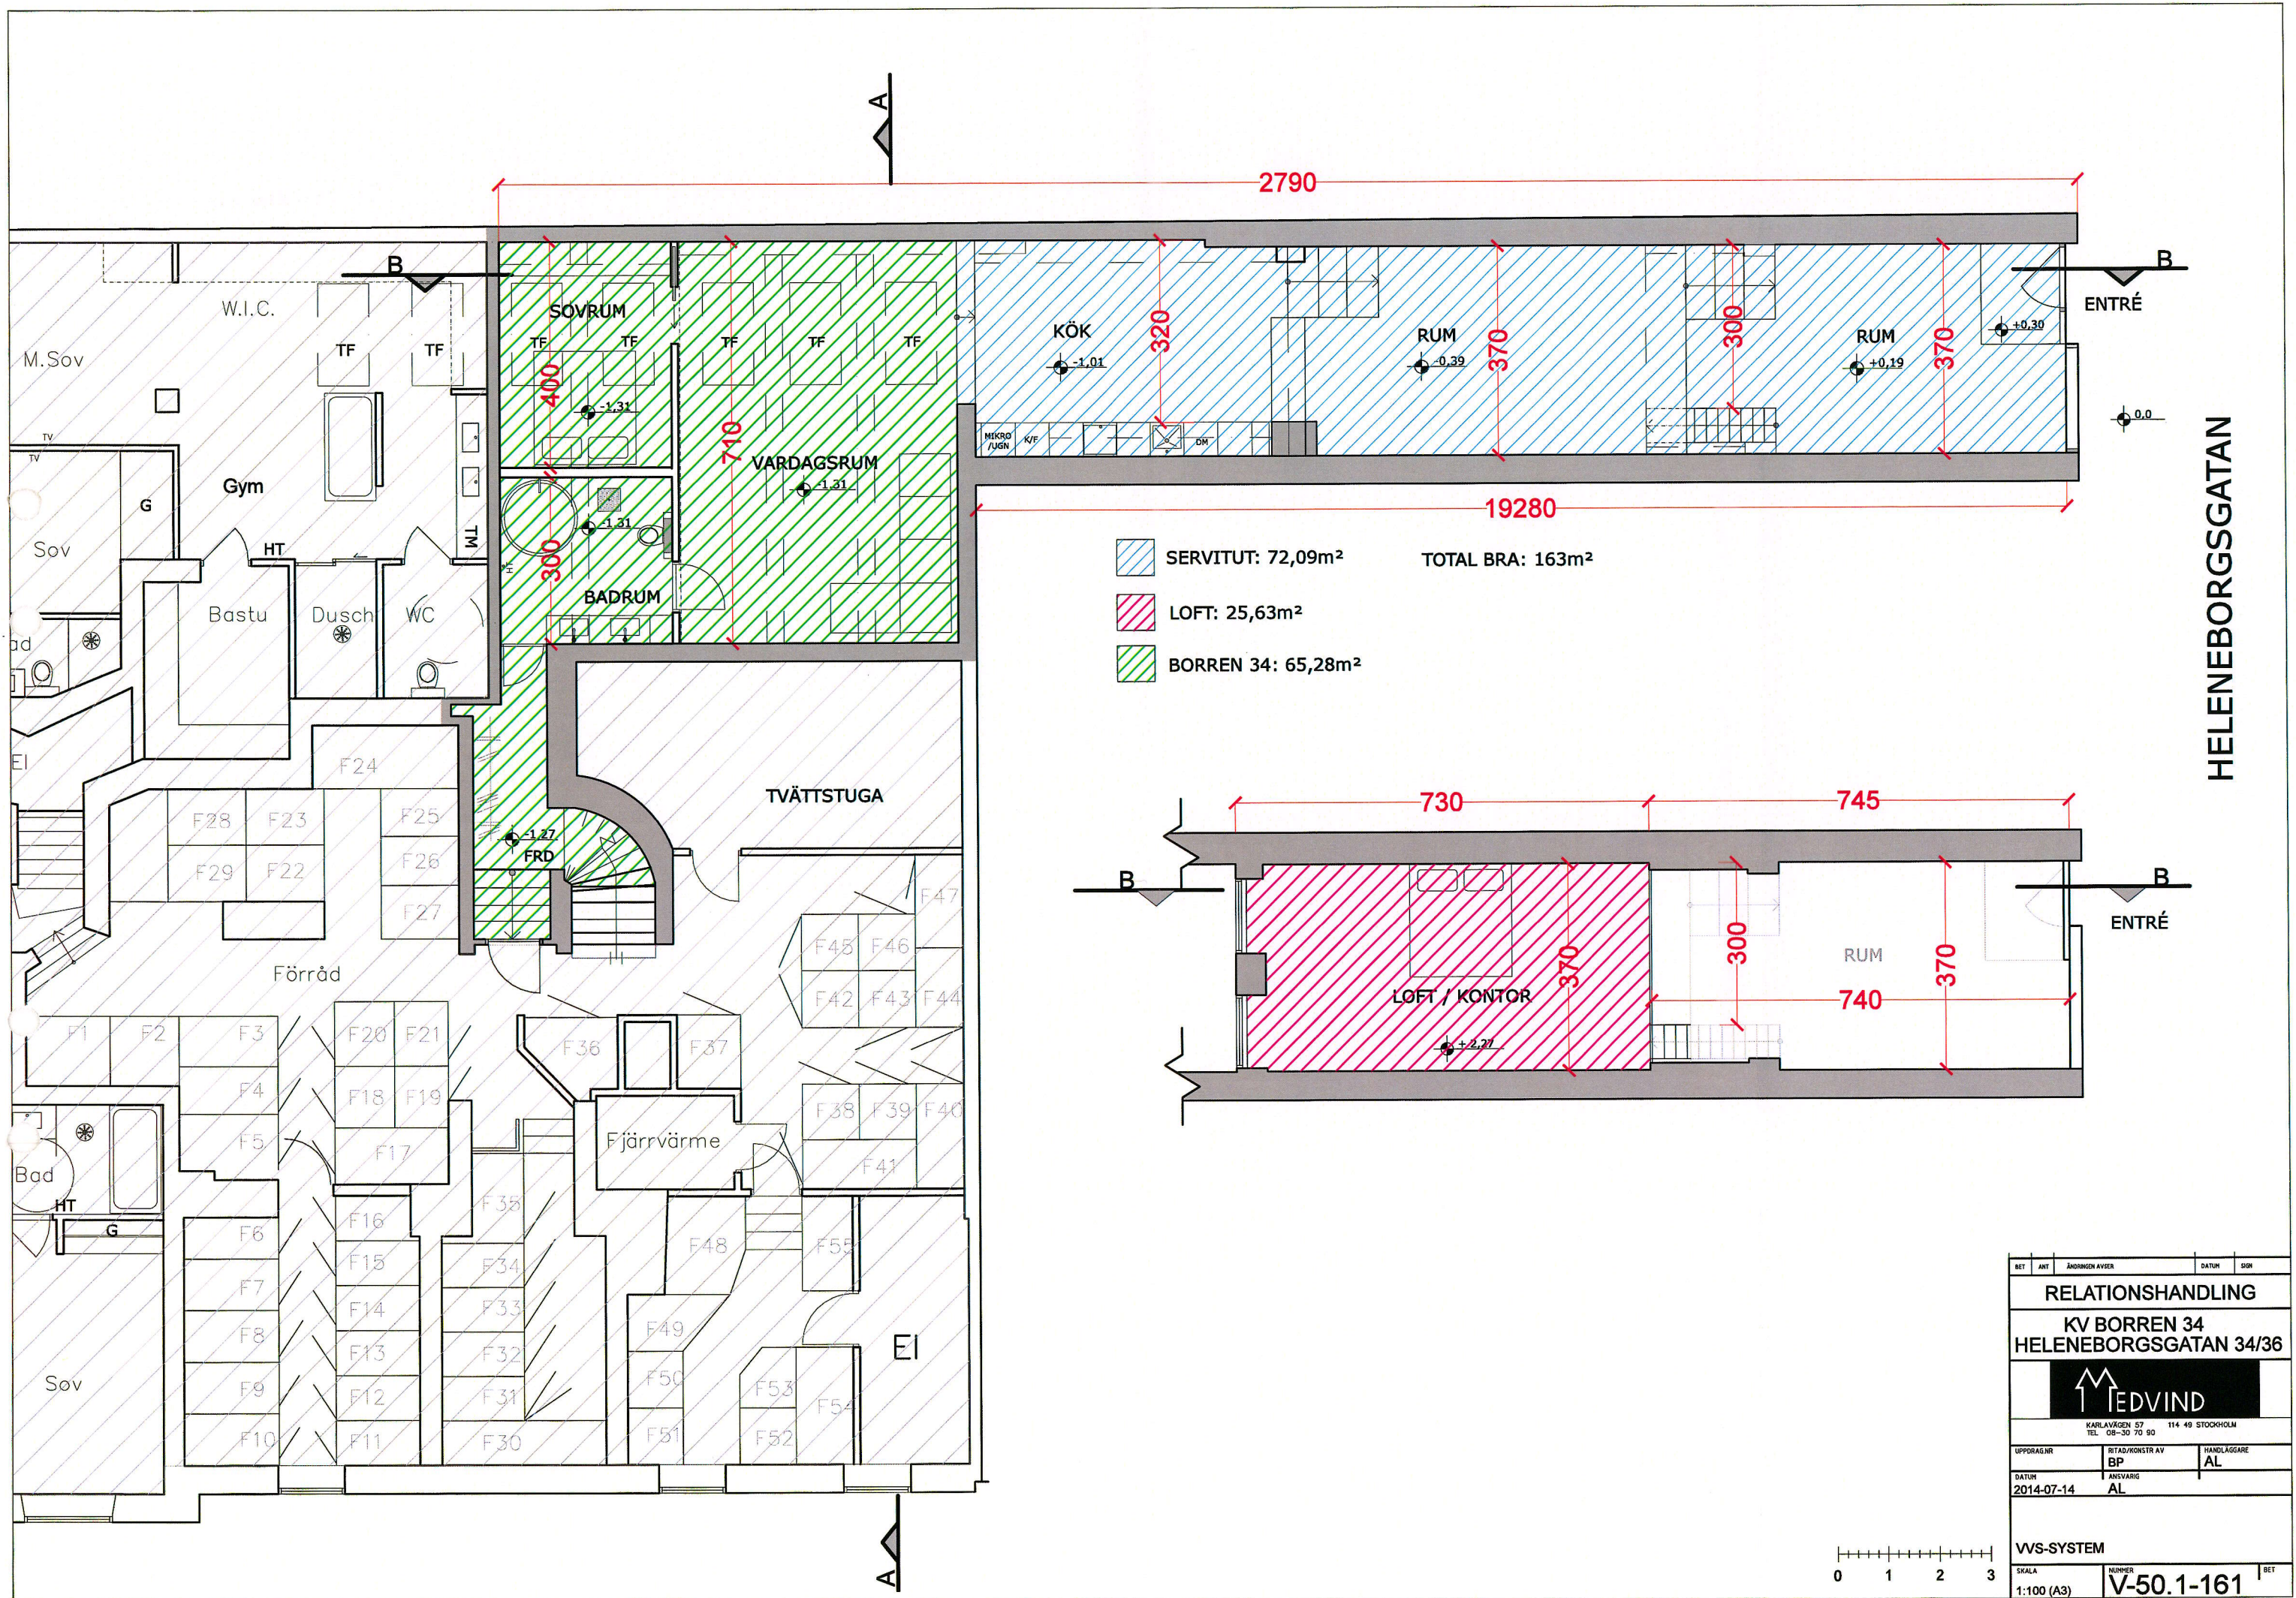

HELENEBORGSGATAN

BET	ANT	ÄNDRINGEN AVSER	DATUM	SIGN
RELATIONSHANDLING				
KV BORREN 34 HELENEBORGSGATAN 34/36				
				
KARLAVÄGEN 57 114 49 STOCKHOLM TEL 08-30 70 90				
UPPDRAG NR	RITAD/KONSTR AV		HANDLÄGGARE	
	BP		AL	
DATUM	ANSVARIG			
2014-07-14	AL			
VVS-SYSTEM				
SKALA	NUMMER			BET
1:100 (A3)	V-50.1-161			