



RELATIONSHANDLING 14 0825

BTC

ByggTec Consulting AB
 Ångsgårdsgatan 4, 721 30 Västerås E-post: helmut@byggtec.se
 Hemsida: www byggtec.se
 Tel: 070-371 29 70 HELMUT PETERLE

PLAN 0, BOTTENPLAN
 BYGGNAD 39, LAGERHOTELLET
 OMBYGGNAD
 PLAN 100, BOTTENPLAN

SKALA A1= 1:200 RITNINGSGRUPP A1:01
 A3= 1:400

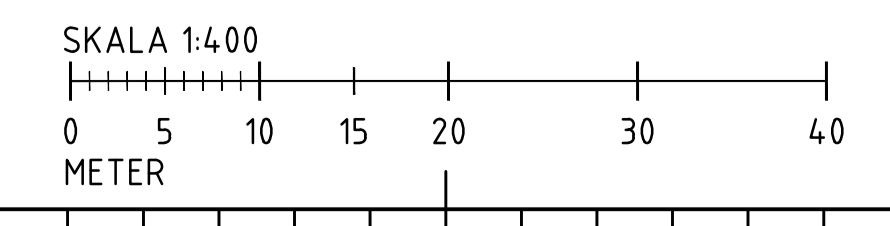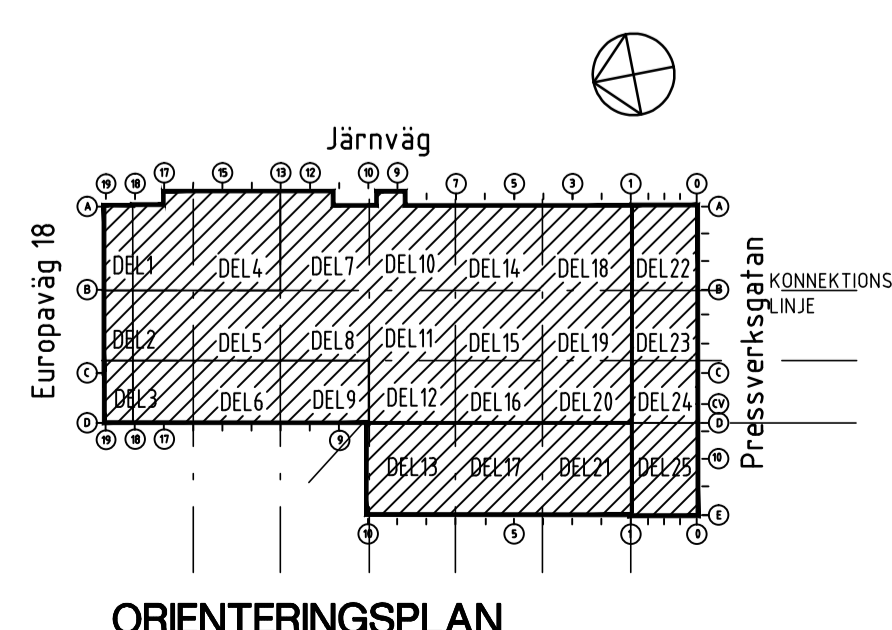

C:\ARTIKK\OVRERNKOPPARSANDEN\BUREL.PL 100 140825 nr 2024.dwg, AL_01_2014.08.25 15:35:02, 89-A1 (841,00 x 594,00) MM, 1:1

XREF
 LAGER