


Skala: 1 : 200

0 10 m


HUS A01, PLAN 1
457 m2 BRA

REGIONEN L01
Kontrakt fr o m

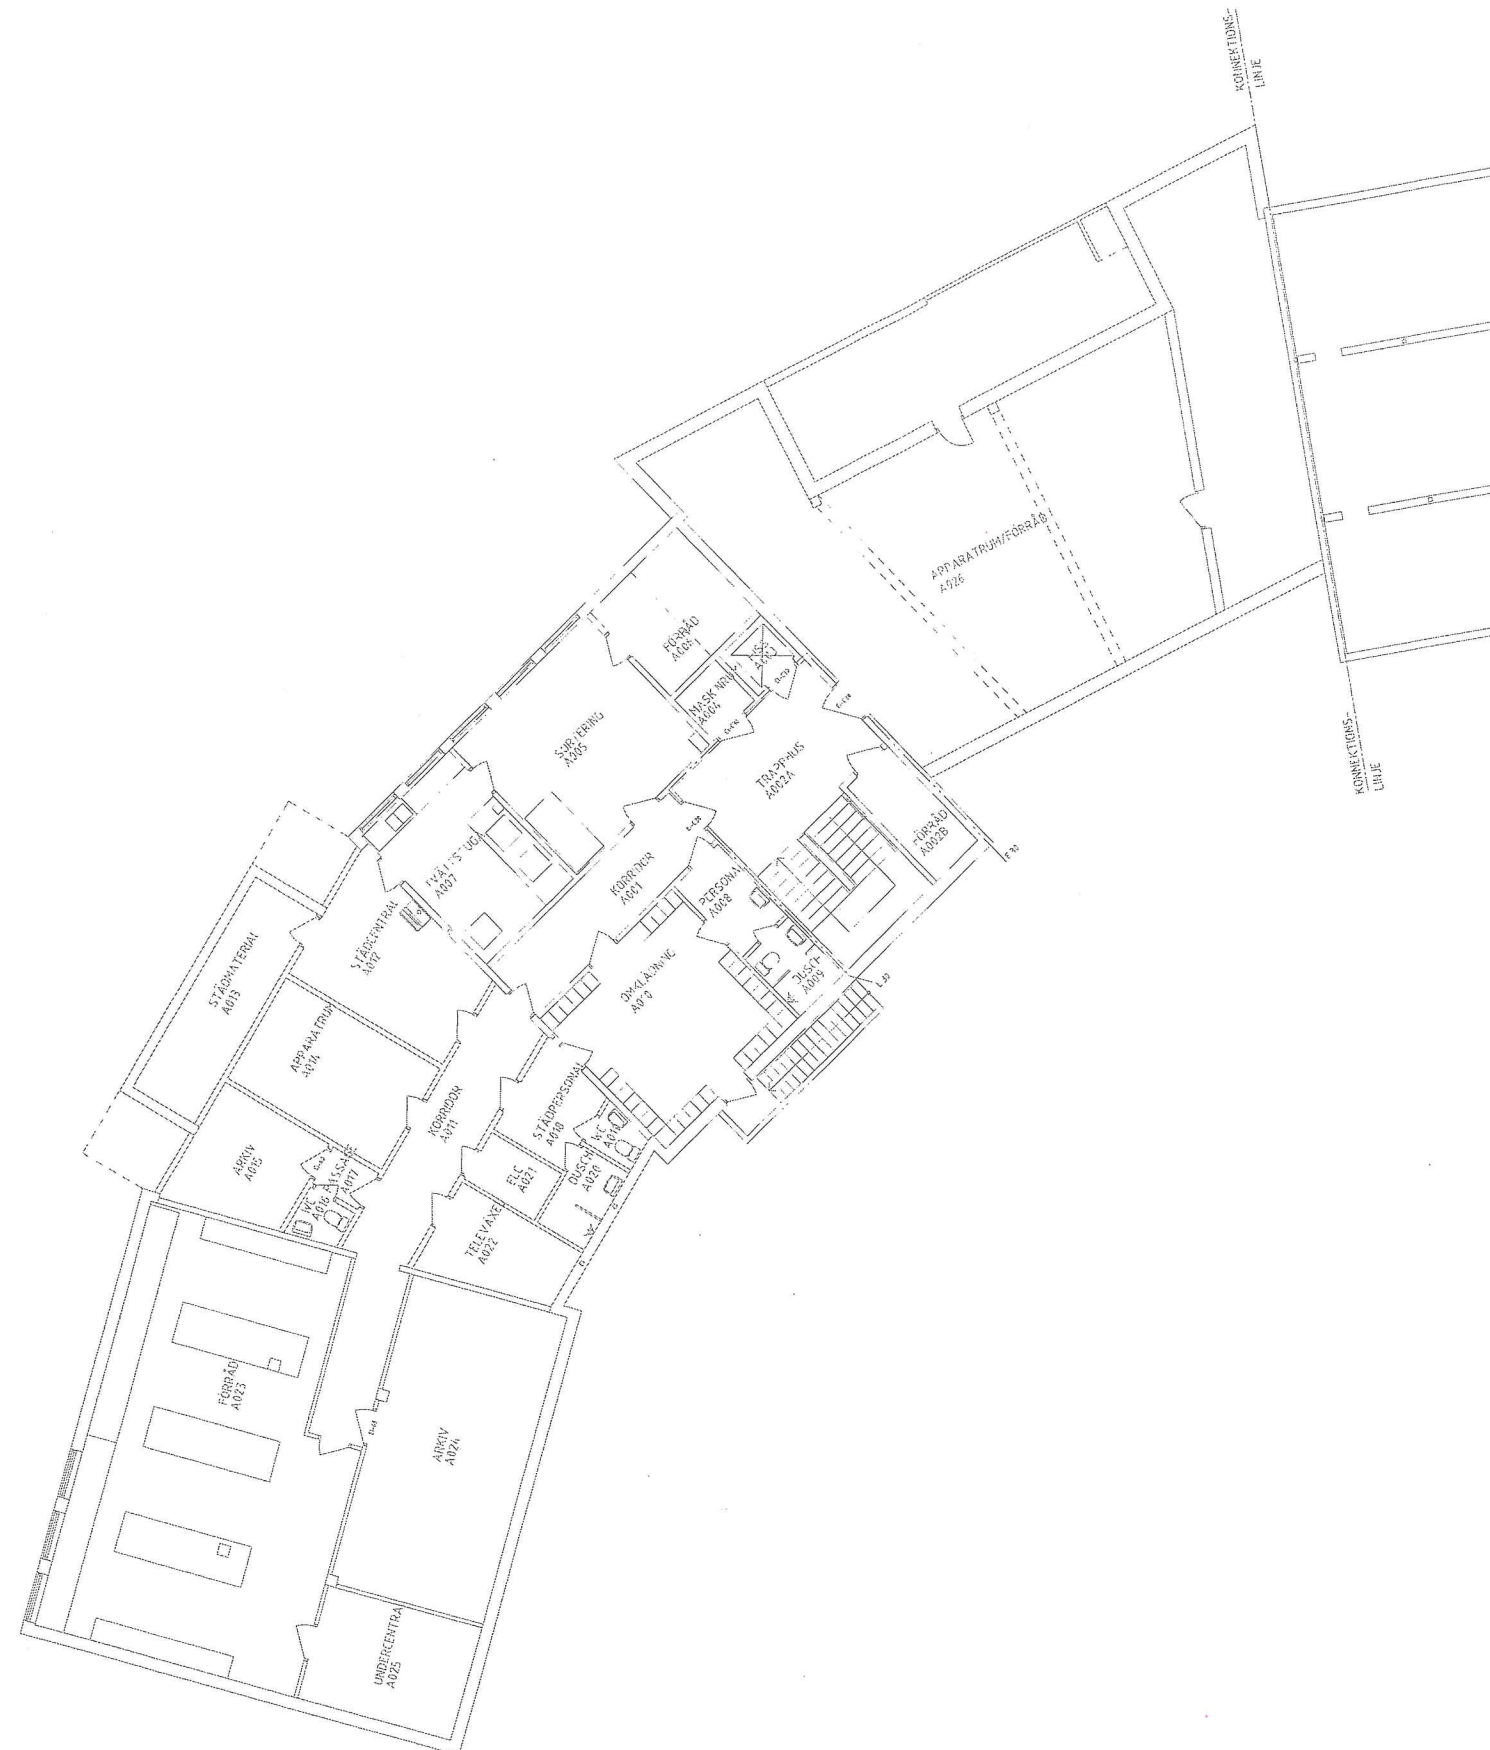

BET	ANT	ÄNDRINGEN AVSEER	DATUM	SIDA

RELATIONSHANDLING

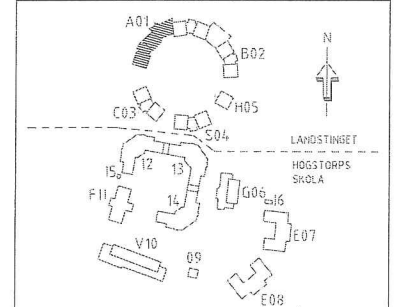

ORIENTERINGSPLAN
Kv SOLVANDAN 2

VöFAB Nygatan 34
352 31 VÄXJÖ
Tel: 0470-41800

A	LBE arkitekt ab	TEL: 0470-74 62 50
	SÖRA JÄRNVÄGSGATAN 5, 352 34 VÄXJÖ	FAX: 0470-74 62 51
K	Peñrsco AB	TEL: 0470-77 59 60
	ARABYGATAN 82B, 352 46 VÄXJÖ	FAX: 0470-77 59 61
V	FLK	TEL: 0470-70 09 00
	BOX 43, 351 03 VÄXJÖ	FAX: 0470-70 09 99
E	WSP - ELTEKNIK	TEL: 0470-72 73 30
	ARABYGATAN 8, 352 44 VÄXJÖ	FAX: 0470-72 73 31
M	SWECO VBB AB	TEL: 0470-73 51 00
	BOX 276, 351 05 VÄXJÖ	FAX: 0470-73 51 40

Kv SOLVANDAN 2, VÄXJÖ

OBJEKT NR	PROJEKT NR	BESLUT FÖR UTÖRANDE
4576		
UTÖRANDE NR	UTÖRANDE NR	UTÖRANDE NR
	HG	KJN
DATUM	PROJEKTANSVARIG	
2007-11-01	JACK LINDGREN	

HUS A01
PLAN 1, DEL 1
KÄLLARE OCH KRYPPGRUND


SKALA	NUMMER	BLATT
1:100	A305-01-11	A1

0 1 2 3 4 5 6 7 8 9 10
meter

Skala: 1 : 200
0 10 m

HUS A01, PLAN 2 del 1
Totalt Plan 2: 1.190 m2 BRA

REGIONEN L01
Kontrakt fr o m

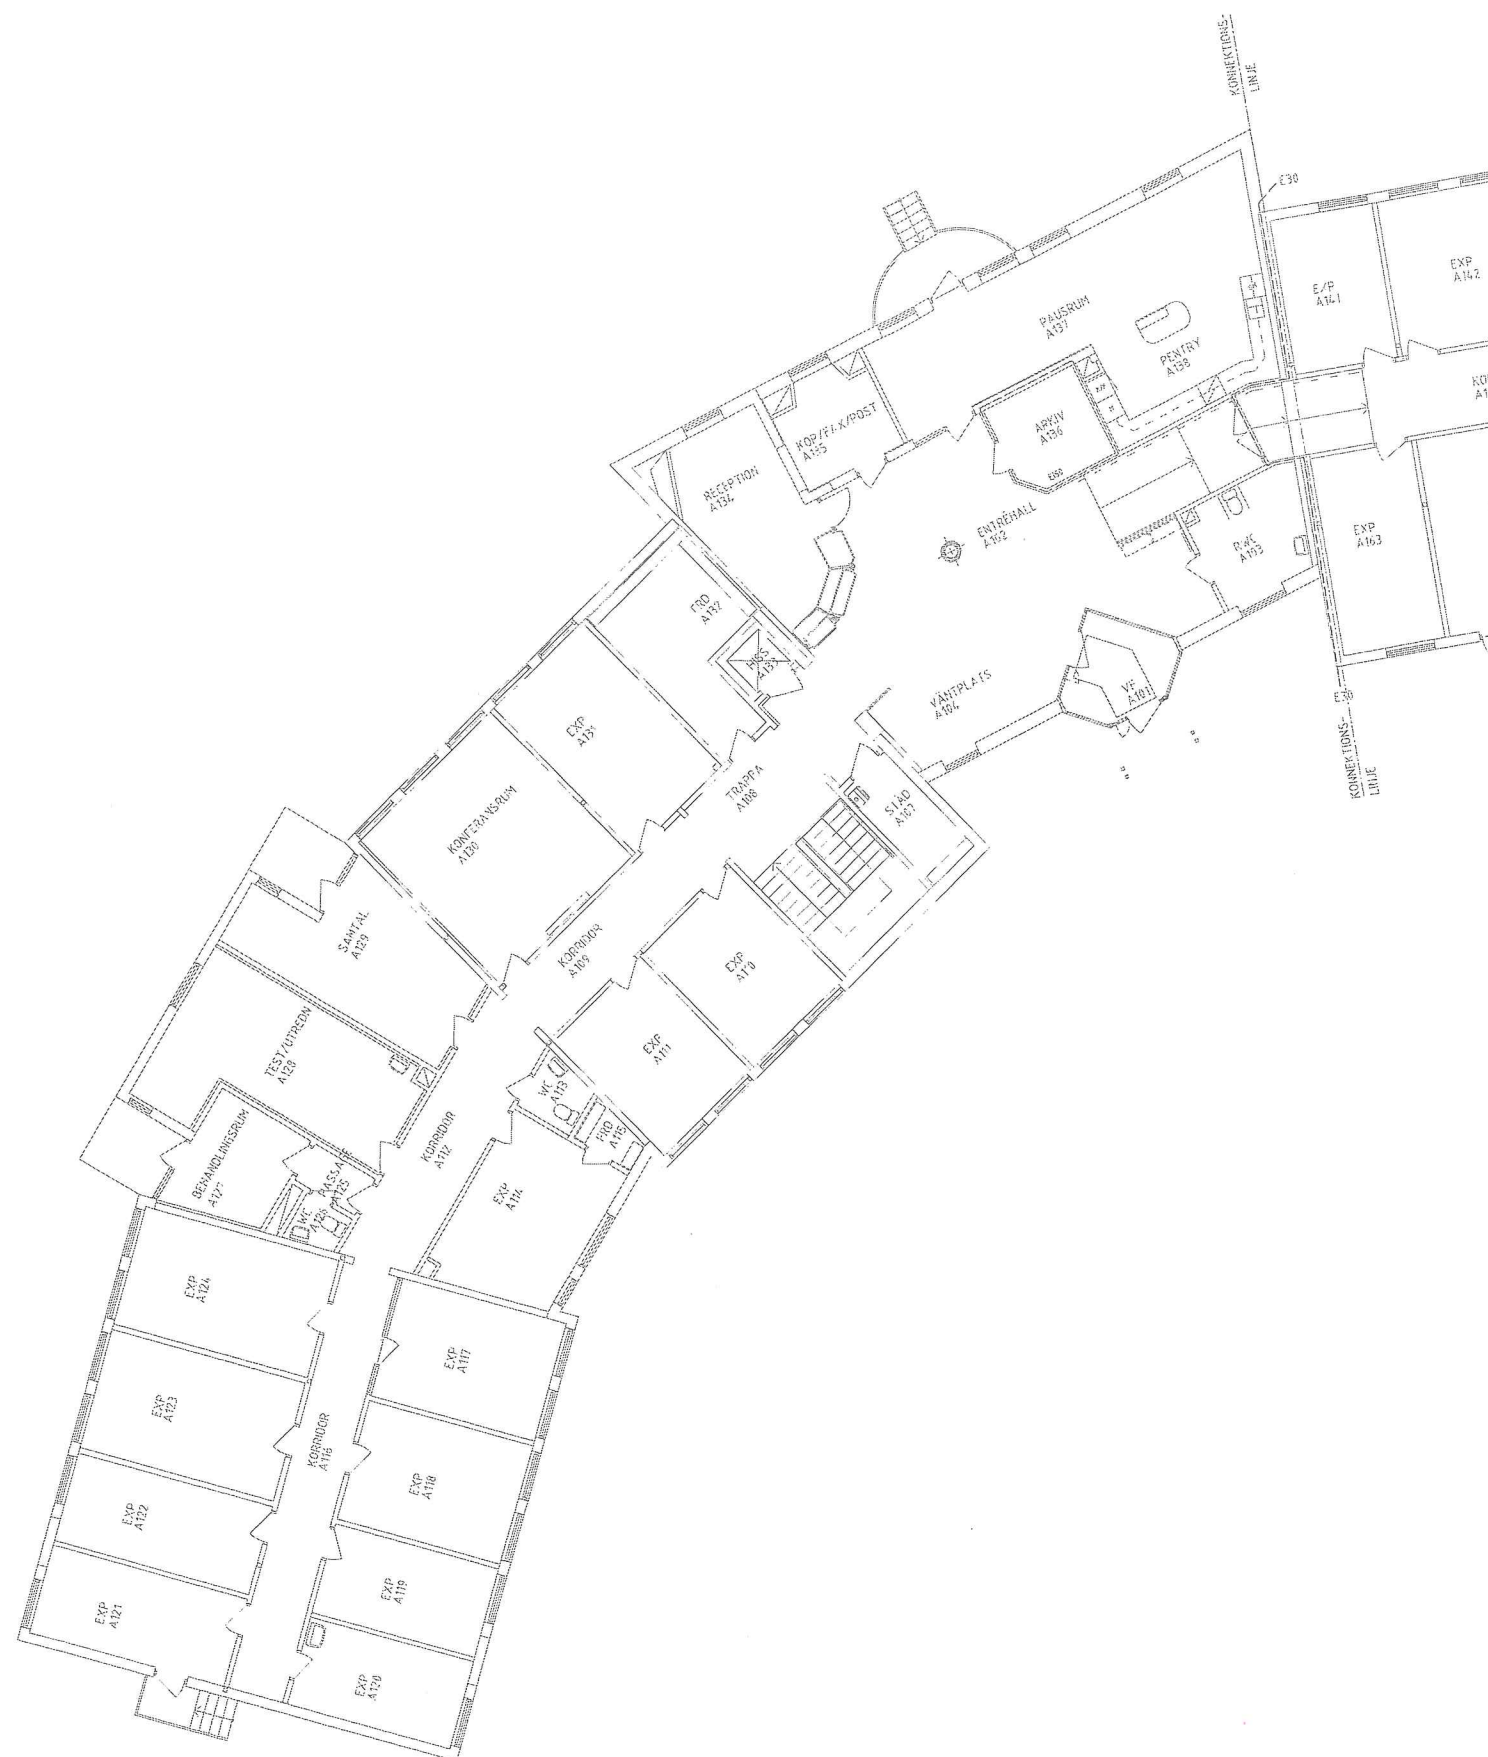

BET	ANT	ANVÄNDNING AV RUM	DATUM	SKALA
RELATIONSHANDLING				
ORIENTERINGSPLAN Kv SOLVÄNDAN 2				
VöFAB Nygatan 34 352 31 VÄXJÖ Tel: 0470-41800				
A	LBE arkitekt ab	SEBRA JÄRNVÄGGGATAN 5, 352 34 VÄXJÖ	TEL: 0470-74 62 50	FAX: 0470-74 62 51
K	Pehrscio AB	ARADYGATAN 82B, 352 46 VÄXJÖ	TEL: 0470-77 59 68	FAX: 0470-72 90 91
V	FLK	BOX 13, 351 01 VÄXJÖ	TEL: 0470-70 09 00	FAX: 0470-70 09 99
E	WSP-ELTEKNIK	ARADYGATAN 8, 352 46 VÄXJÖ	TEL: 0470-72 73 38	FAX: 0470-487 18
M	SWECO VBB AB	BOX 276, 351 05 VÄXJÖ	TEL: 0470-73 51 00	FAX: 0470-73 51 40
C				
Kv SOLVÄNDAN 2, VÄXJÖ				
OBJEKT NR	PROJEKT NR	GODKÄND FÖR UTGIVNING		
4576				
UPPDRAGS NR	STAD/PROJEKT NR	HANDLEDARE		
	HG	KJN		
DATUM	PROJEKTSKAPARE			
2007-11-01	JACK LINDGREN			
HUS A01 PLAN 2, DEL 1 BOTTENPLAN				
SKALA	RÄSKOP			BET
1:100	A305-01-21			


0 1 2 3 4 5 6 7 8 9 10
meter

el
v

REGIONEN L01
Kontrakt fr o m

[illegible]

RELATIONSHANDLING

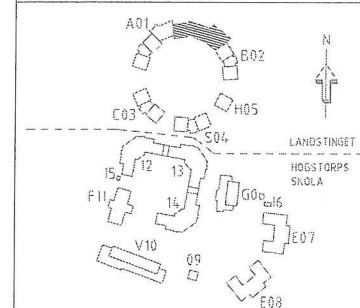

ORIENTERINGSPLAN
Kv SOLVANDAN 2

VöFAB
Nygatan 34
352 31 VÄXJÖ
Tel: 0470-41800


Kv SOLVÄNDAN 2, VÄXJÖ



DATEM	PROJEKTANSVARIG
2007-11-01	JACK LINDGREN


HUS A01

PLAN 2, DEL 2
BOTTENPLAN



SCALE	NUMBER
1:100	A305-0

A

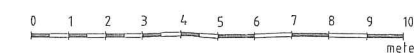

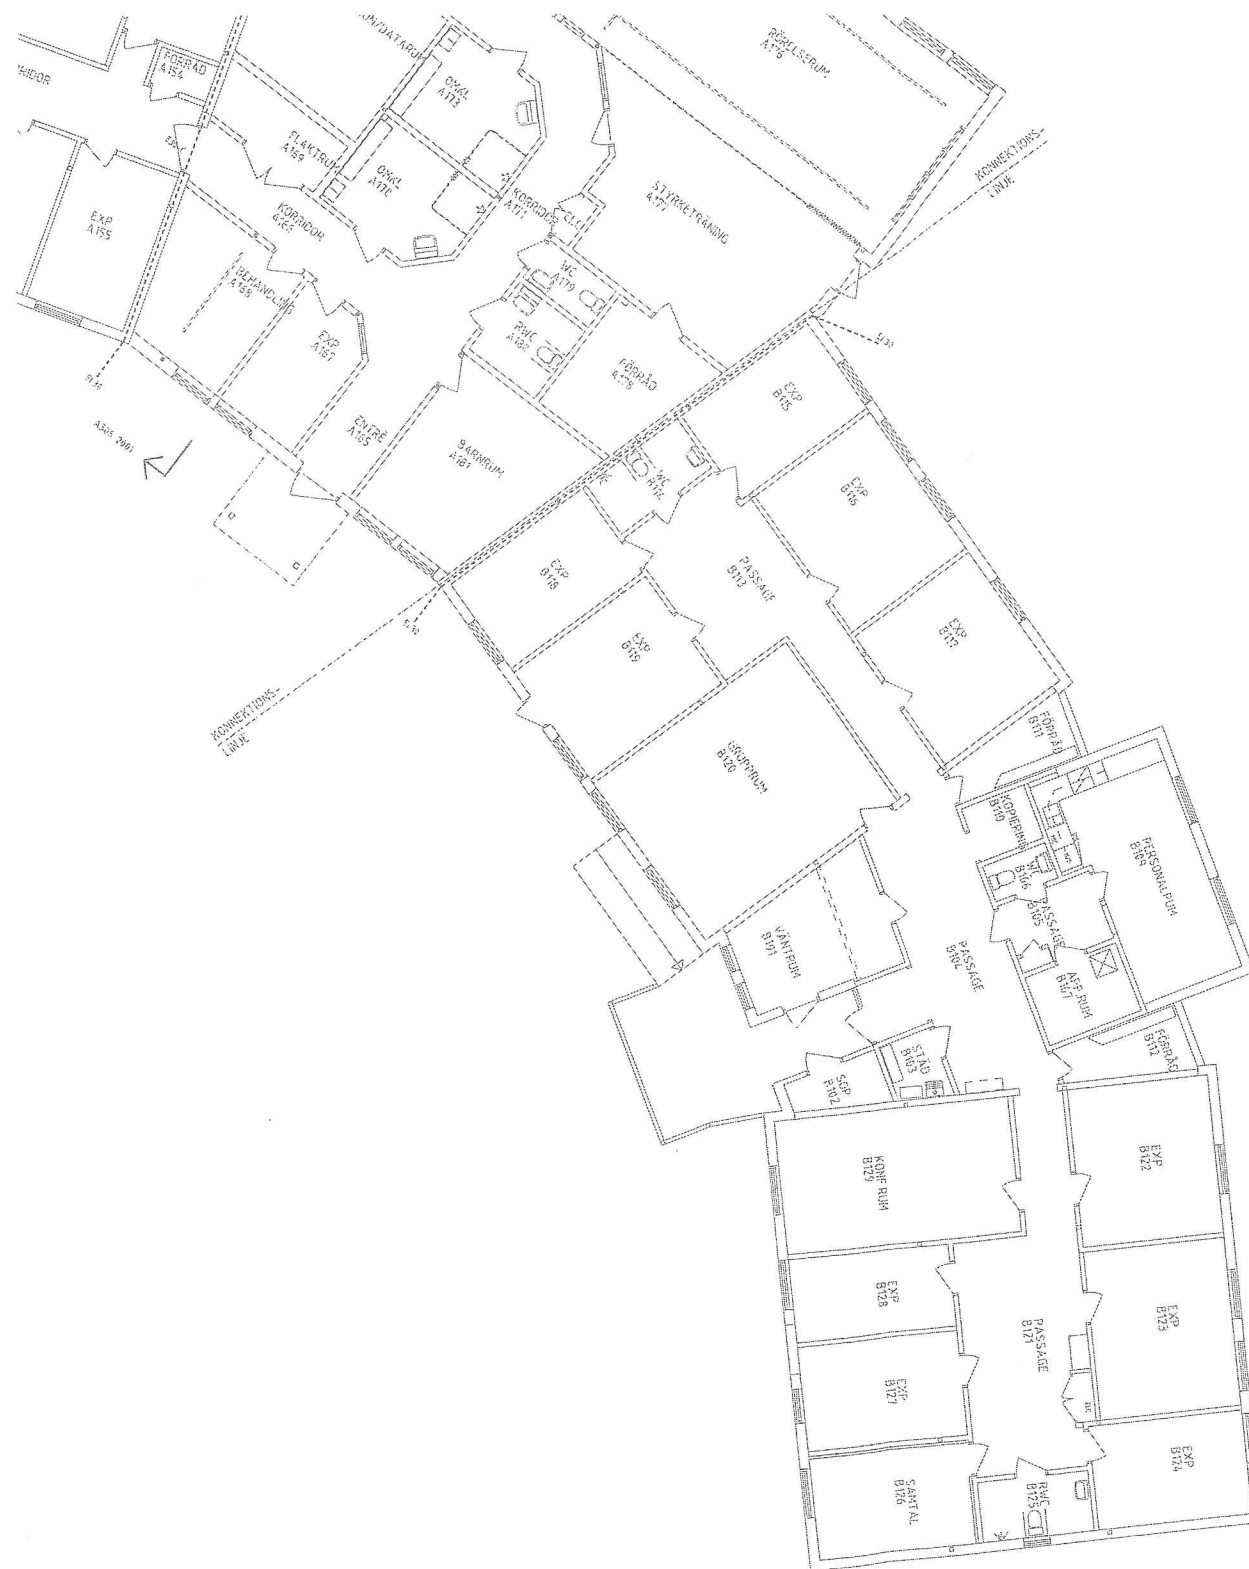


REGIONEN L01
Kontrakt fr o m

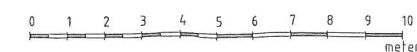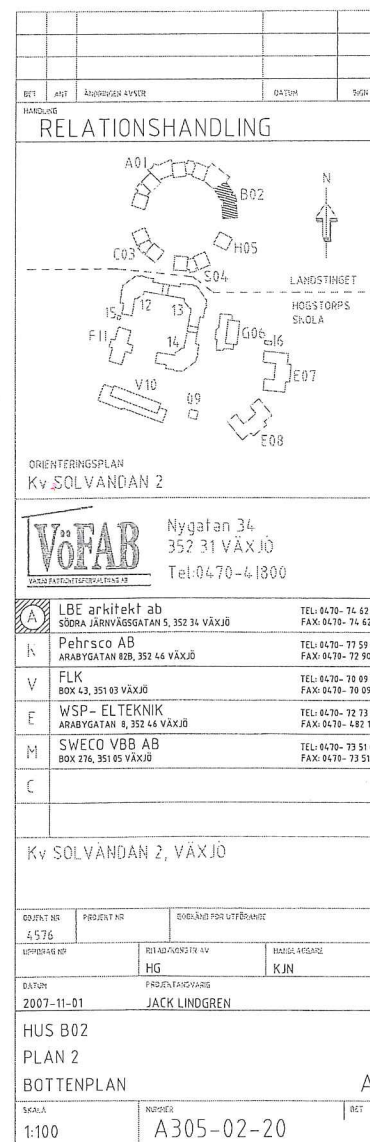

Skala: 1 : 100

0 5 m

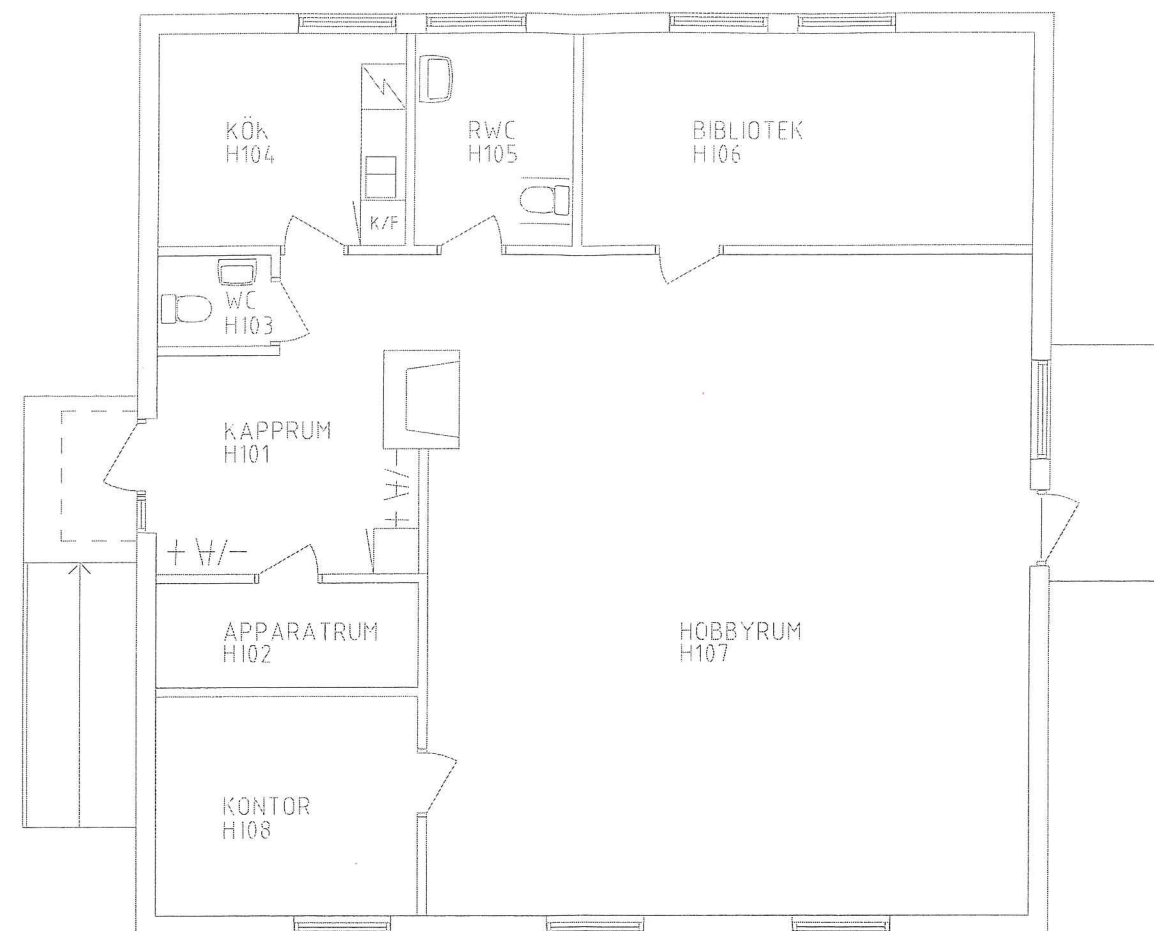

HUS H05
133 m2 BRA

REGIONEN L01
Kontrakt fr o m


REKT	ANT	ANSÖRSTEN AVSEER	DATUM	SIDEN
HANDLING				
RELATIONSHANDLING				
ORIENTERINGSPÅN Kv SOLVÄNDAN 2				
Nygatan 34 352 31 VÄXJÖ Tel. 0470-41800				
LBE arkitekt ab SÖDRA JÄRNVÄGGGATAN 5, 352 34 VÄXJÖ TEL: 0470-74 62 50 FAX: 0470-74 62 51				
K				
V				
E				
M				
C				
Kv SOLVÄNDAN 2, VÄXJÖ				
OBJEKT NR	PROJEKT NR	GRUNDLAG FÖR UTFRÅNDE		
4576				
UPPDRAGS NR	UTARBEDNING NR	HANDLINGS NR		
2004121-10	HG	HG		
DATUM	PROJEKTANSVÄR			
2007-11-01	KJELL JOHANSON			
HUS H05				
PLAN 1, BOTTENPLAN				
SKALA	BYGGNAD	NOT		
1:50/1:100	A306-05-10			

0 1 2 3 4 5
meter

Skala: 1 : 100
 0 5 m


HUS S04
 363 m2 BRA

REGIONEN L01
 Kontrakt fr o m

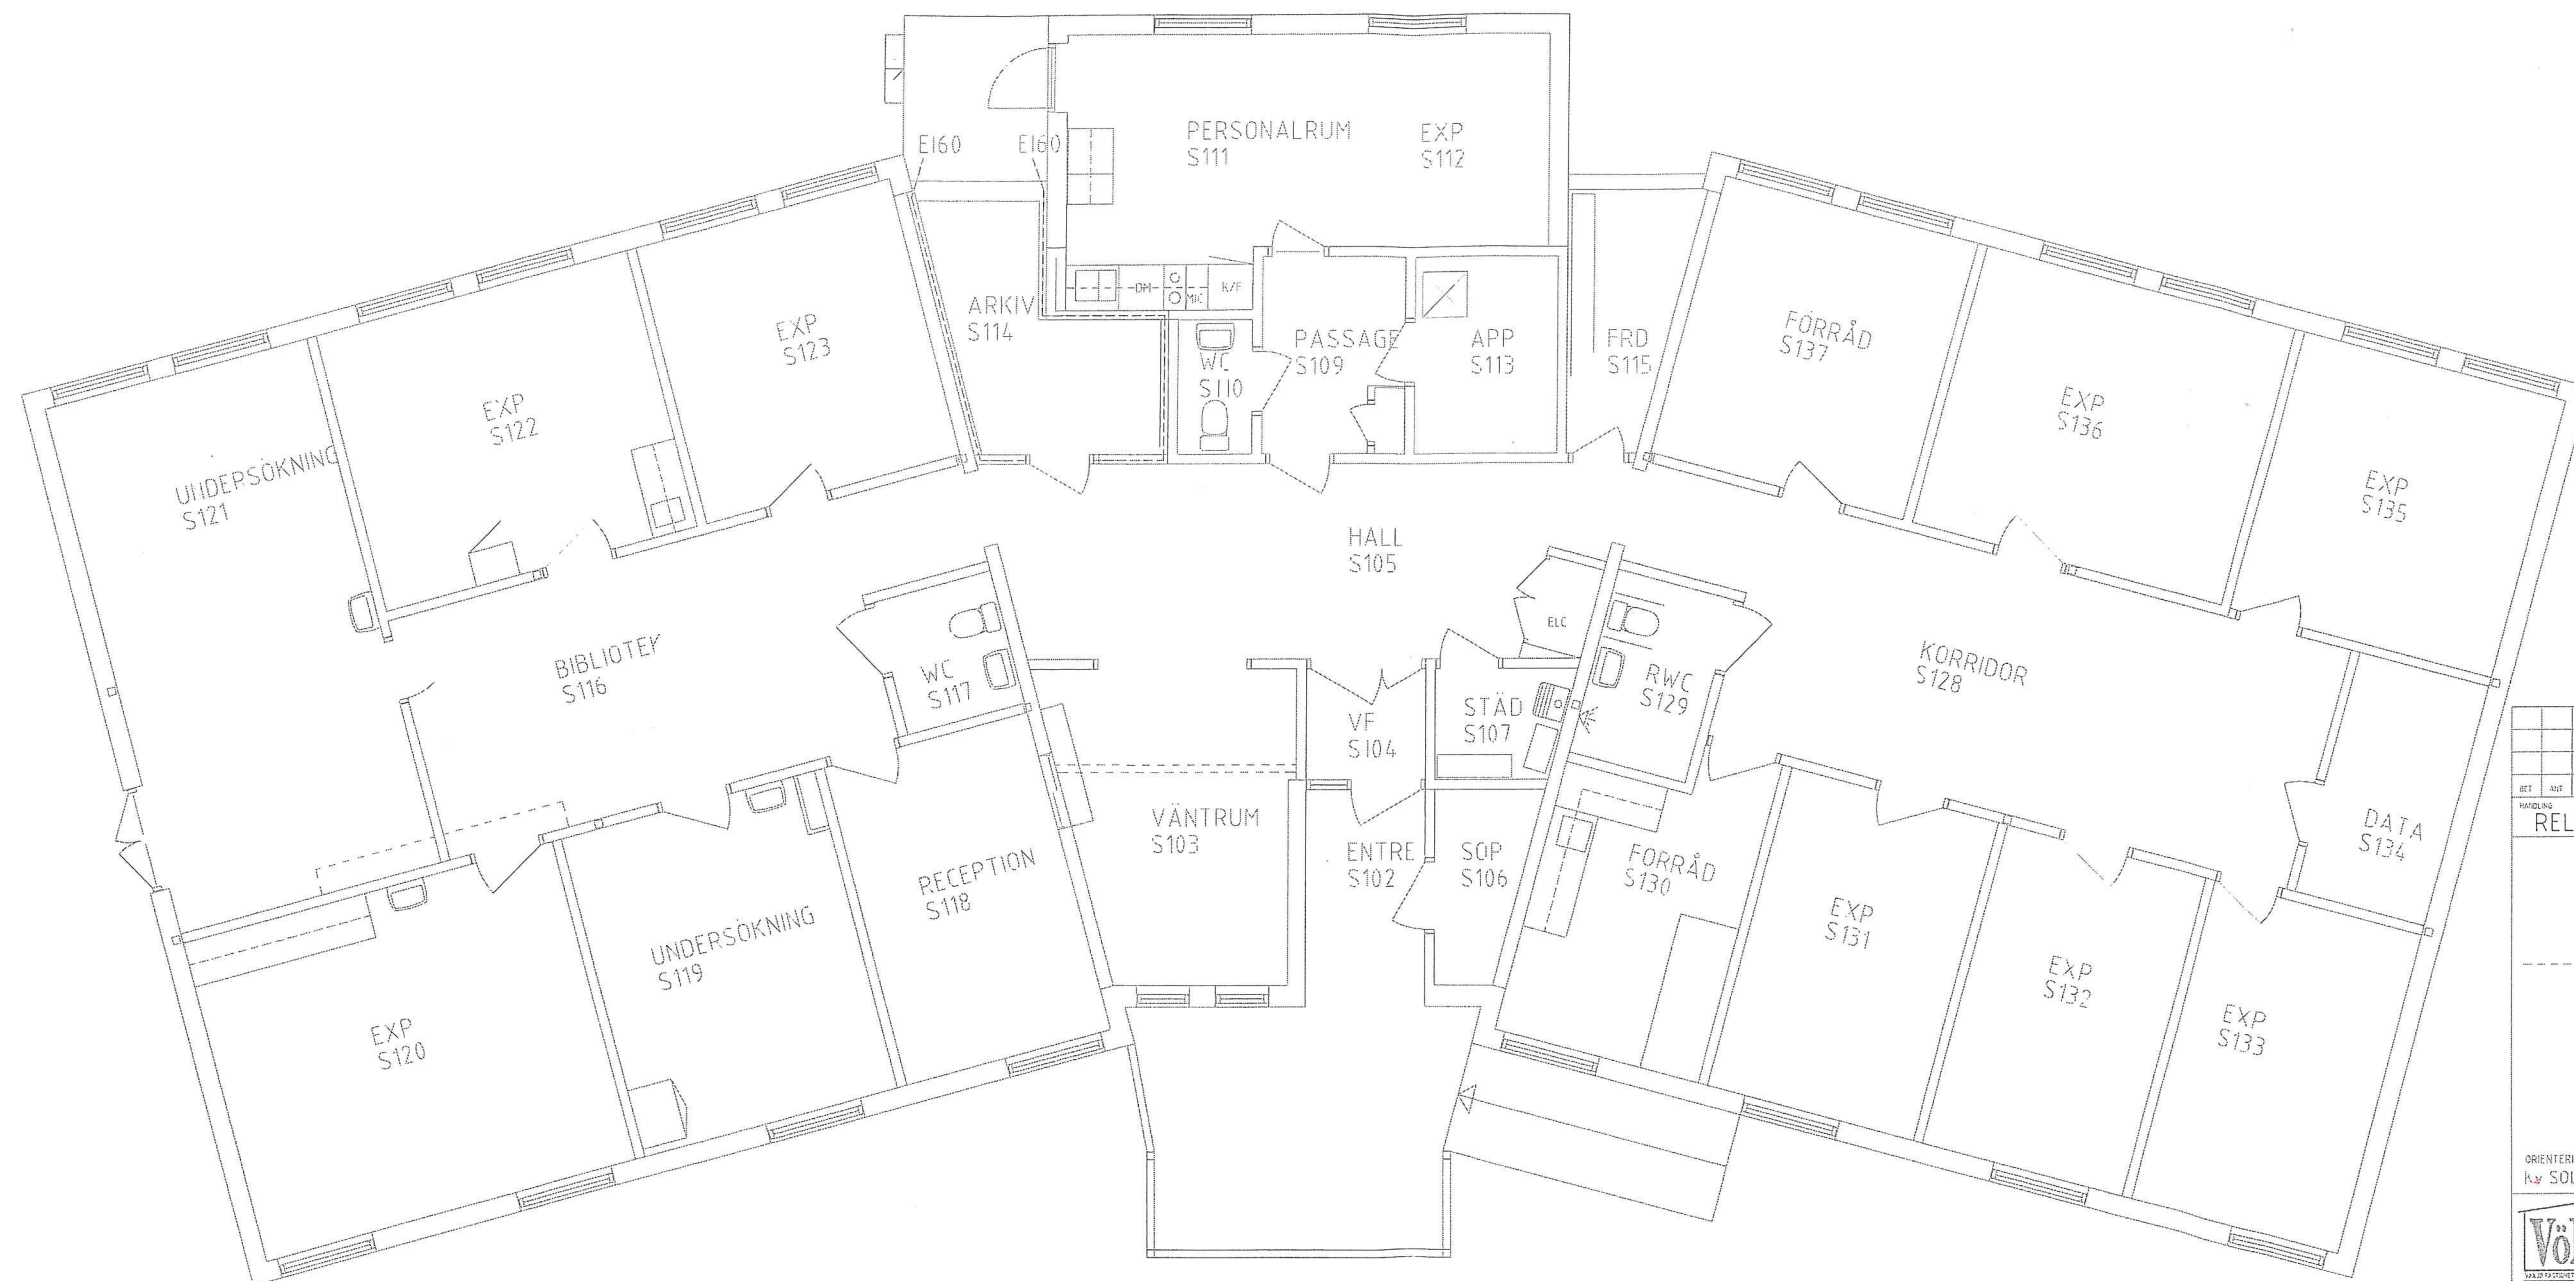

OBJ	ANV	ANSÖKNING AVSEER	DATUM	SKALA
HUS S04				
RELATIONSHANDLING				
ORIENTERINGSPÅN Kv SOLVANDAN 2				
Nygatan 34 352 31 VAXJÖ Tel: 0470-74 1800				
LBE arkitekt ab SÖDRA JÄRNVÄGSGATAN 5, 352 34 VAXJÖ TEL: 0470-74 62 50 FAX: 0470-74 62 51				
K				
V				
E				
M				
C				
Kv SOLVANDAN 2, VAXJÖ				
OBJEKT NR	PROJEKT NR	GÖRANDE FÖR UTÖPPANING		
4576				
UPPDRAG NR	BITAD/PROJEKT AV	HANSKÄLLSARE		
2004121-10	HG			
DATUM	PROJEKTANSVARIG			
2007-11-01	KJELL JOHANSON			
HUS S04				
PLAN 1, BOTTENPLAN				
SKALA	NUMMER	OBJ		
1:50/1:100	A306-04-10			

0 1 2 3 4 5
 meter

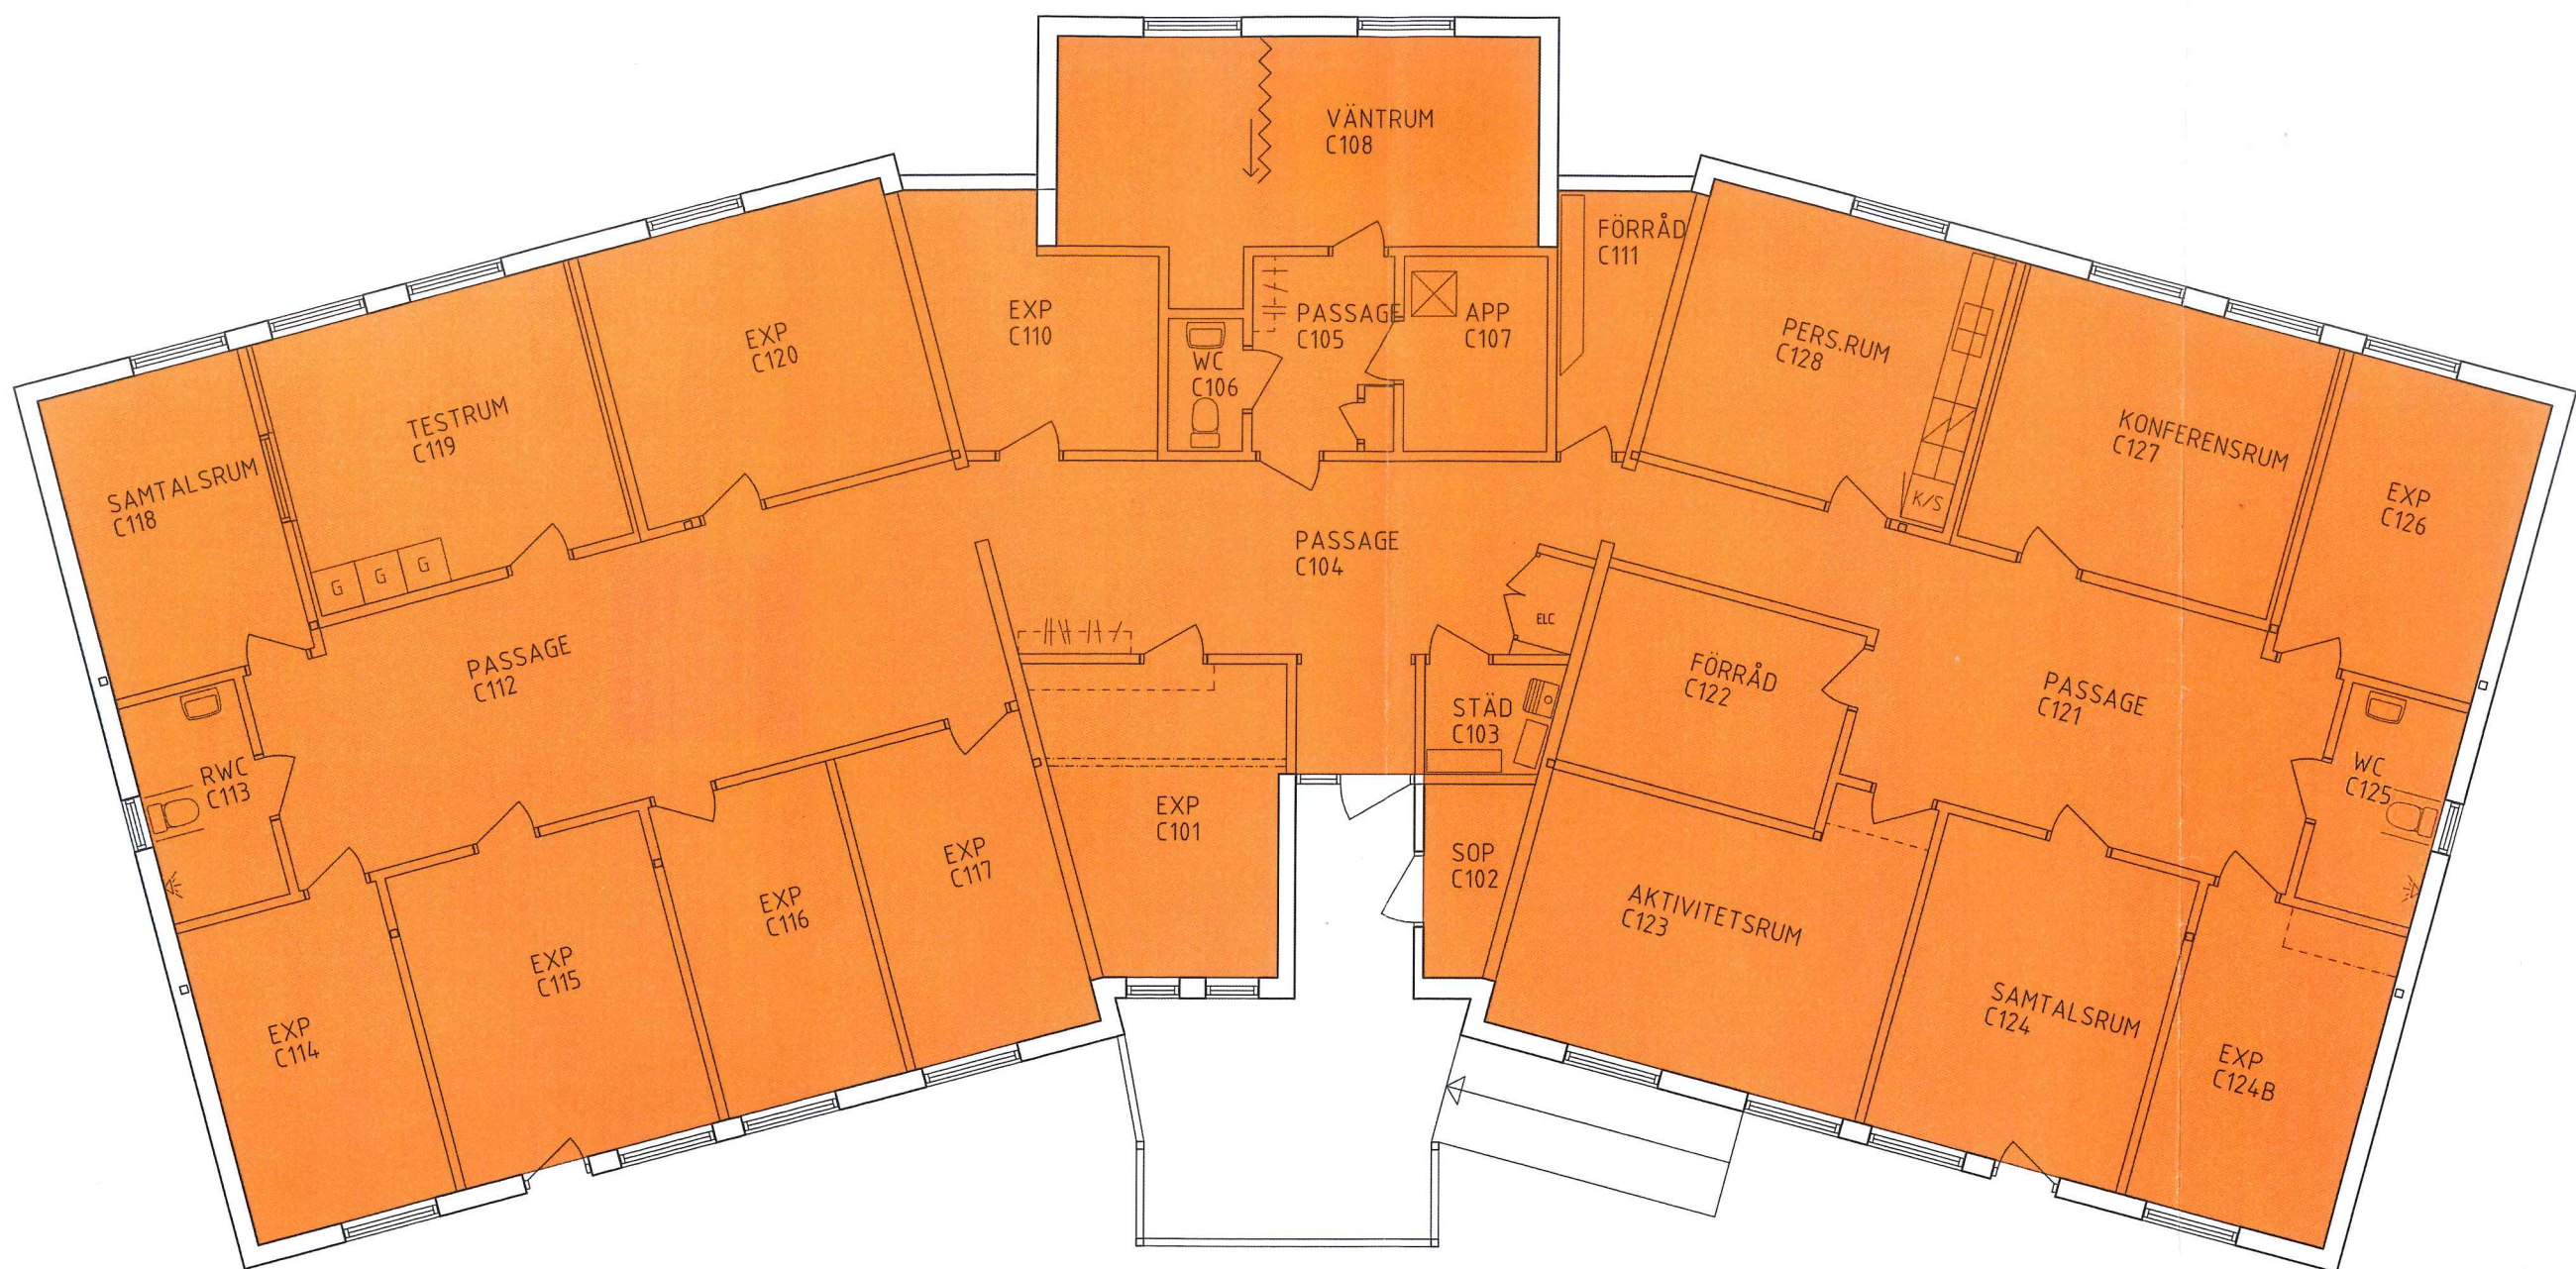

REGION KRONOBERG
Kontraktsnr: 4576.A01.L01
Kontrakt fr.o.m. 2021-01-01

364 m² BRA

Kv. SOLVÄNDAN 2, VÄXJÖ
HUS C03
SKALA 1:200/A3