

FÖRKLARINGAR

MÄTT ANGES I MILLIMETER

BRANDCELLSGRÄNS EI 30

BRANDCELLSGRÄNS EI 60


VÄGG

DÖRR

FÖNSTER


FÖRESKRIFTER

HÄNVISNINGAR

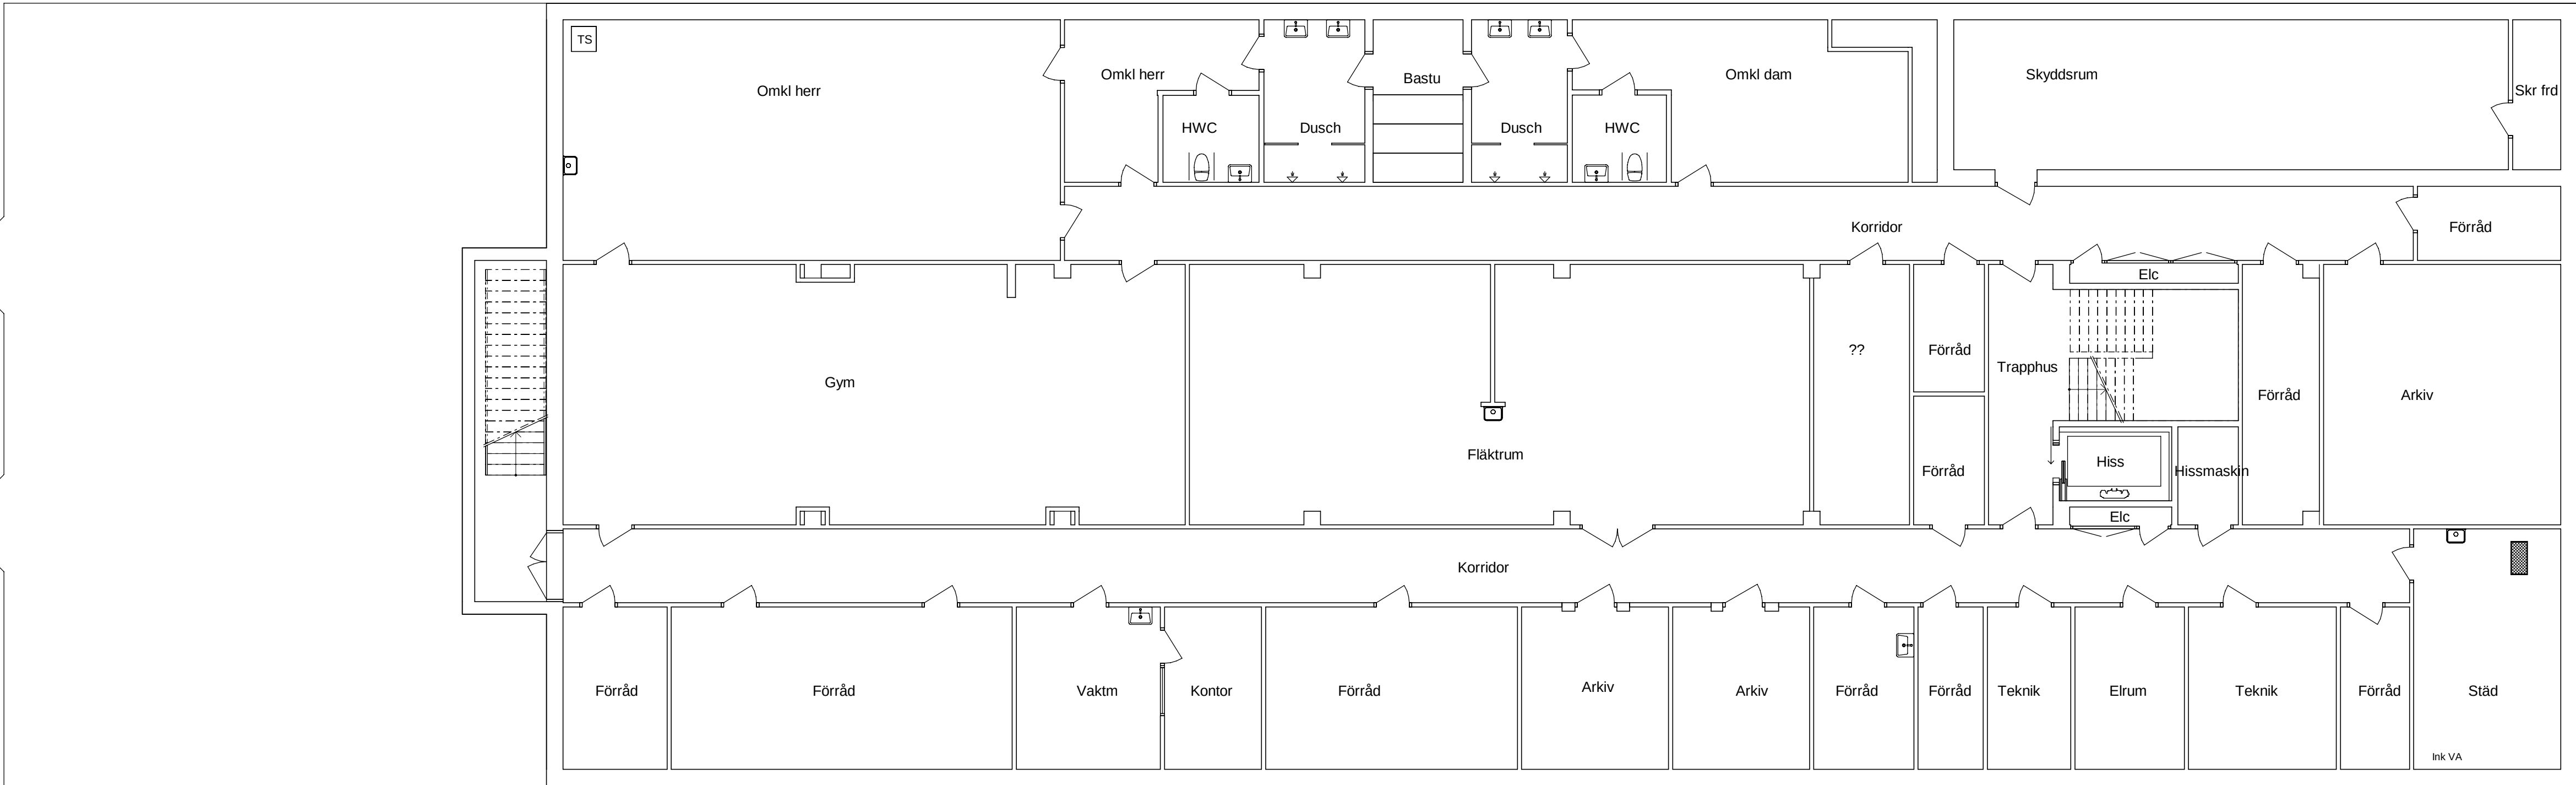

KÄLLARE

1 : 100

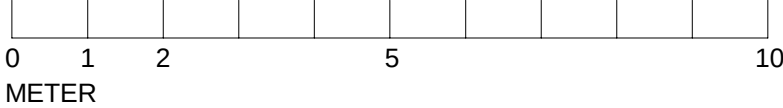

BET	ÄNDRINGEN AVSER		DATUM	SIGN	STATUS
GRANSKNING					
RELATIONSHANDLING					HANDLING
DATUM		ÄNDRING			
2025-05-02					
KV VAKTEN NÄSSJO					
ANSVARIG PART					
SWECO 					
Sweco Sverige AB Sweco Architects		Telefon +46 8 695 60 00		WWW.SWECO.SE	
HANDLAGGARE			SKAPAD AV		
J. COLLÉN			SKAPAD AV		
ANSVARIG			UPPRÄGNUMMER		
J. COLLÉN			30067141		
440 SAMMANSATT REDOVISNING					
RITNINGSKATEGORI				FORMAT	
KÄLLARE				A1	
				SKALA	
A-49-1-090				NUMMER	
				BET	