
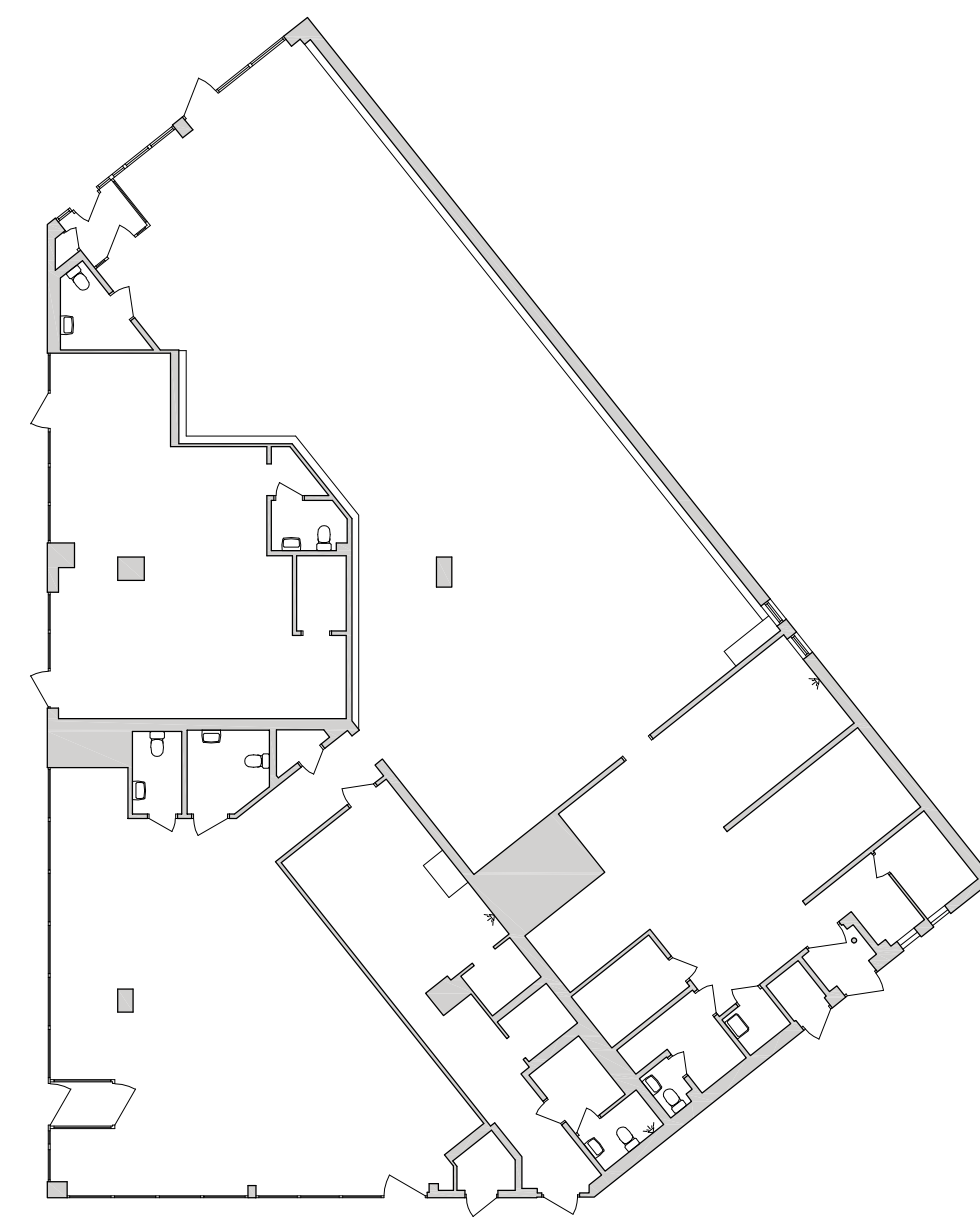


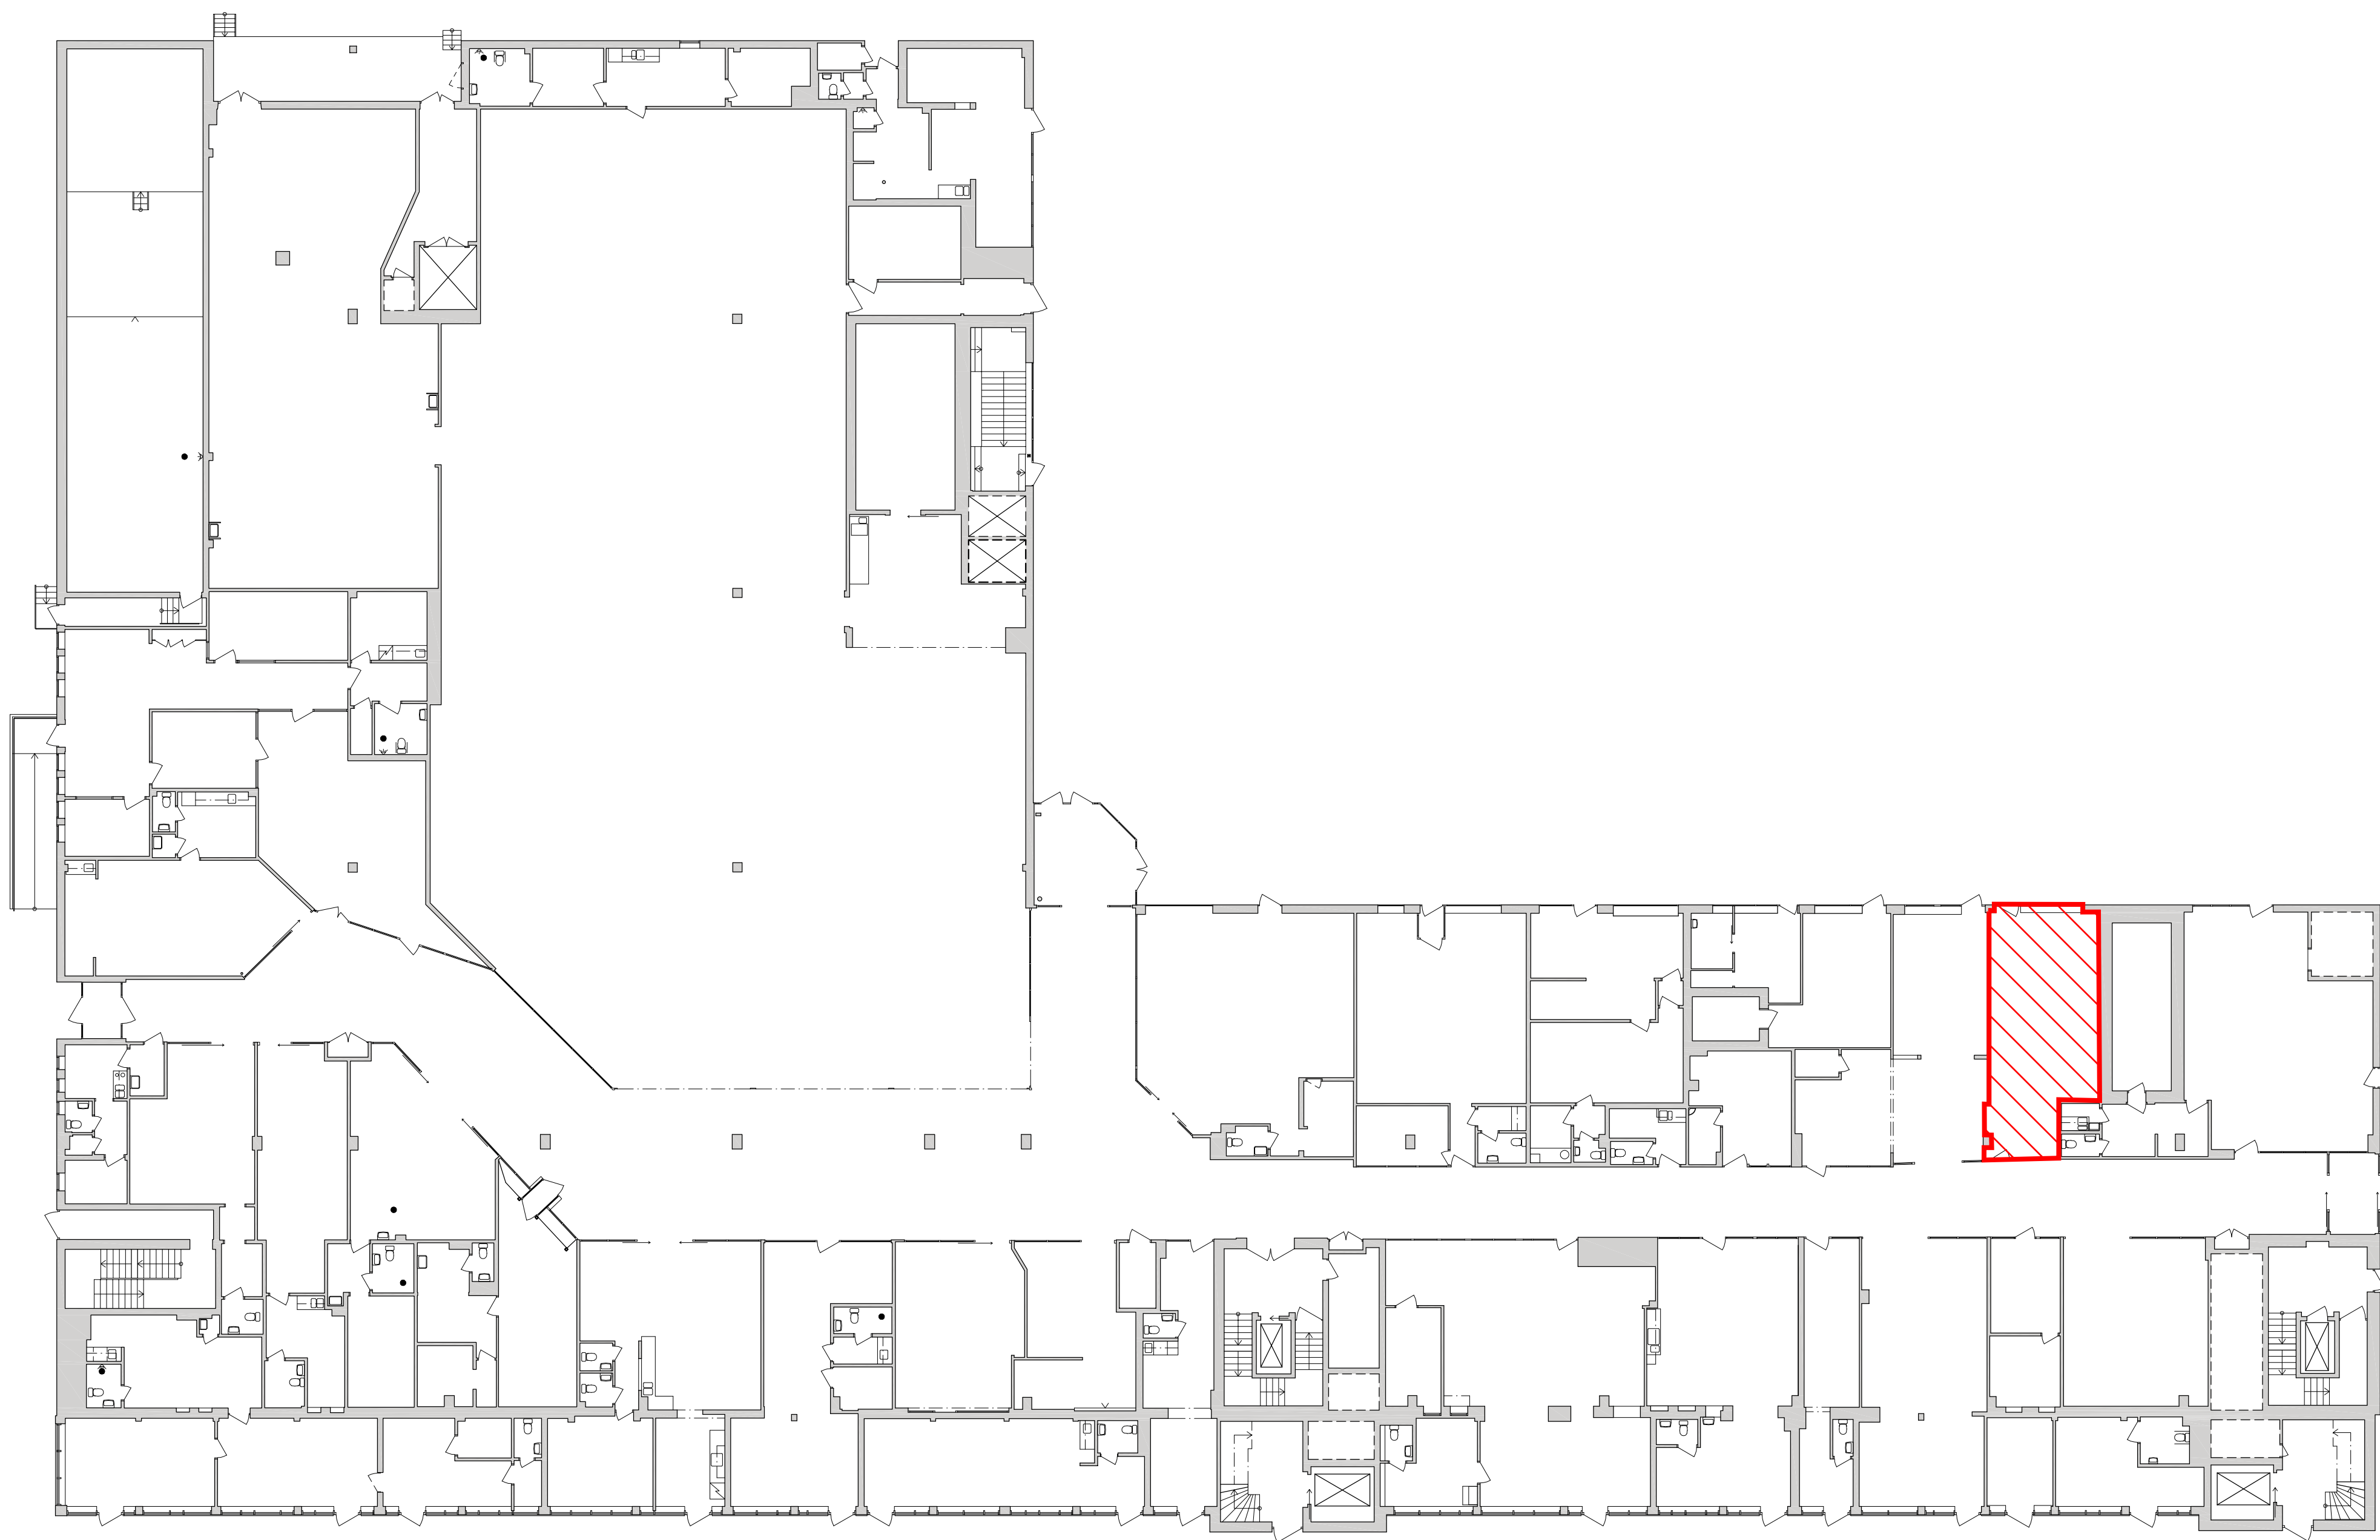


SKALA 1:200 (A1-format)

METER

0 10 20

RELATIONSHANDLING

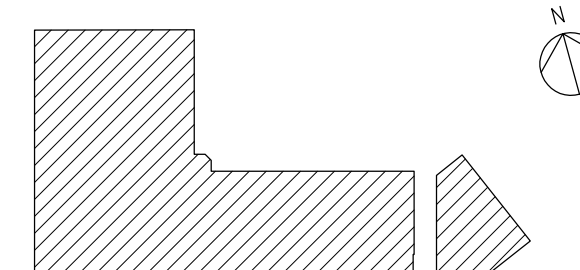

Mätbolaget Kvadrat i Stockholm AB
www.kvadrat.se | Tel. 08-650 03 50

UPPDRAG NR M2111	RITAD AV MND & RKN	UPPDRAGSLEDARE M. NEREGÅRD
DATUM 2018-12-07	ANSVARIG MATS NEREGÅRD	

FITTJA CENTRUM

BOTTENPLAN, ÖVERSIKTSPLAN

SKALA 1:200 (A1)	RITNINGNUMMER A1-1	REV
---------------------	-----------------------	-----