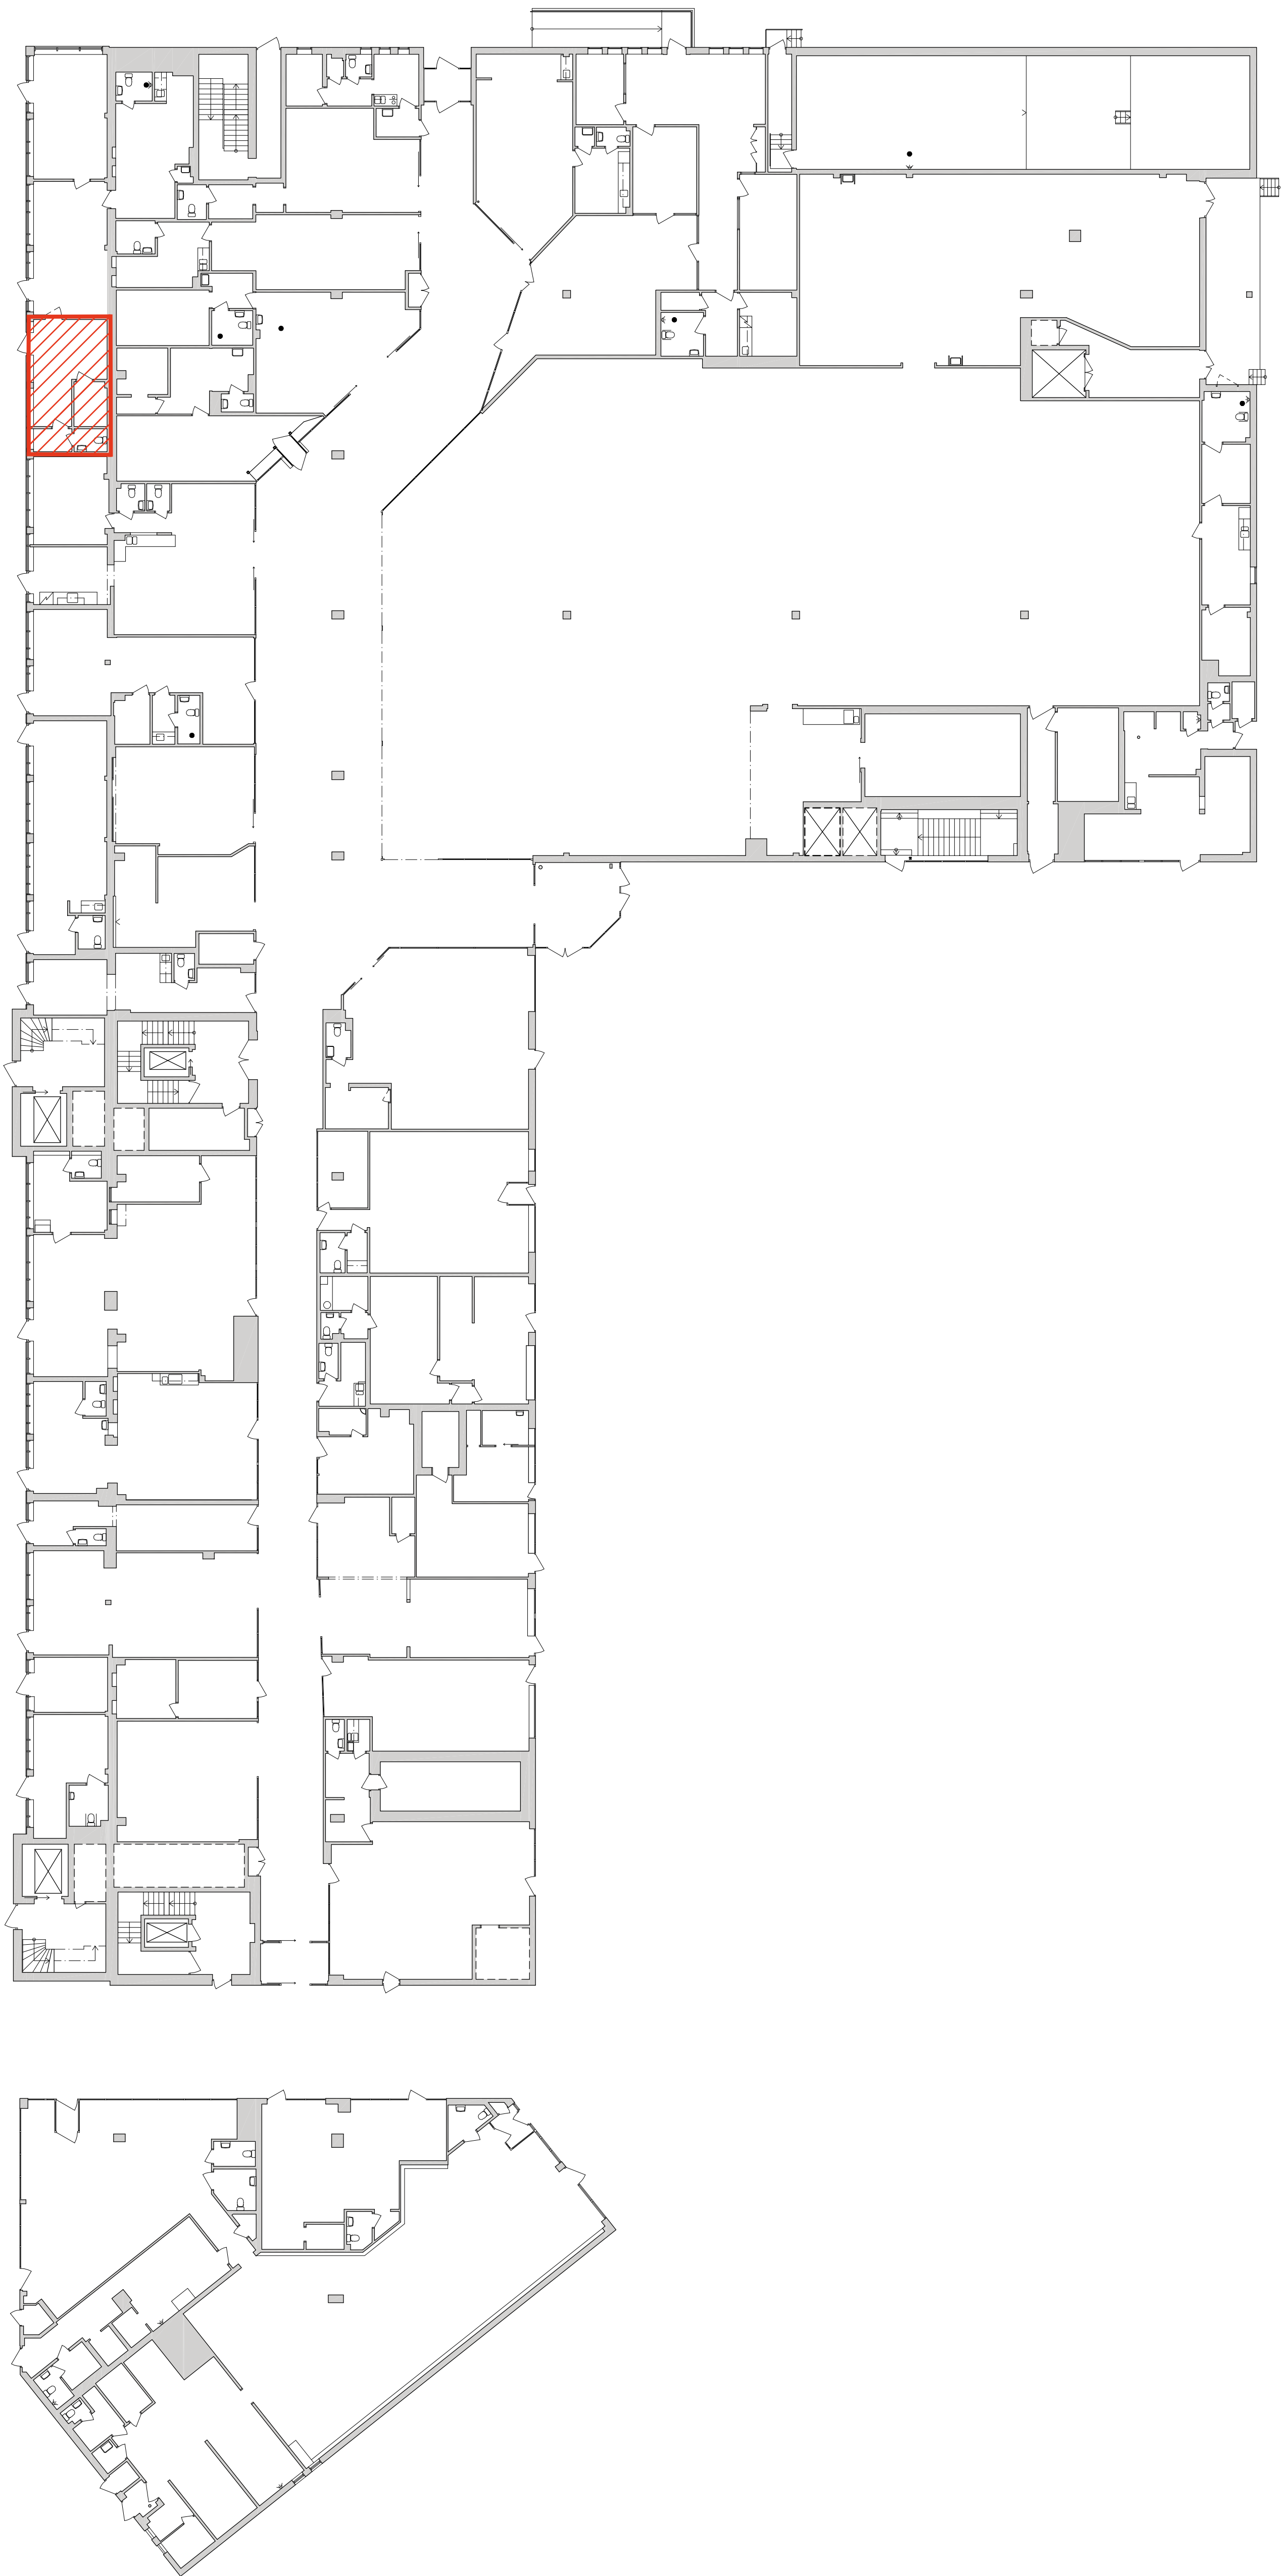


RELATIONSHANDLING

måttbolaget
Kvadrat.

Måttbolaget Kvadrat i Stockholm AB
www.kvadrat.se | Tel: 08-650 03 50

UPPRAG NR	FÖTÖ AV	UPPRAGSLOPP
M211	MND & RKN	M. NEREGÅRD
2018-12-07		
MATS NEREGÅRD		

FITTJA CENTRUM

BOTTENPLAN, ÖVERSIKTSPLAN

SKALA 1:200 (A1)

RITNINGSNUMMER A1-1

REV 1