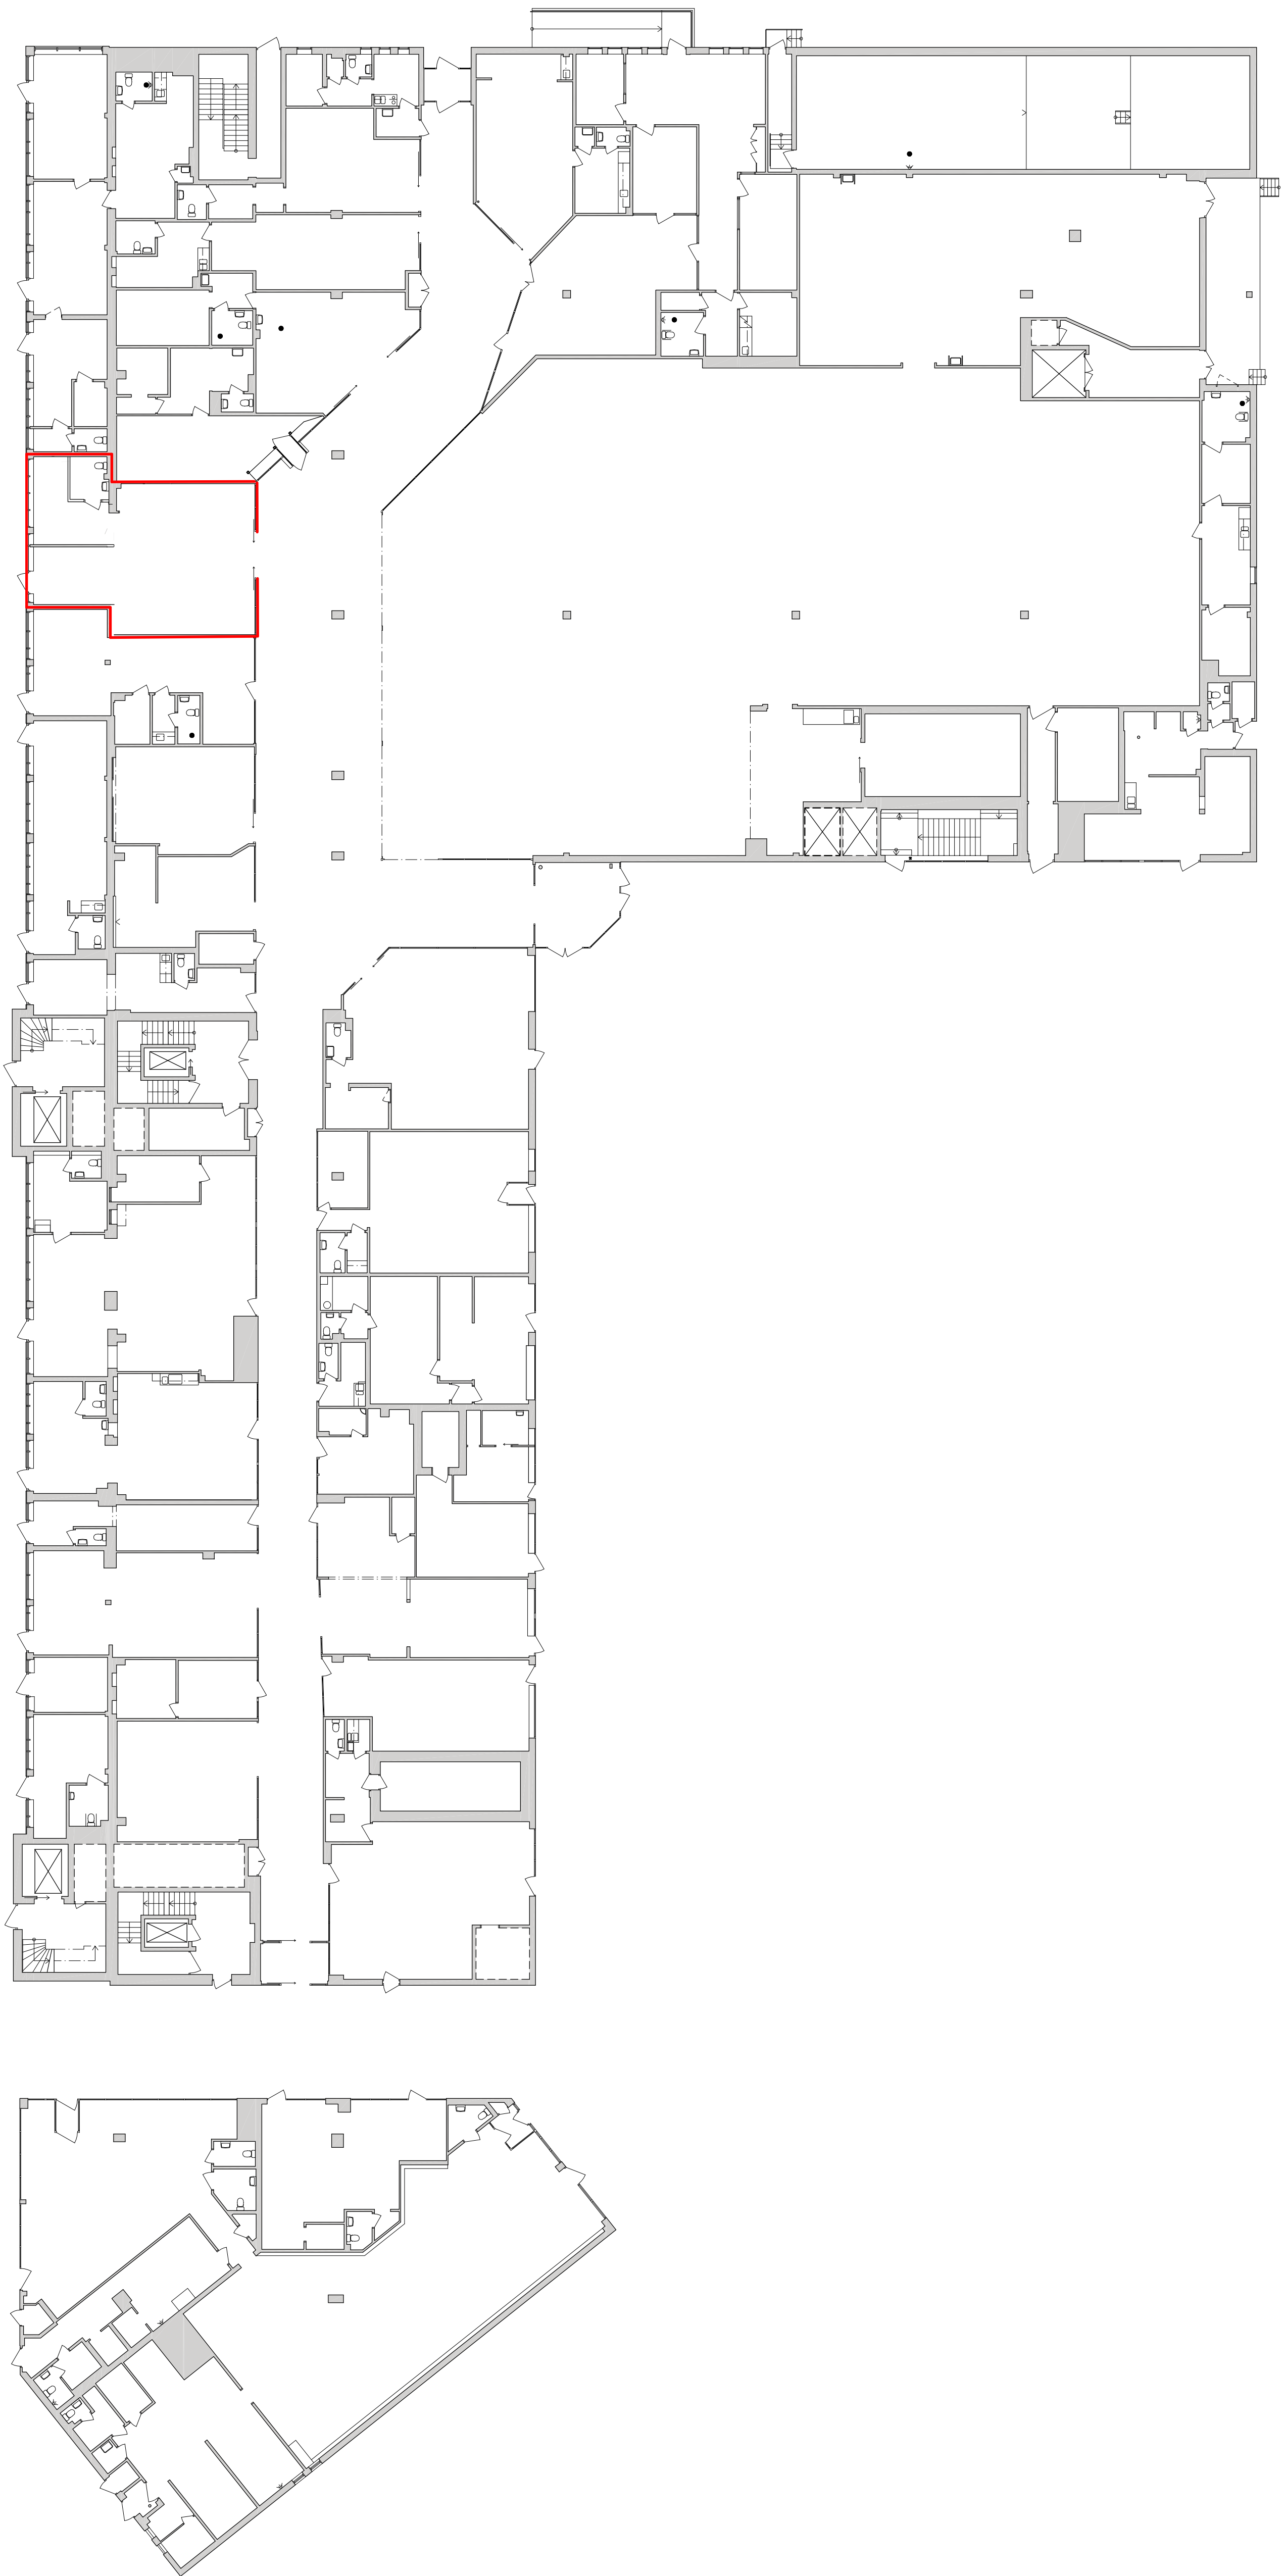


RELATIONSHANDLING

mätbolaget
Kvadrat.

Mätbolaget Kvadrat i Stockholm AB
www.kvadrat.se | Tel: 08-650 03 50

UPPGÅG NR	FÖRÖ AV	UPPGÅGSDAT
M211	MND & RKN	M. NEREGÅRD
2018-12-07		
MATS NEREGÅRD		

FITTJA CENTRUM

BOTTENPLAN, ÖVERSIKTSPLAN

SKALA	RITNINGSNUMMER	REV
1:200 (A1)	A1-1	1

SKALA 1:200 (A1-format)
0 10 20
METER