





Byggnadsspecifikation

Area BYA: 813 m ² (Betongplatta) BTA: 1618 m ² (P1 809 m ² + P2 809 m ²)	Tak Isolering 120 mm PIR U=0,18 Takpapp Katepal dubbel (svart)
Stomme Stålstomme kulör RAL 7000 (Grå)	Takavvattning Hängrännor och stuprör (Kulör: Svar)
Väggar Sandwischelement 120 mm PIR U=0,18 Kulör utsida: RAL 9006 (Silver) Kulör insida: RAL 9010 (Vit)	Fönster & glasparti Dubbelt energiglas med argonfyllning U=1,1 Kulör: Naturanodiserad AL
	Portar Vikportar, kulör RAL 9006 (Silver) U=1,5



Förklaring:

- MW panelvägg (Ingår i NPs åtagande)
- YD1 Ytterdörr typ 1, H2100xB1050 Aluminium
- VP1 Vikport typ 1, Vikport H4500xB4000
- YF1 Ytterfönster typ 1, H1100xB3000
- YF2 Ytterfönster typ 2, H1100xB2000

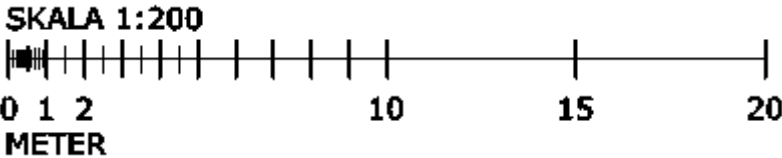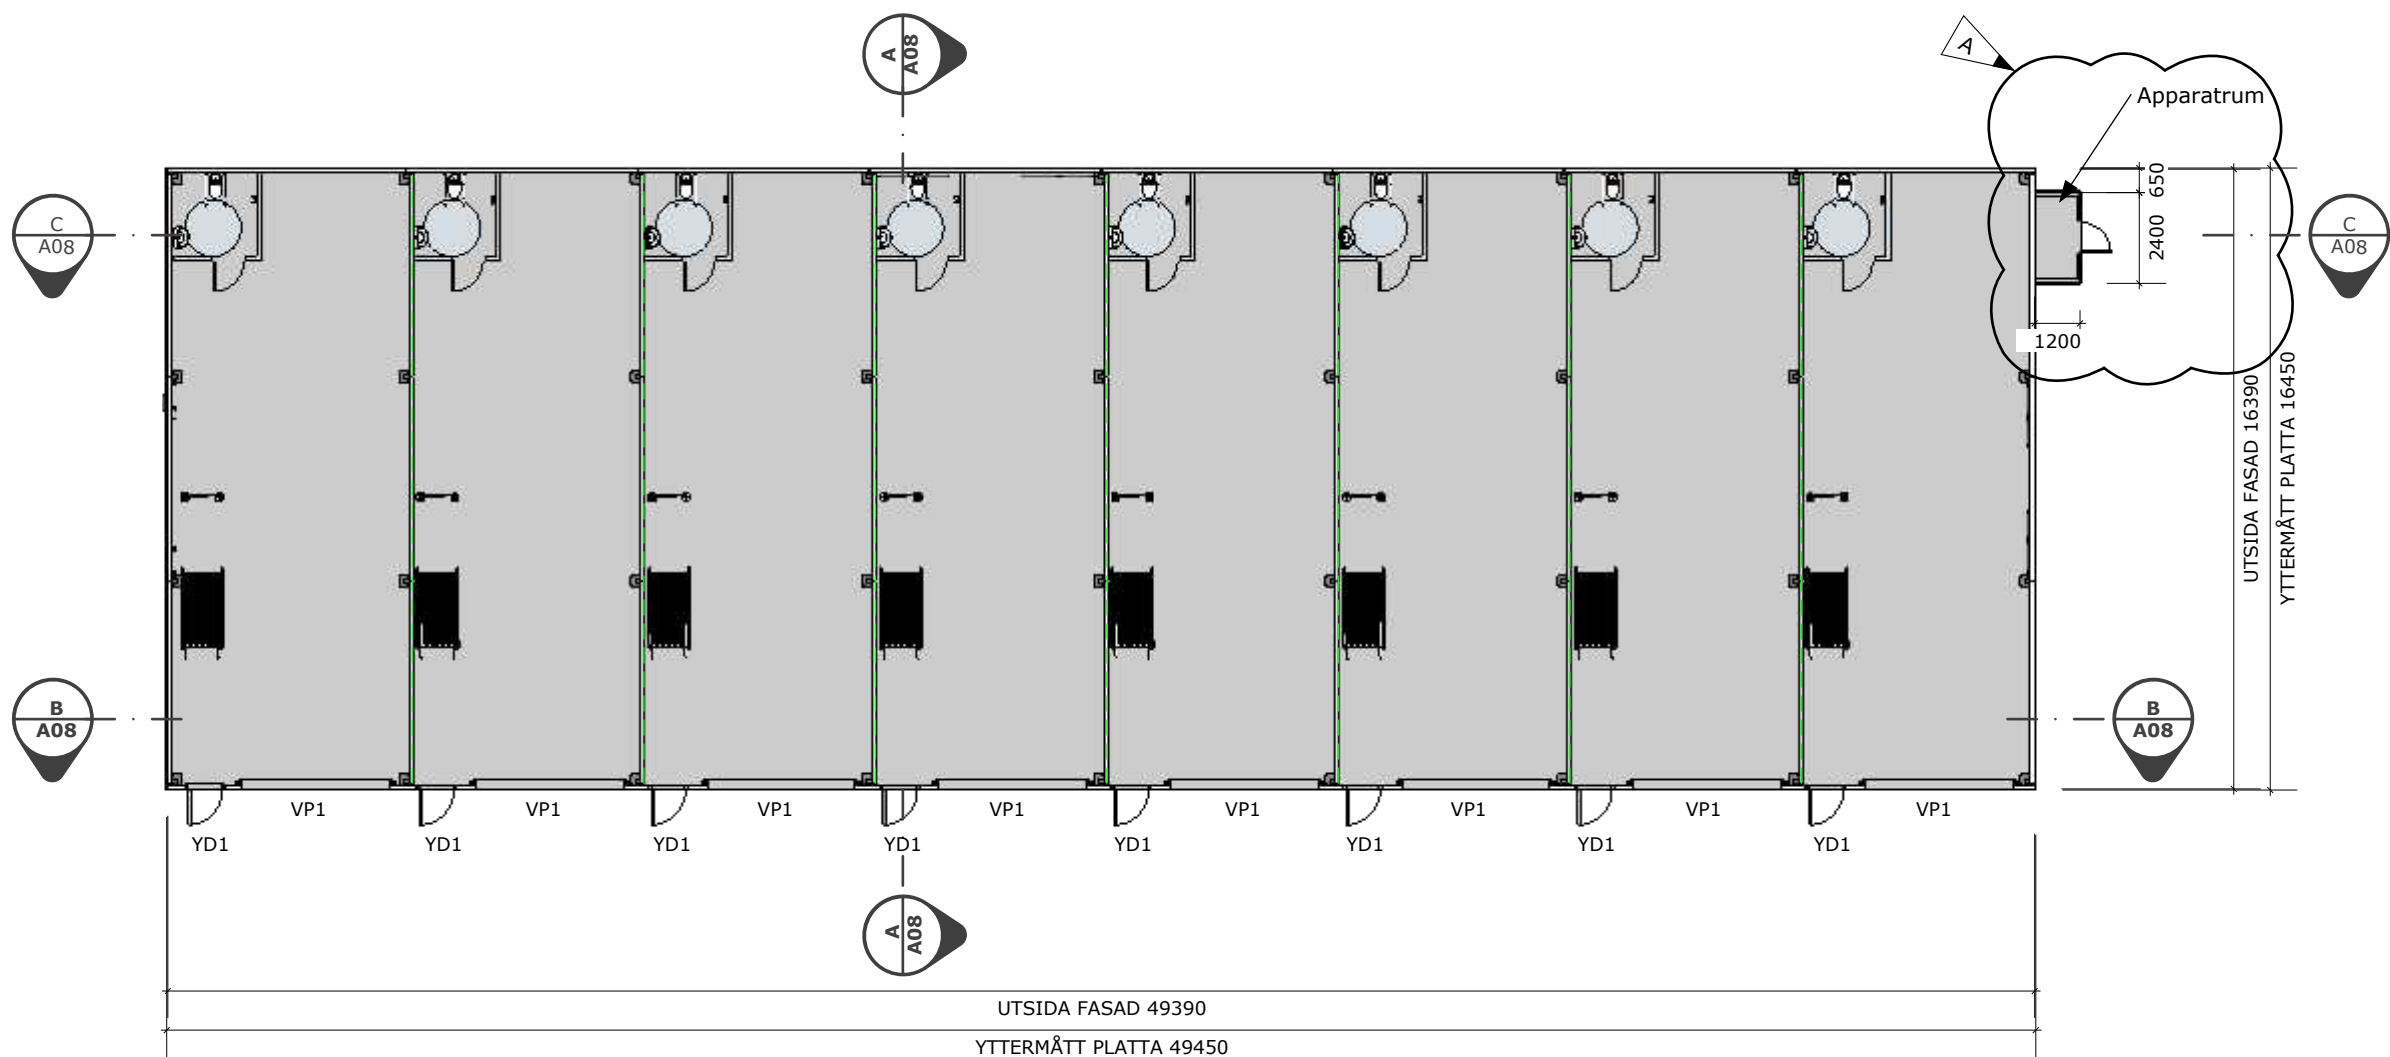

A 1 Tillkommande apparatrum GL 2023-10-19



FASTIGHETSBETECKNING: DEL AV KRISTINA 4:9
RELATIONSHANDLING


RITAD AV:
GUSTAF LINDAHL
gustaf@northpower.se

SKALA (A3): 1:200
RITNING: PLAN 1


DATUM: 2023-10-26
RITNING NR: A03
BET: A

Förklaring:

- MW panelvägg (Ingår i NPs åtagande)
- YD1 Ytterdörr typ 1, H2100xB1050 Aluminium
- VP1 Vikport typ 1, Vikport H4500xB4000
- YF1 Ytterfönster typ 1, H1100xB3000
- YF2 Ytterfönster typ 2, H1100xB2000

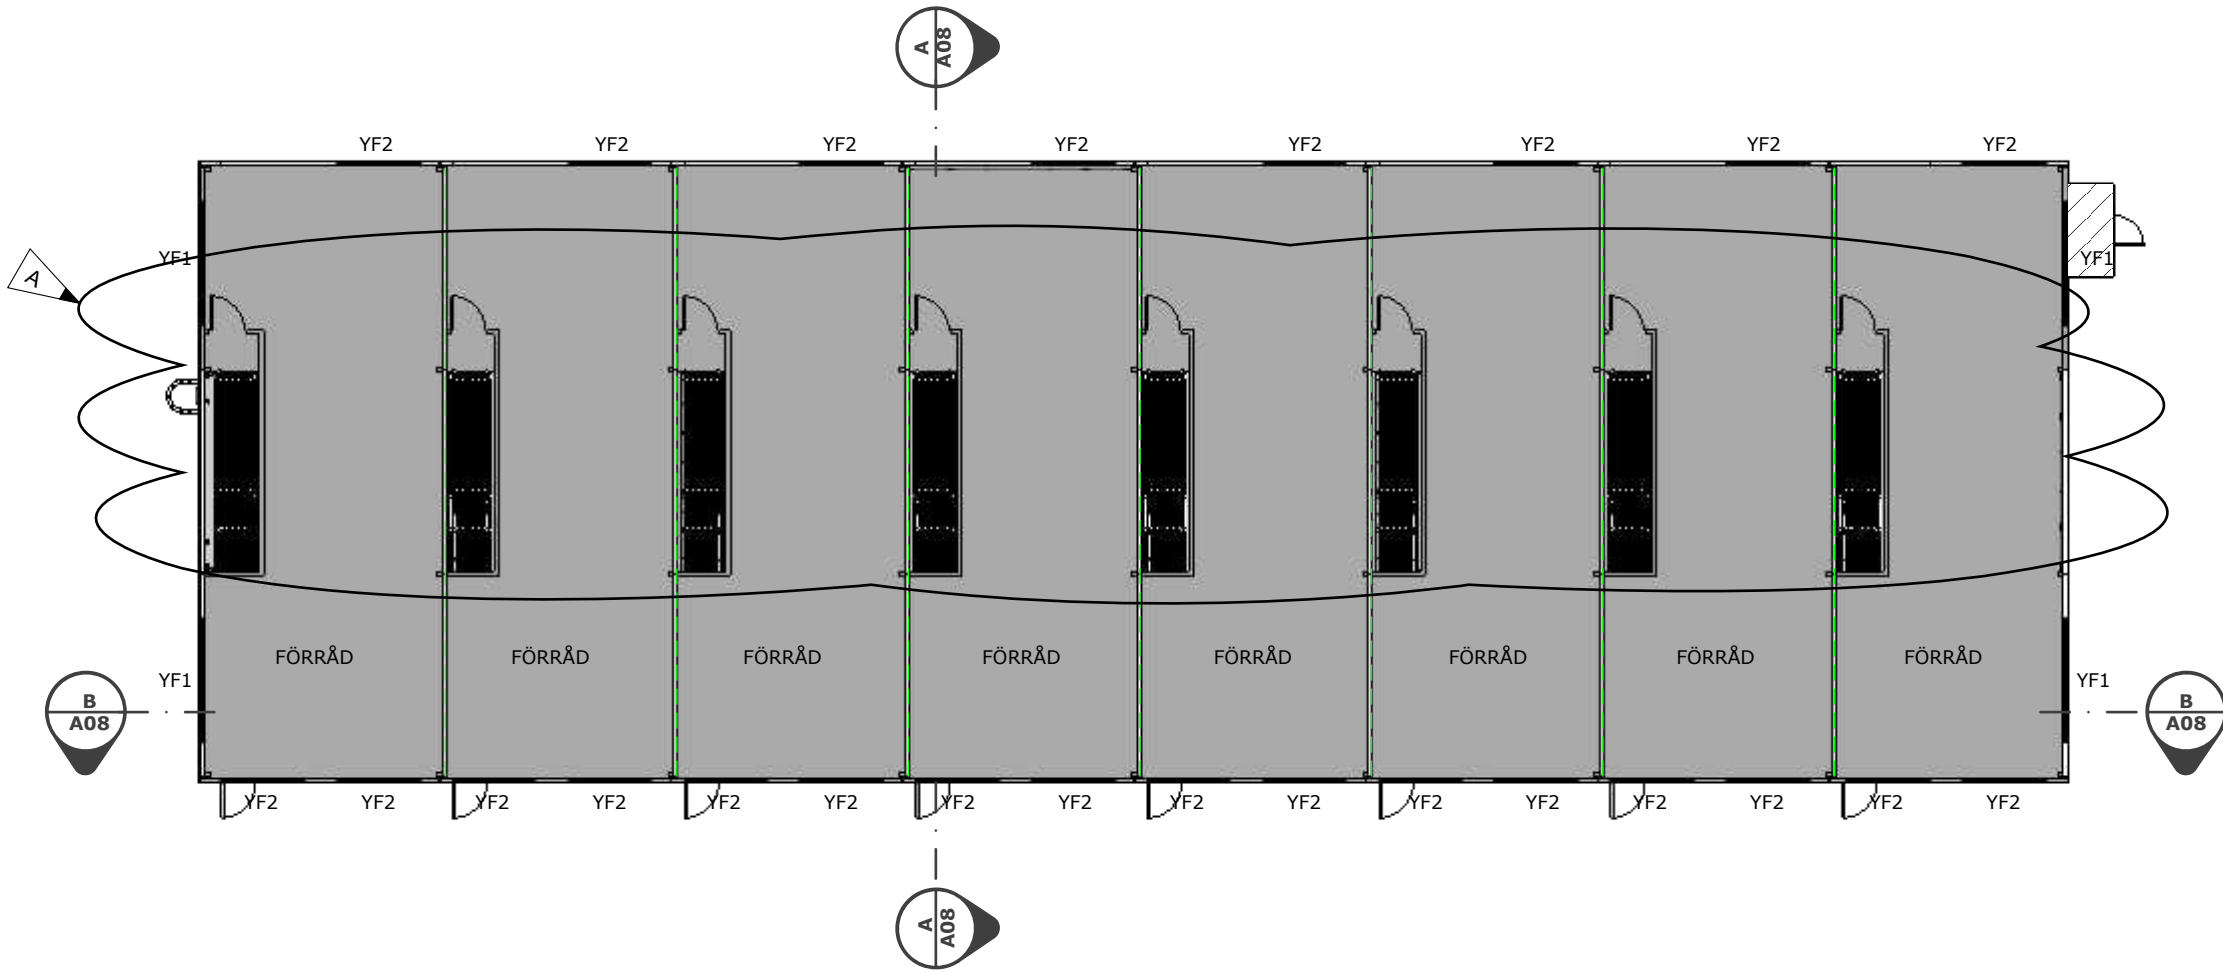

SKALA 1:200

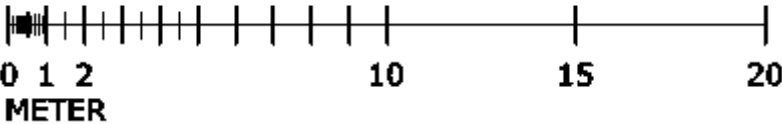

A 8 Tillkommande innerväggar JA 2023-04-03




FASTIGHETSBETECKNING: DEL AV KRISTINA 4:9
RELATIONSHANDLING


RITAD AV:
GUSTAF LINDAHL
gustaf@northpower.se

SKALA (A3): 1:200
RITNING: PLAN 2

DATUM: 2023-10-26
RITNING NR: A04
BET: A

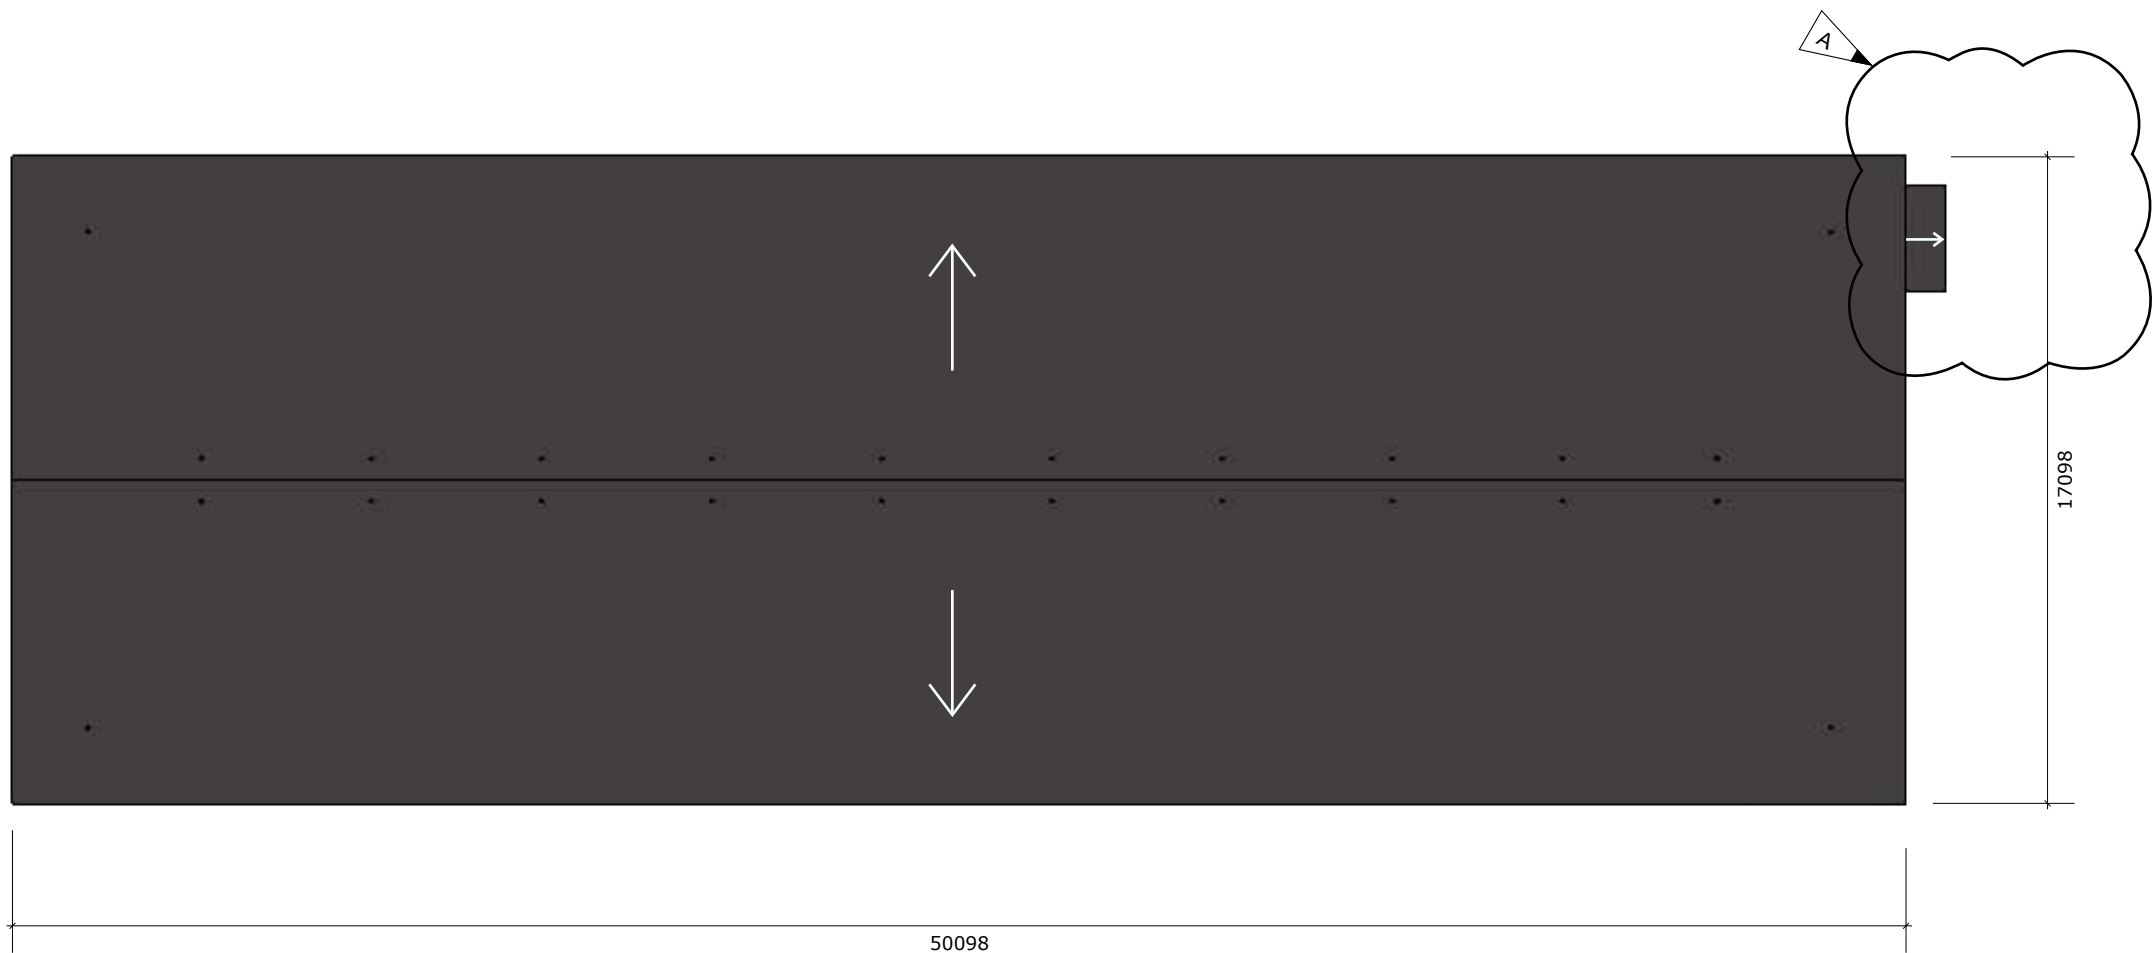

SKALA 1:200

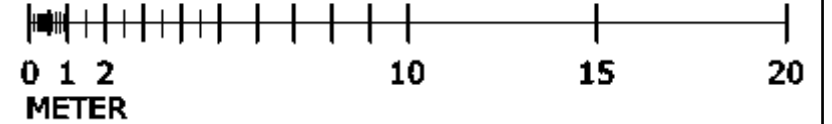

A 1 Tillkommande apparatrum GL 2023-10-19

	KUND: 	FASTIGHETSBETECKNING: DEL AV KRISTINA 4:9 RELATIONSHANDLING	RITAD AV: GUSTAF LINDAHL gustaf@northpower.se	SKALA (A3): 1:200	DATUM: 2023-10-26	
				RITNING: TAKPLAN	RITNING NR: A05	BET: A





VÄST




ÖST

SKALA 1:200

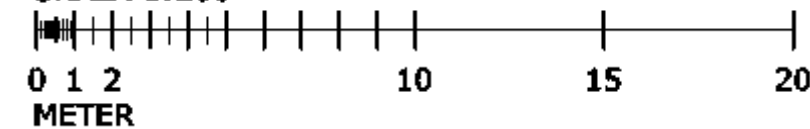

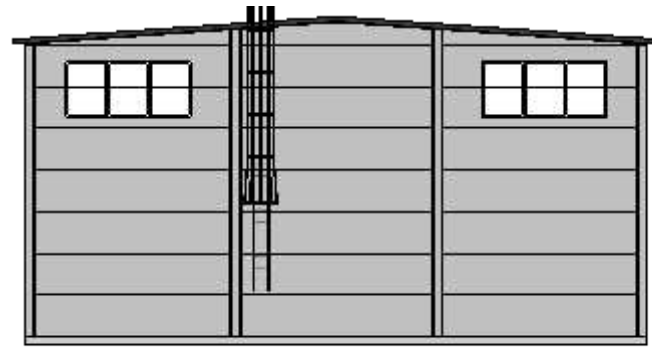



NORR

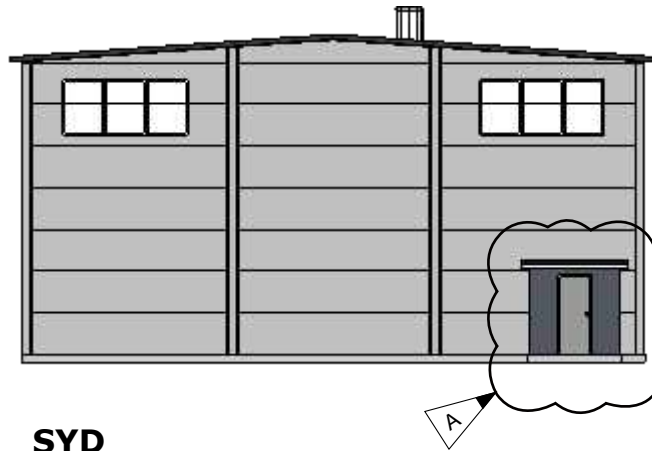

SYD

SKALA 1:200

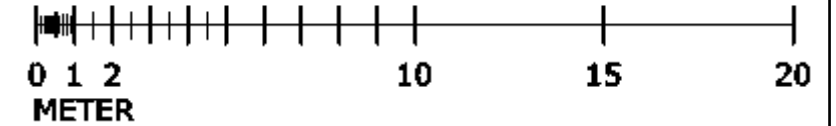

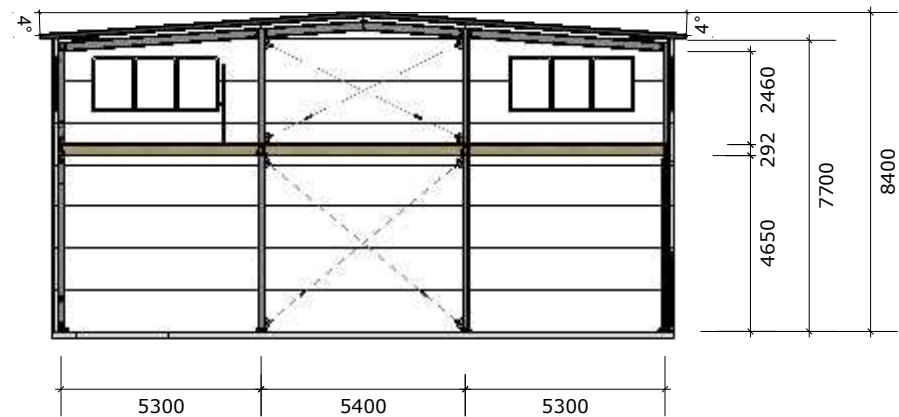

A-A




C-C



B-B

SKALA 1:200

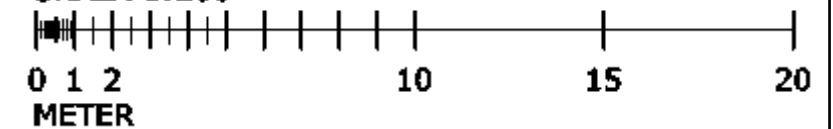

A 1 Tillkommande apparatrum GL 2023-10-19



FASTIGHETSBETECKNING: DEL AV KRISTINA 4:9
RELATIONSHANDLING

RITAD AV:
GUSTAF LINDAHL
gustaf@northpower.se

SKALA (A3): 1:200
RITNING: SEKTIONER

DATUM: 2023-10-26
RITNING NR: A08
BET: A