

FÖRKLARINGAR OCH ANVISNINGAR

BRANDSKYDD

BRANDCELLSGRÄNS EI30
BRANDKLASS

ÖVRIGT

AK ARMBÅGSKONTAKT FÖR DÖRRAUTOMATIK

SE SEKTIONS-RITNING ENL. RITNINGSFÖRTECKNING

VÄGGAR
INNERVÄGGAR UTFÖRS MED 1x12 OSB-SKIVA SAMT 1x13 GIPSSKIVA PÅ VAR SIDA OM REGELVERK (sättillet för 2xGIPS)
I VÄTRUM SKALL PÅ VAR SIDA AV REGELVERK 2x13 VÄTRUMSSKIVOR TYP KNAUF DANOGIPS AQUAPANEL EL LIKV ANVÄNDAS (ISTÄLLET FÖR 2xGIPS)

- V1 XR11 GYPROC XR 70/70 (450) 2-2M0 t_j=120
V2 XR12 GYPROC XR 95/95 (450) 2-2M0 t_j=145
V3 XR 13 GYPROC XR 120/120 (450) 2-2M0 t_j=170
V4 XR 21 GYPROC XR 70/70x2 (450) 2-2M0 t_j=120


KUNGSBACKA KOMMUN
Byggnadsförvaltningen

2018 -03- 19


Diariennr

2017-1662

RELATIONSHANDLING		RB	2016.09.16
BET	ANT	ÄNDRINGEN AVSEER	SDN
RELATIONSHANDLING			
VARLA 6:17			
		Box 46, S-431 21 MÖLNDA Tel 031-706 37 70 E-mail arkitekt@ylob.se	
☒ A	YNGVE LUNDH ARKITEKT AB		031-7063770
☐ K			
☐ V			
☐ E			
☐ M			
☐			
☐			
UPPGÄG NR 15049		RTAD AV AN	HANDLAGARE RB
DATUM 2016-03-18		ANSVARE R BÖRJESSON	
OM/TILLBYGGNAD AV INDUSTRI LOKAL KABELGATAN 2, KUNGSBACKA PLAN 1			
SKALA A1= 1:50 A3=1:100	RITNINGNUMMER A-40.1-A001		BET

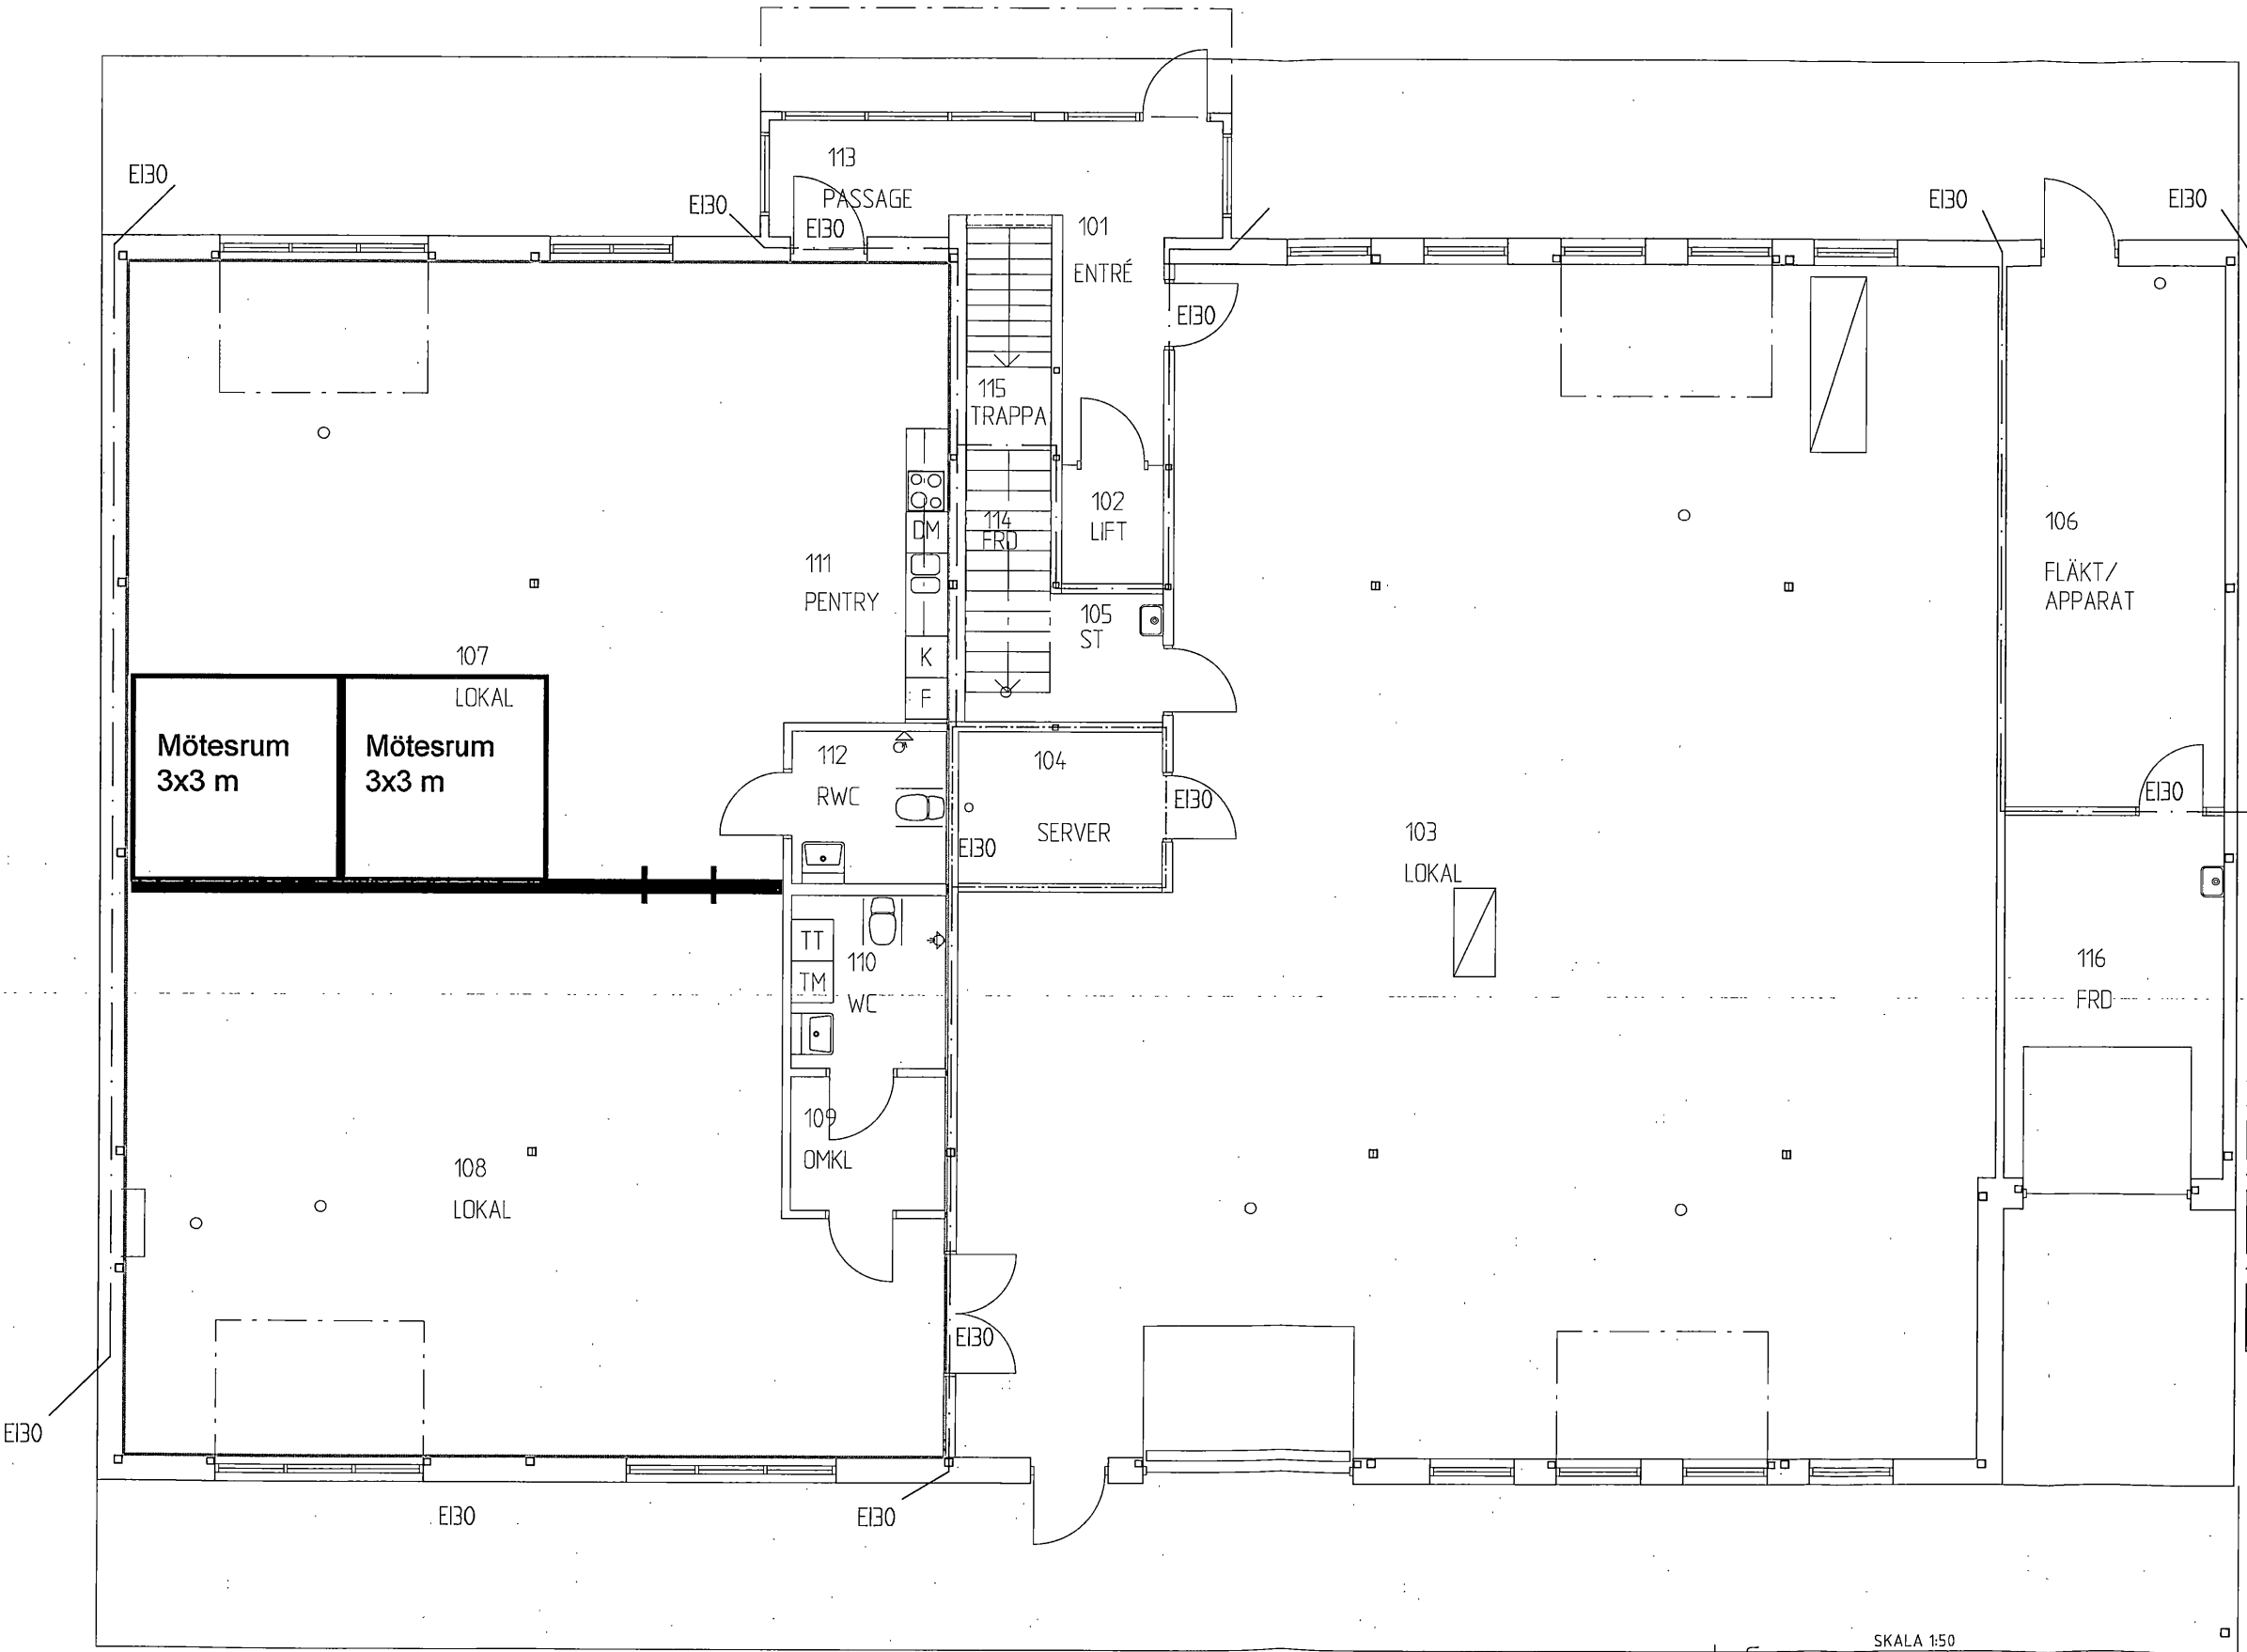

SKALA 1:50

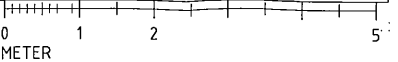


LAGER: SB11

PLO: 2016-03-22 12:17 G:\2015\15049\VARLA 6:17\RELATIONSHANDLING\VARLA-40.1-A001.DWG THOMAS COLLINS