




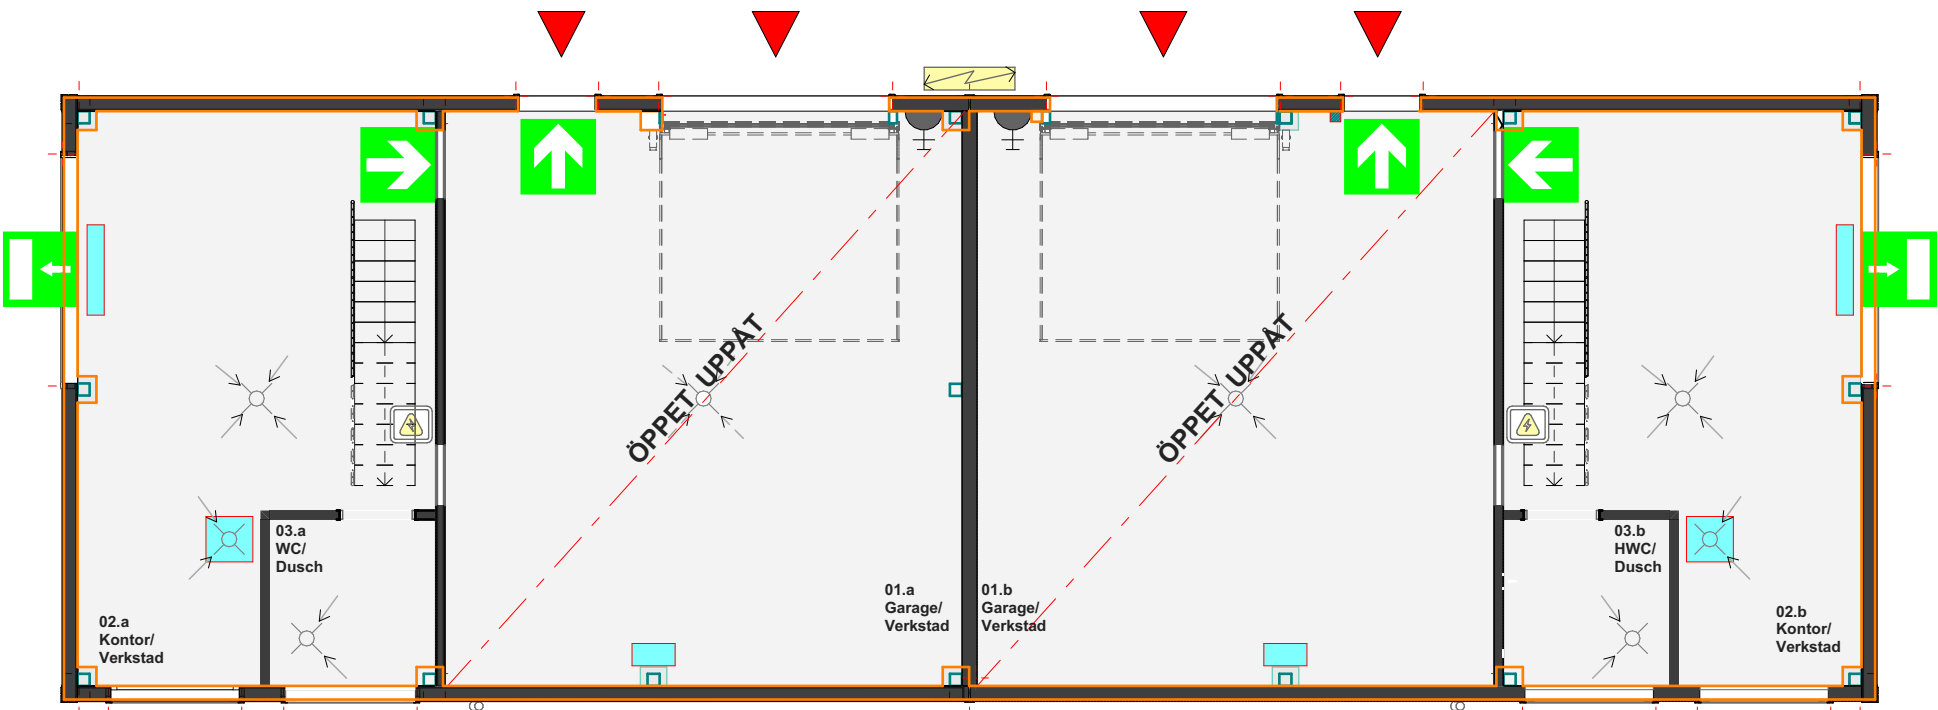

Bottenplan 1:100

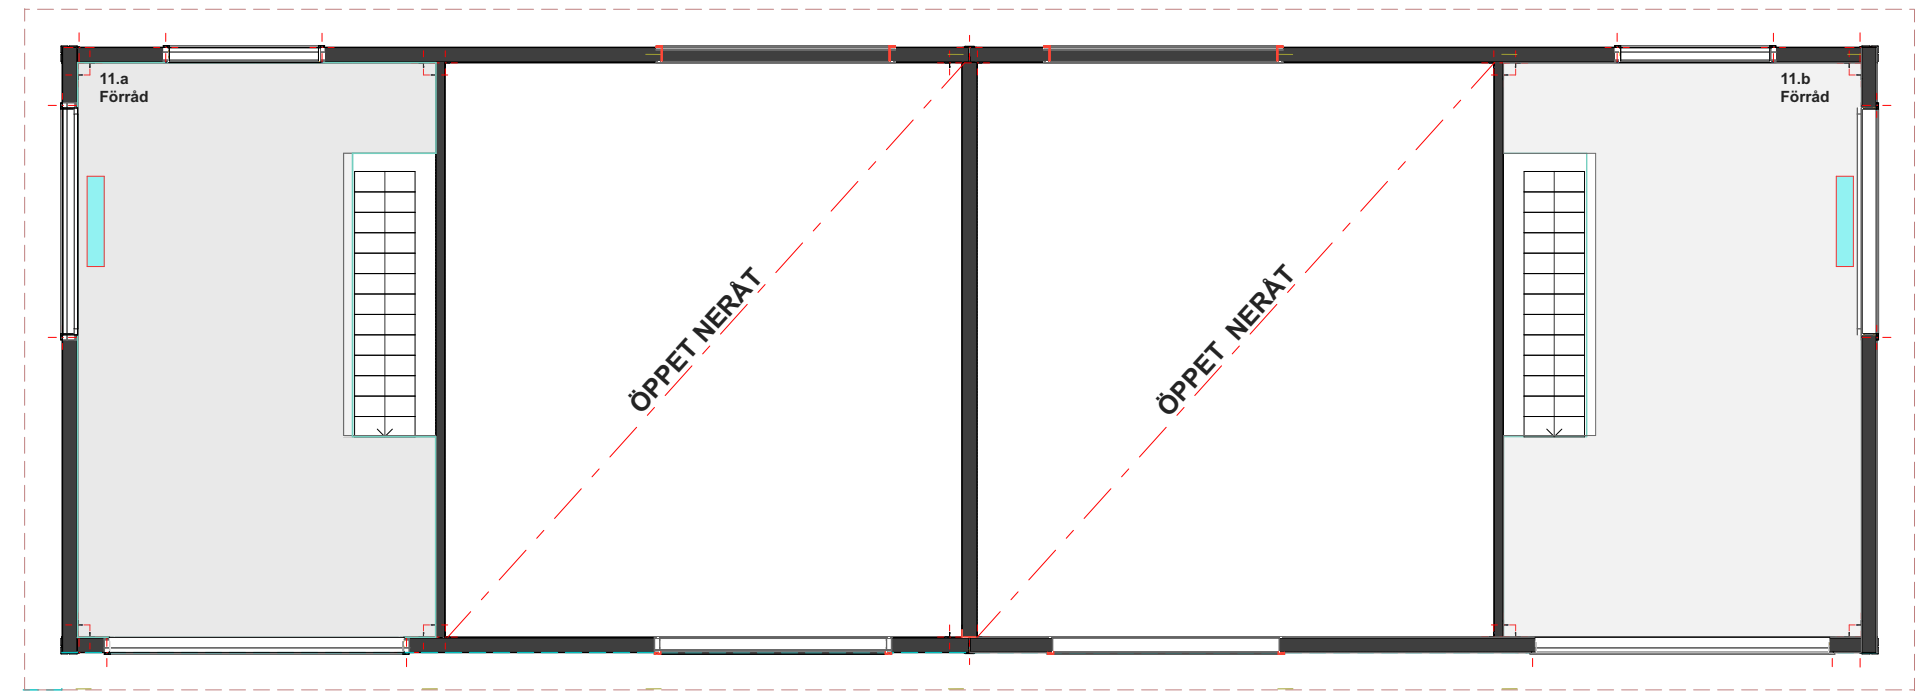

Entrésol 1:100

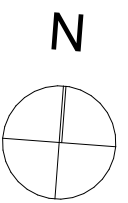

Förklaringar

- Entré
- Utrymning
- Huvud ELskåp
- EL central
- Optisk anslutningspunkt
- Golvbrunn
- Frånluftvärmepump, VP
- Fläktkonvektor. pelarmonterad FK
- Ventilokonvektor, parapetmonterad VK

Datum: 20251015

RELATIONSHANDLING			
NYBYGGNAD AV VERKSTADSLOKAL			
Byggherre: <u>Företagsparken Mariedal AB</u>			
KONARK AB		MARIEDAL 1:3	
Heleneborgsgatan 8A 11 732 STOCKHOLM 08 658 43 76 www.konark.se		Orienteringsplan	
Uppdragsgivare Företagsparken AB		Ritningsnummer	Status Revision
		a	