


2 Relationsritning. Den södra öygnaden, Våning en trappa



36.60 meter

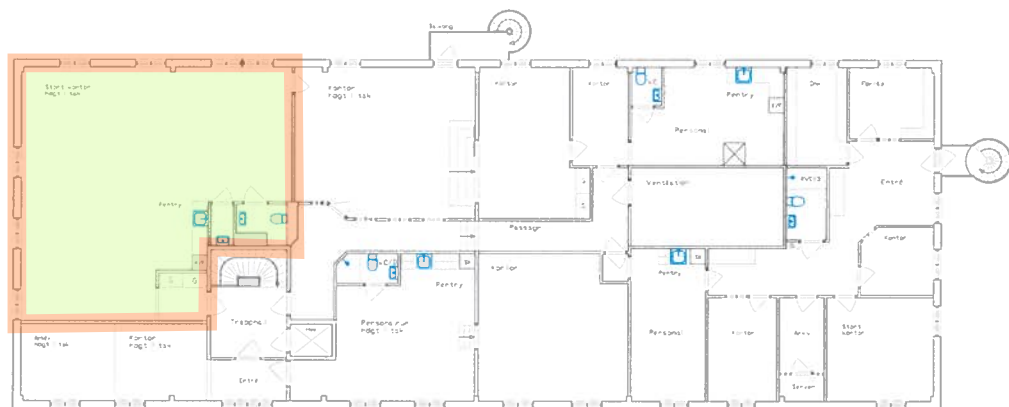

Våning en trappa.



Skala 1:2000

Skala 1:100 på ett A2-ark, 1:200 på A1-ark

Magnus Palm
arkitekt
magnus@palm.se

Fastighet Roserberg 91
Norra Långvägen 105
S-161-36-12