


I Relationsritning. Den södra byggnaden, Våning Entré



3660 meter

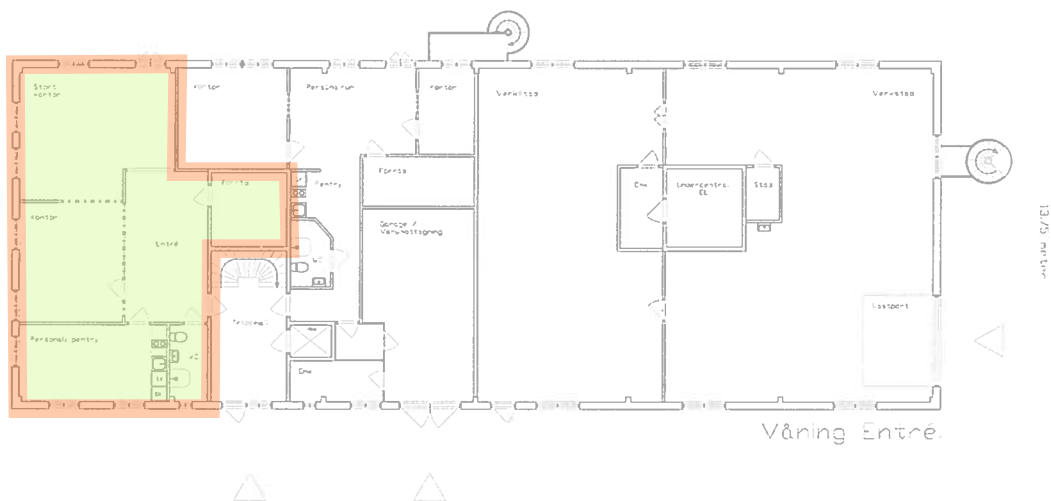

Våning Entré




Skala 1:100 på ett A2-sida 1:200 på A3-sida

