


I Relationsritning. Den södra byggnaden, Våning Entré

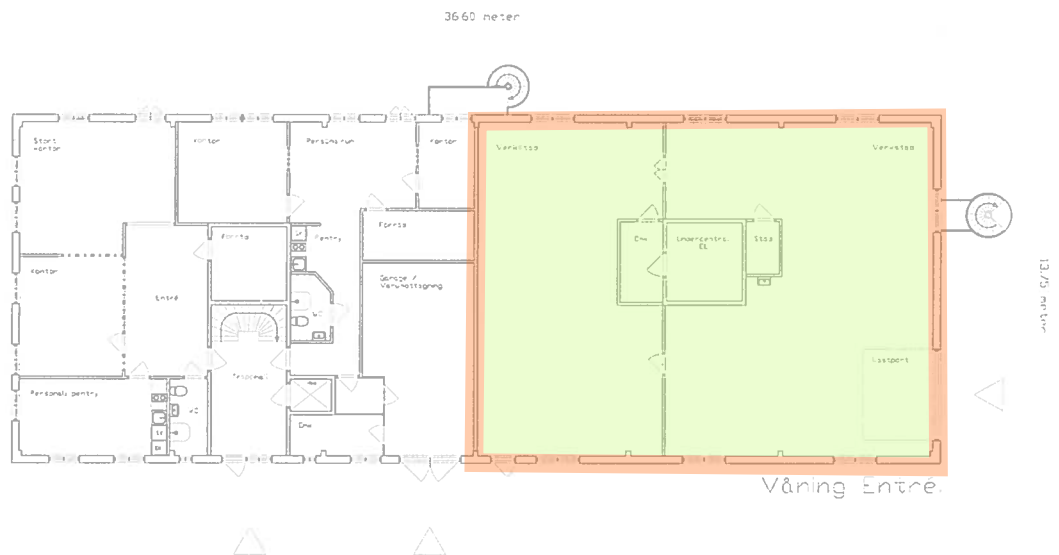

Skala 1:100 på ett A2-sk. 1:200 på A1-sk.

↑

Skala 1:2000

---	---