


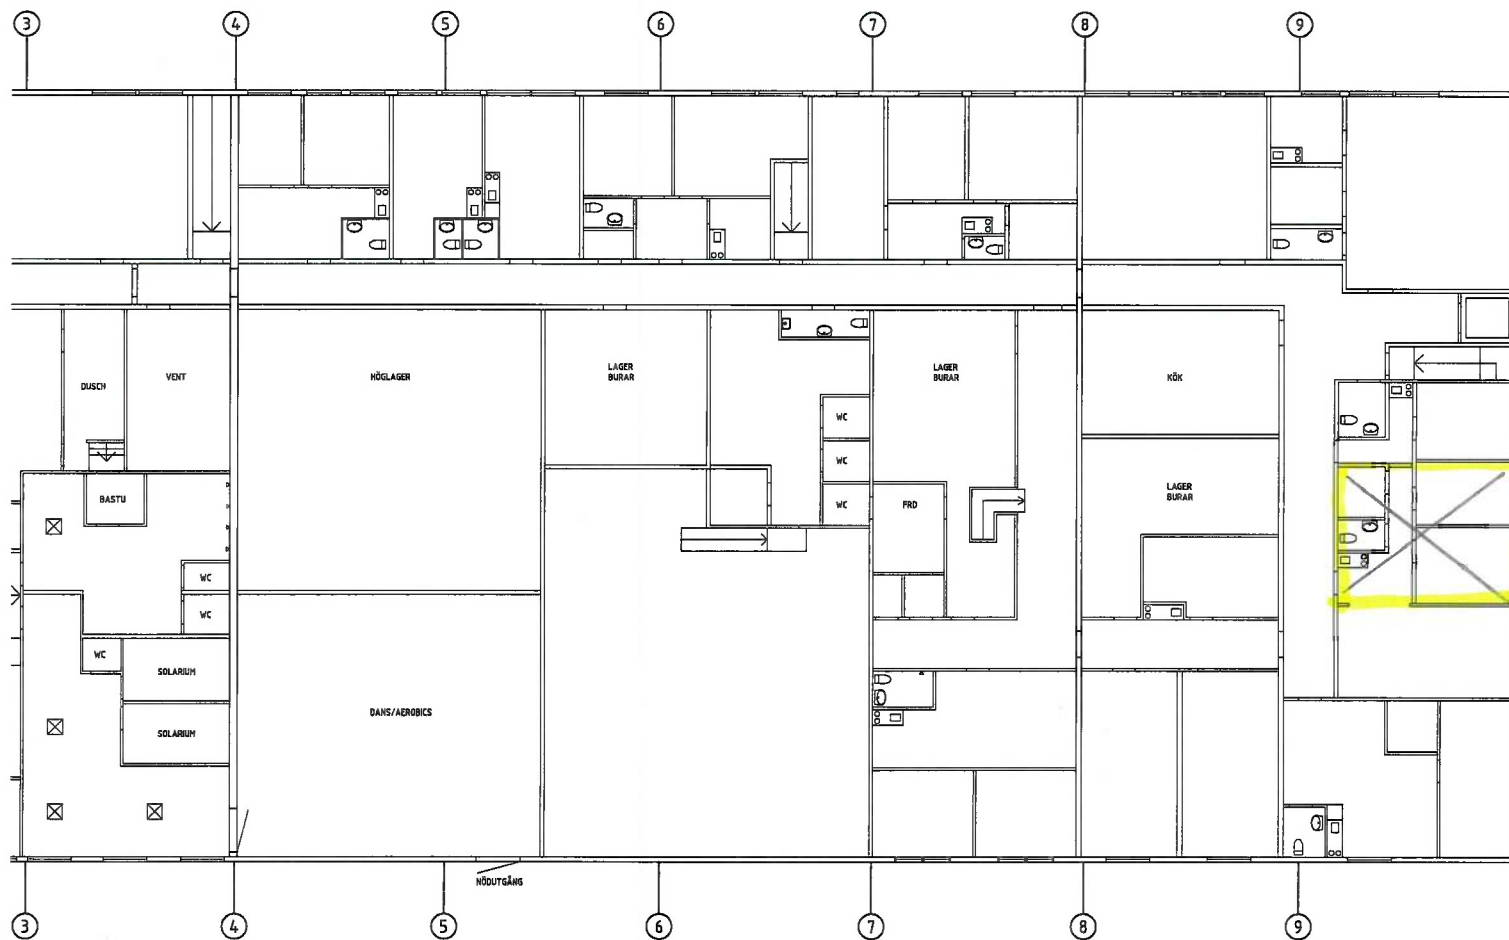

NO	AVT	ANSVARIG FÖR PROJEKT	SKALA	STATUS
RELATIONSHANDLING 120823				
INDUSTRIHOTELLET				
GK VVS-KONSULT AB SÄGVÄGEN 12 184 05 ÅKERSBERGA TELE 08-540 216 47 FAX 08-540 216 49				
UPPRITAD FÖR	REVISI AV	HANDLAGSOMÅL		
DATUM	ANSVARIG	BOK		
2006-11-01	GÖRAN KLINGBLÖM			
SÄGVÄGEN 12, ÅKERSBERGA				
PLAN 1				
SKALA	NUMMER			1 SET
A1 1:100 A00-P01				