
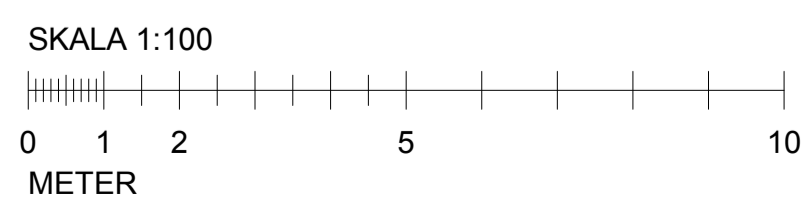


FÖRESKRIFTER o FÖRKLARINGAR

Mått anges i millimeter, där ej annat påvisas.  
 Samtliga mått kontrolleras på plats.

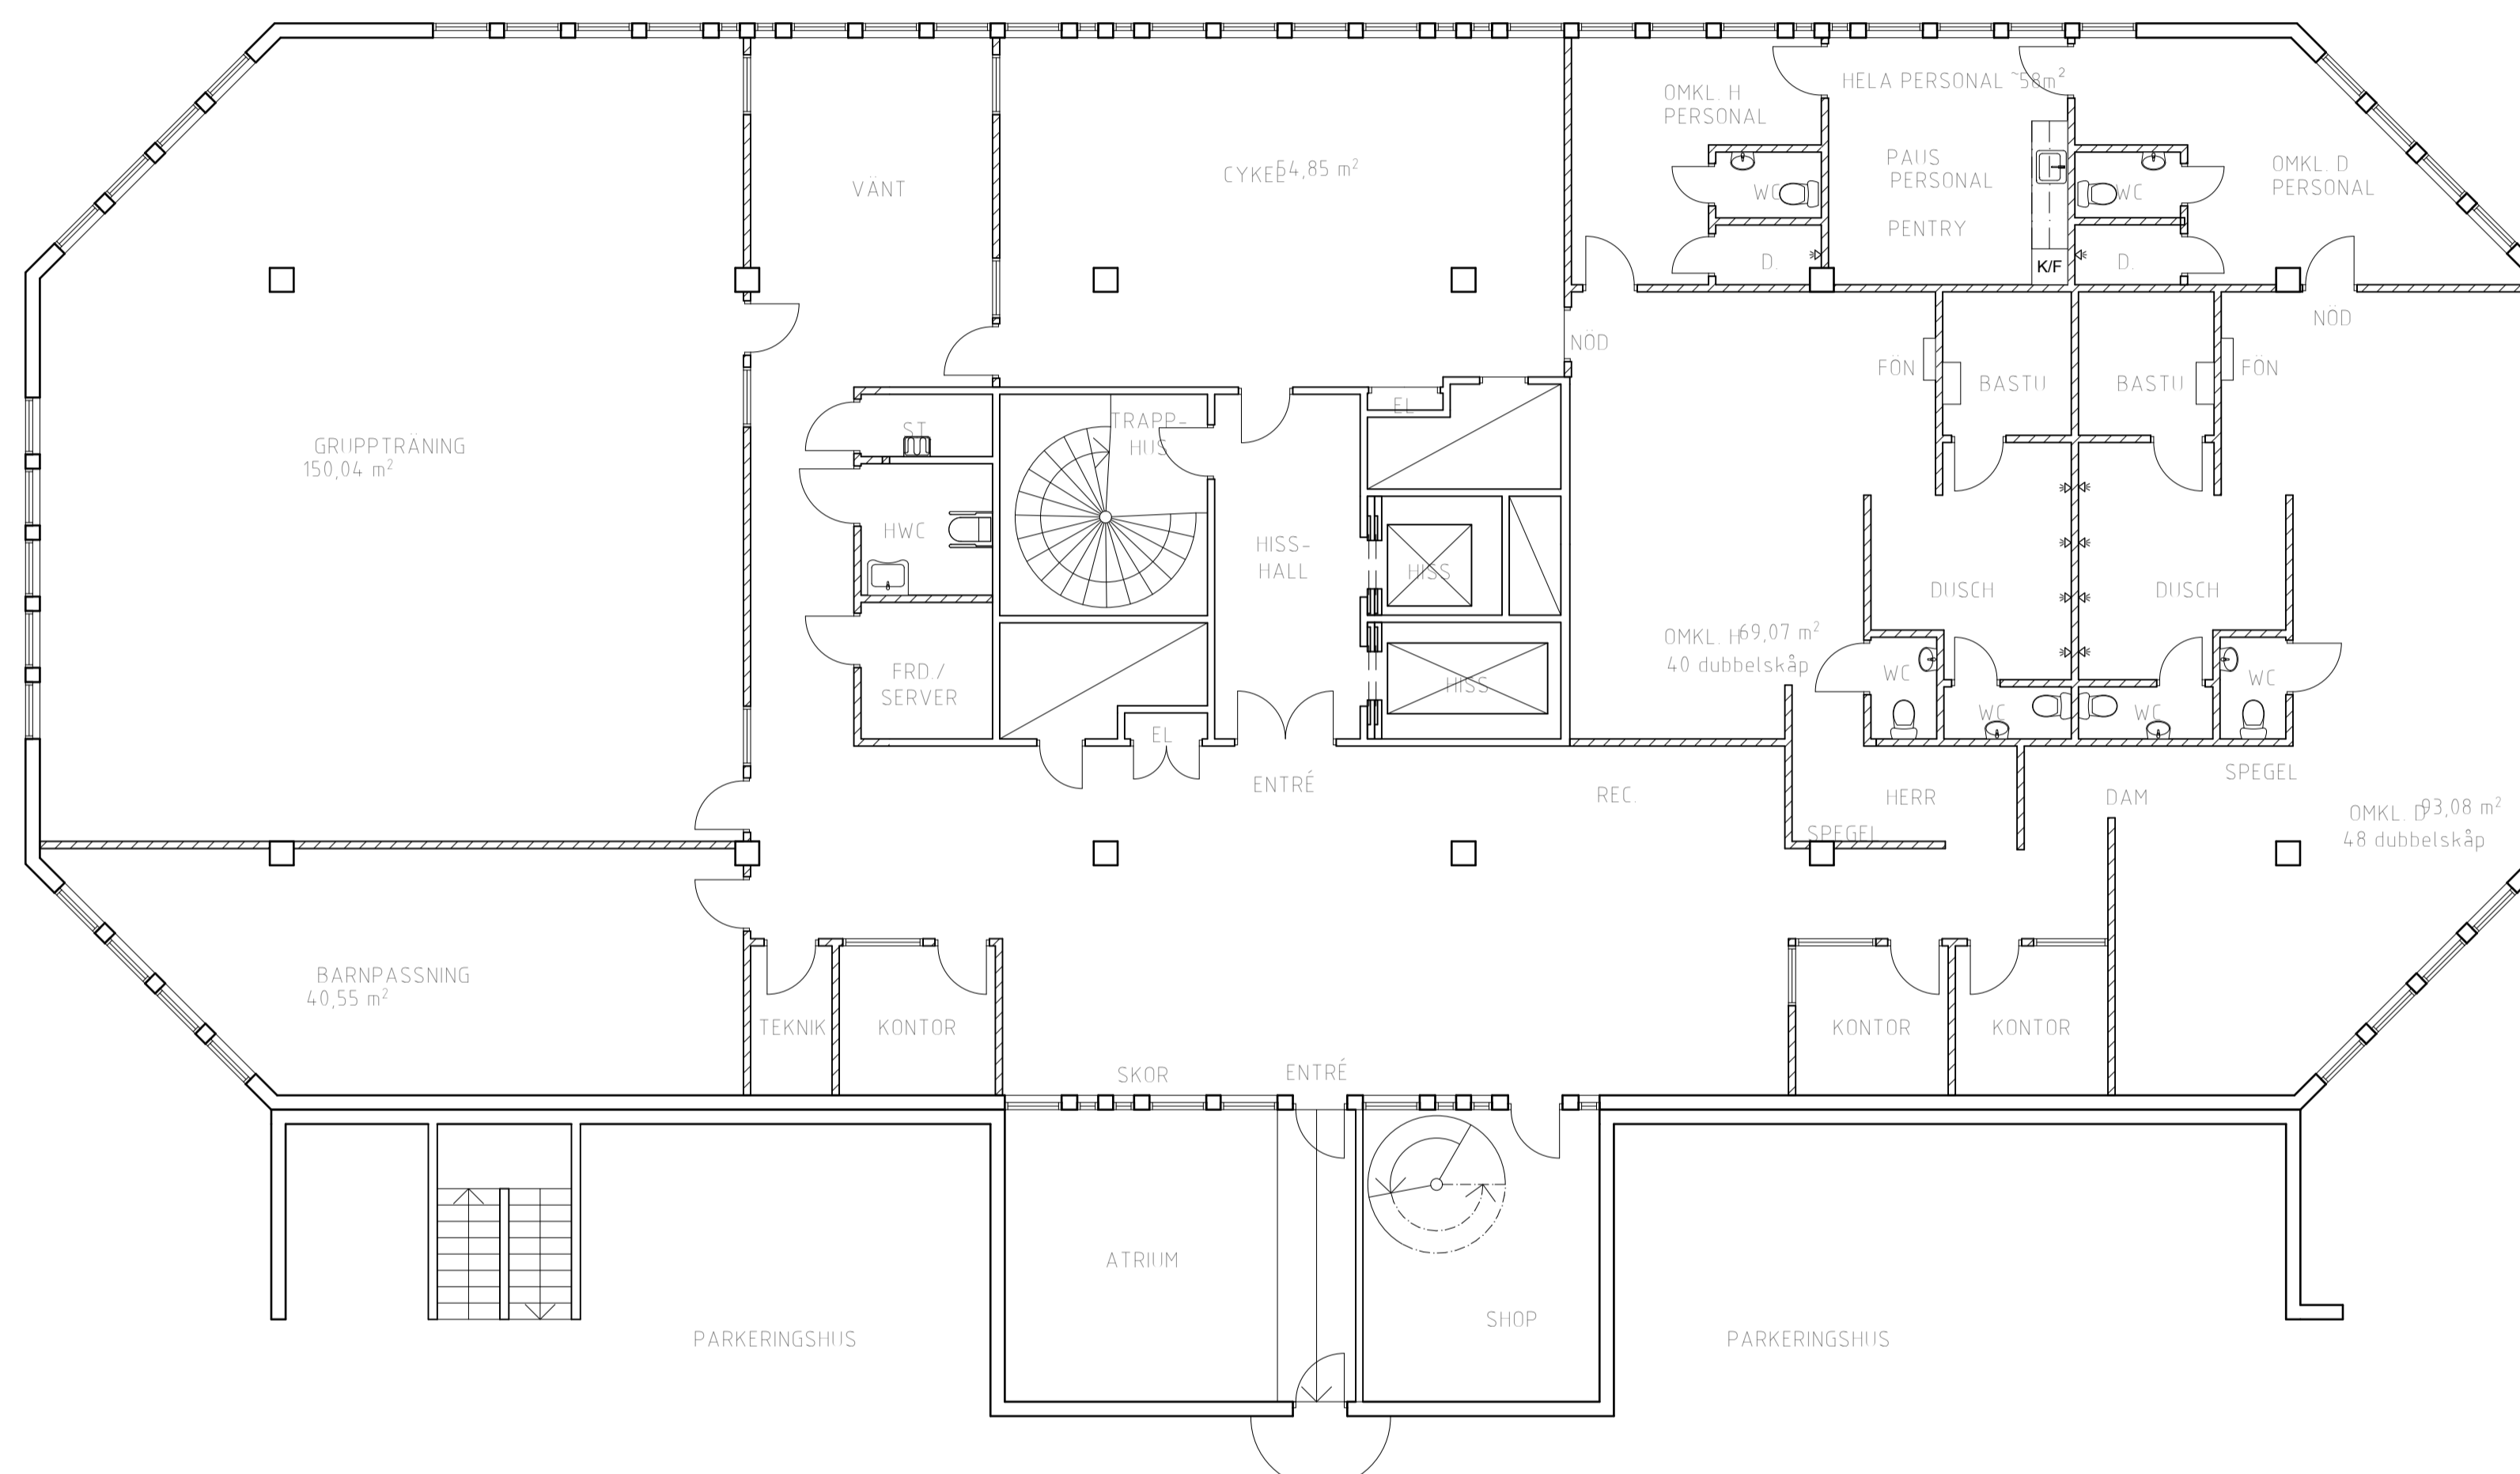

BET	ANT	ÄNDRING AVSER	DATUM	SIGN
-----	-----	---------------	-------	------

RELATIONSHANDLING

KV VÄPNAREN



VIZ Arkitektkontor AB tel.nr. 08 - 55 69 19 00

UPPDRAG NR	RITAD AV	HANDLÄGGARE
DATUM	ANSVARIG	
20120126	A. LINDQVIST	
PLAN 02, 1TR.		

SKALA (A1 / A3)	NUMMER	BET
1:100 / 1:200	A-40.1-201	