


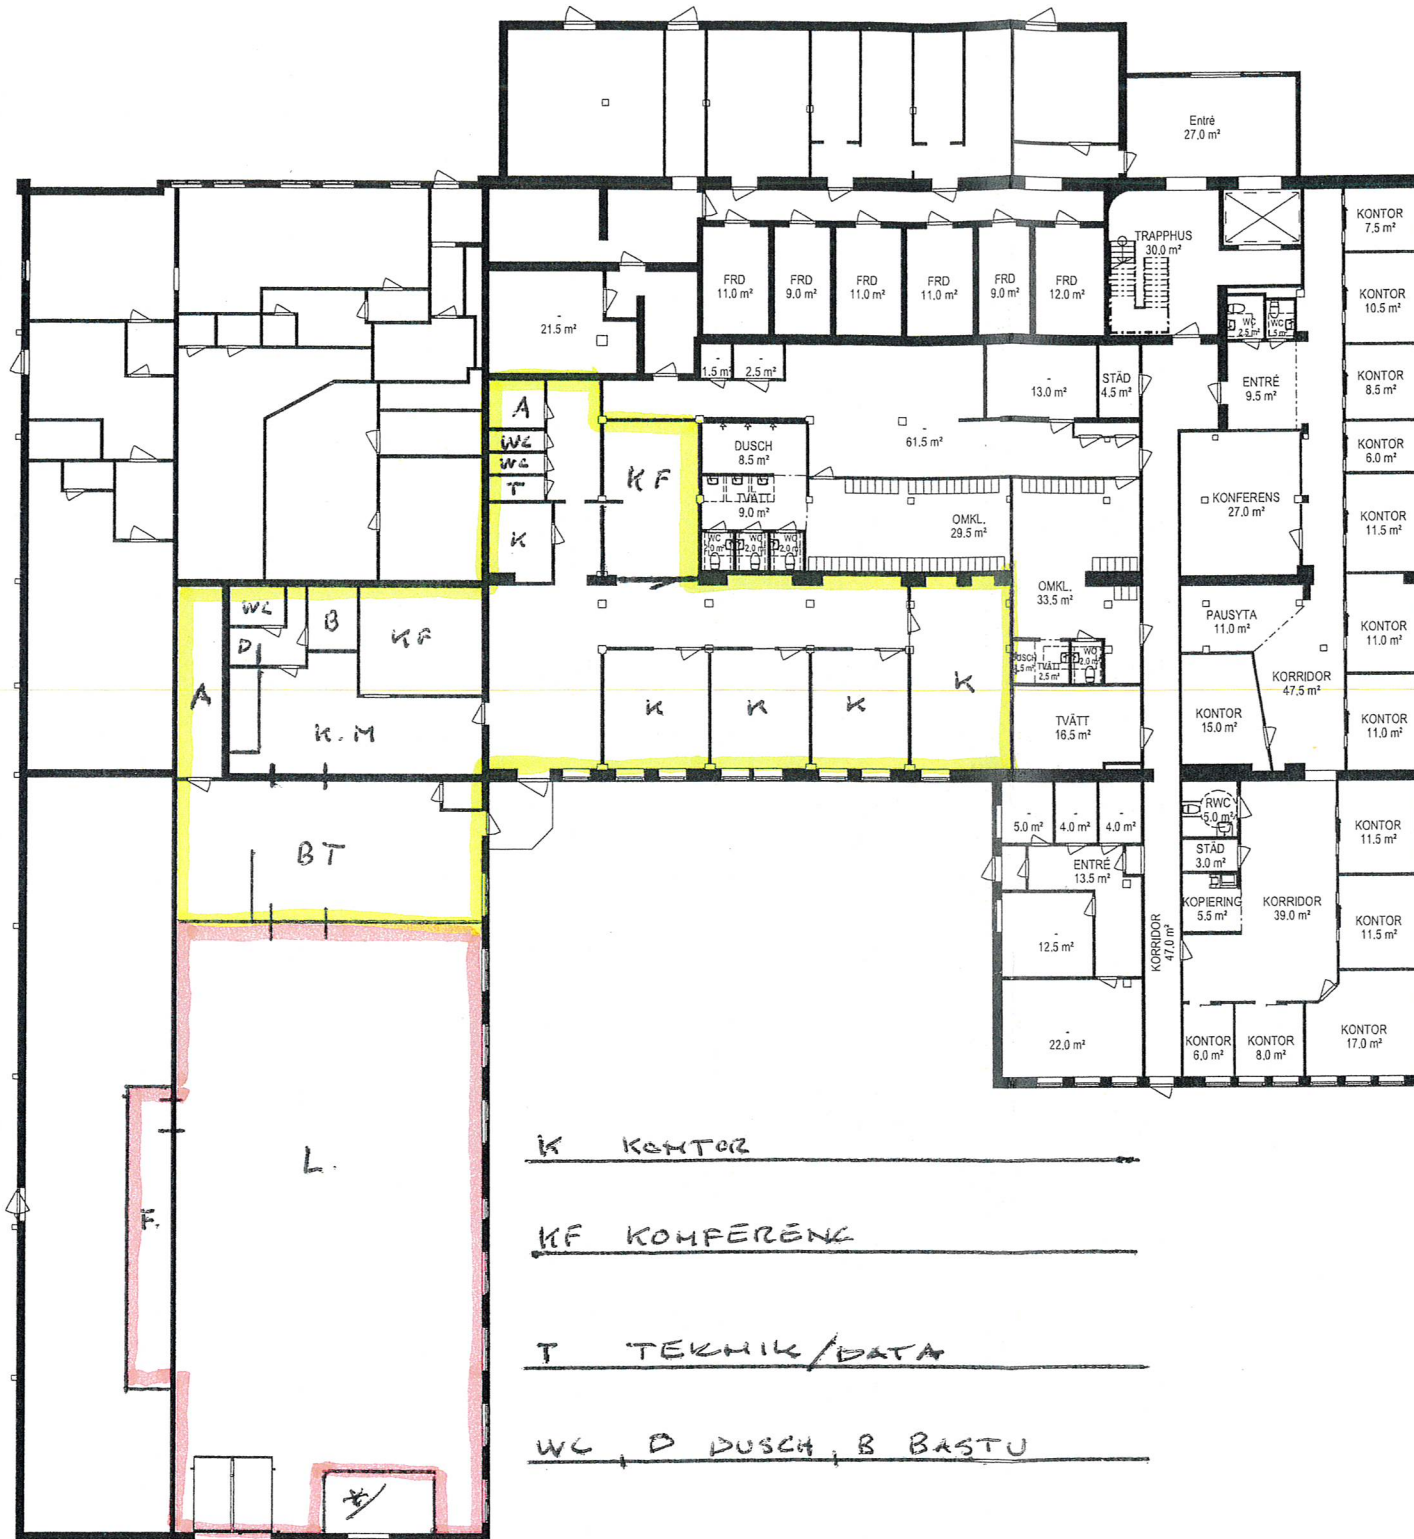

- K KONTOR
- KF KONFERENS
- T TEKNIK/DATA
- WC, D DUSCH, B BASTU
- A ARKIV
- KM KÖK, MATSAL
- BT BUTIK
- L LAGER F FÖRRÅD
- */ HISS TILL HSB

0 1.5 3 4.5 6 7.5 15 m

BET	ÄNDRINGEN AVSEER	DATUM	SIGN
RELATIONSHANDLING			
SÅGEN 7 HSB KONTOR			
MONDO ARKITEKTER		Tynäsgratan 6 652 16 KARLSTAD 054-22 22 80 karlstad@mondo.se	
UPPDRAG NR 04-1244A	RITAD/KONSTR AV TN/MÅ/ME	HANDLAGGARE DAP	
DATUM 2023-01-13	ANSVARIG Dan Anders Persson		
OMBYGGNAD 00 - SKISS ÖVERSIKT PLAN 1			
SKALA A1 1:150 A3 1:300	NUMMER A-001	BET	