



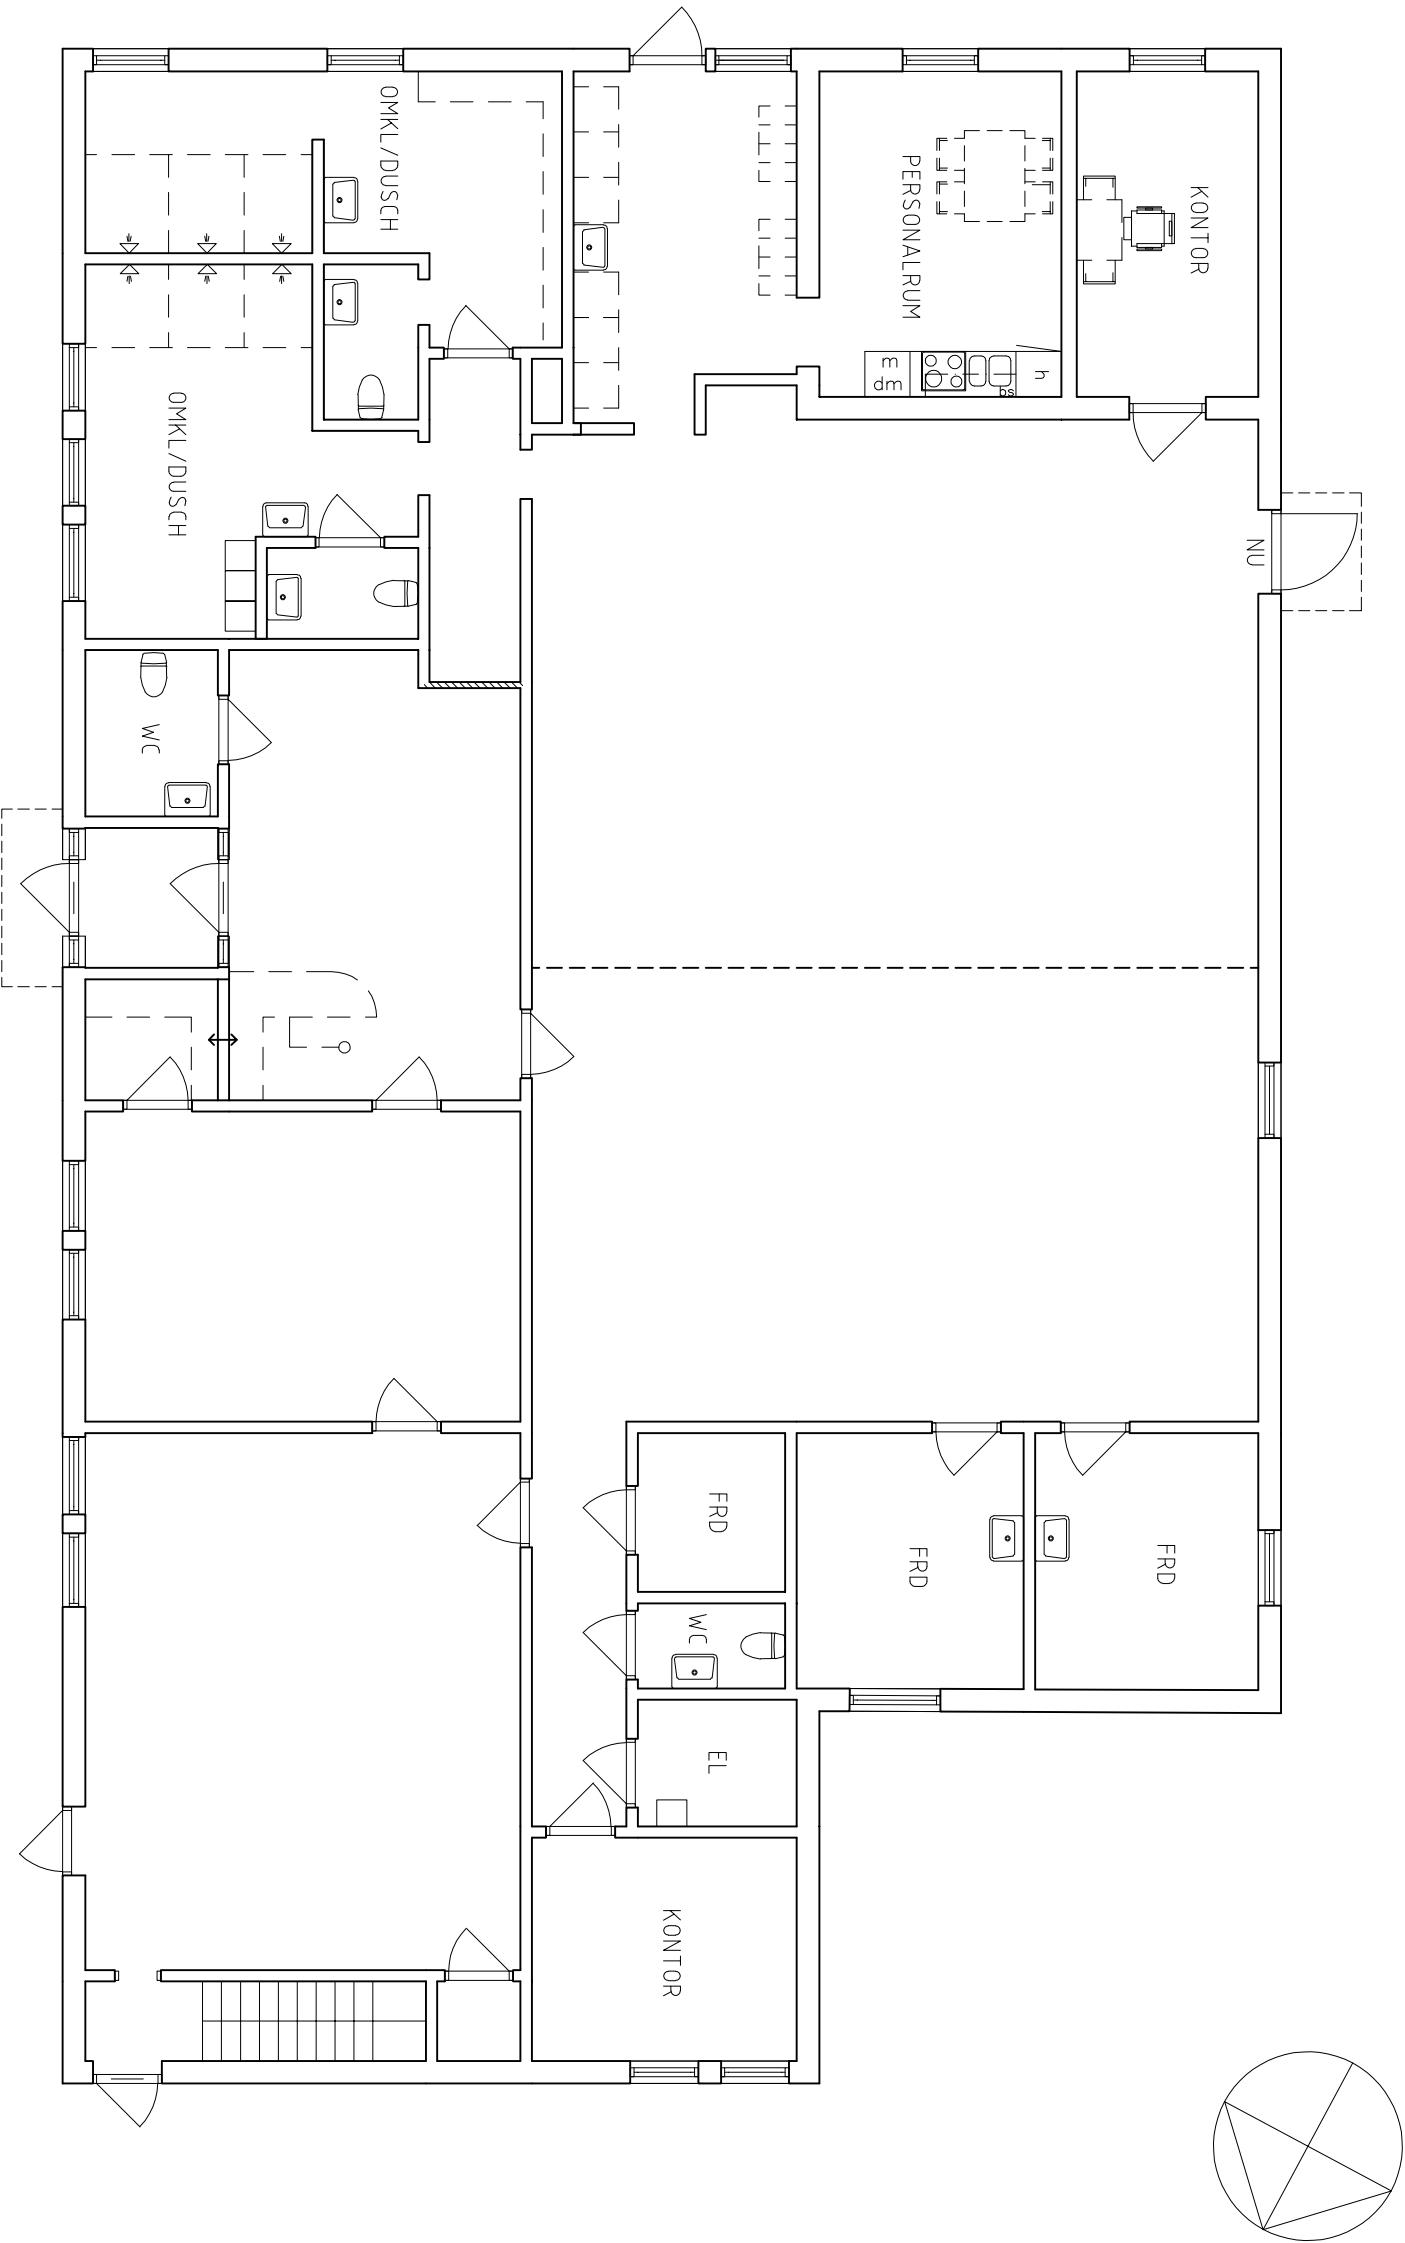

BOTTENVÅNING FÖRE OMBYGGNAD

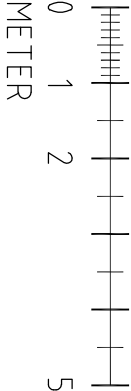

REV	ANT	ÄNDRINGEN	ÄVSER	SIGN	DATUM
-----	-----	-----------	-------	------	-------

RELATIONSHANDLING

MIF AB

MARD INGENJÖRSTFIRMA AB

VIKBOLANDSGATAN 5
602 29 NORRKÖPING
TEL.011-134440 FAX.011-134442

ARBETSNUMMER	RITAD AV	KONSTRUERAD AV
24-2113	SM	SM
DATUM	ANSVARIG	
2024-12-04	RL	

LINKÖPINGS KOMMUN
OSTFORMEN 12
UPPMÄTNING

BOTTENPLAN	NUMMER	REV
SKALA	U30:10	
1:100		