



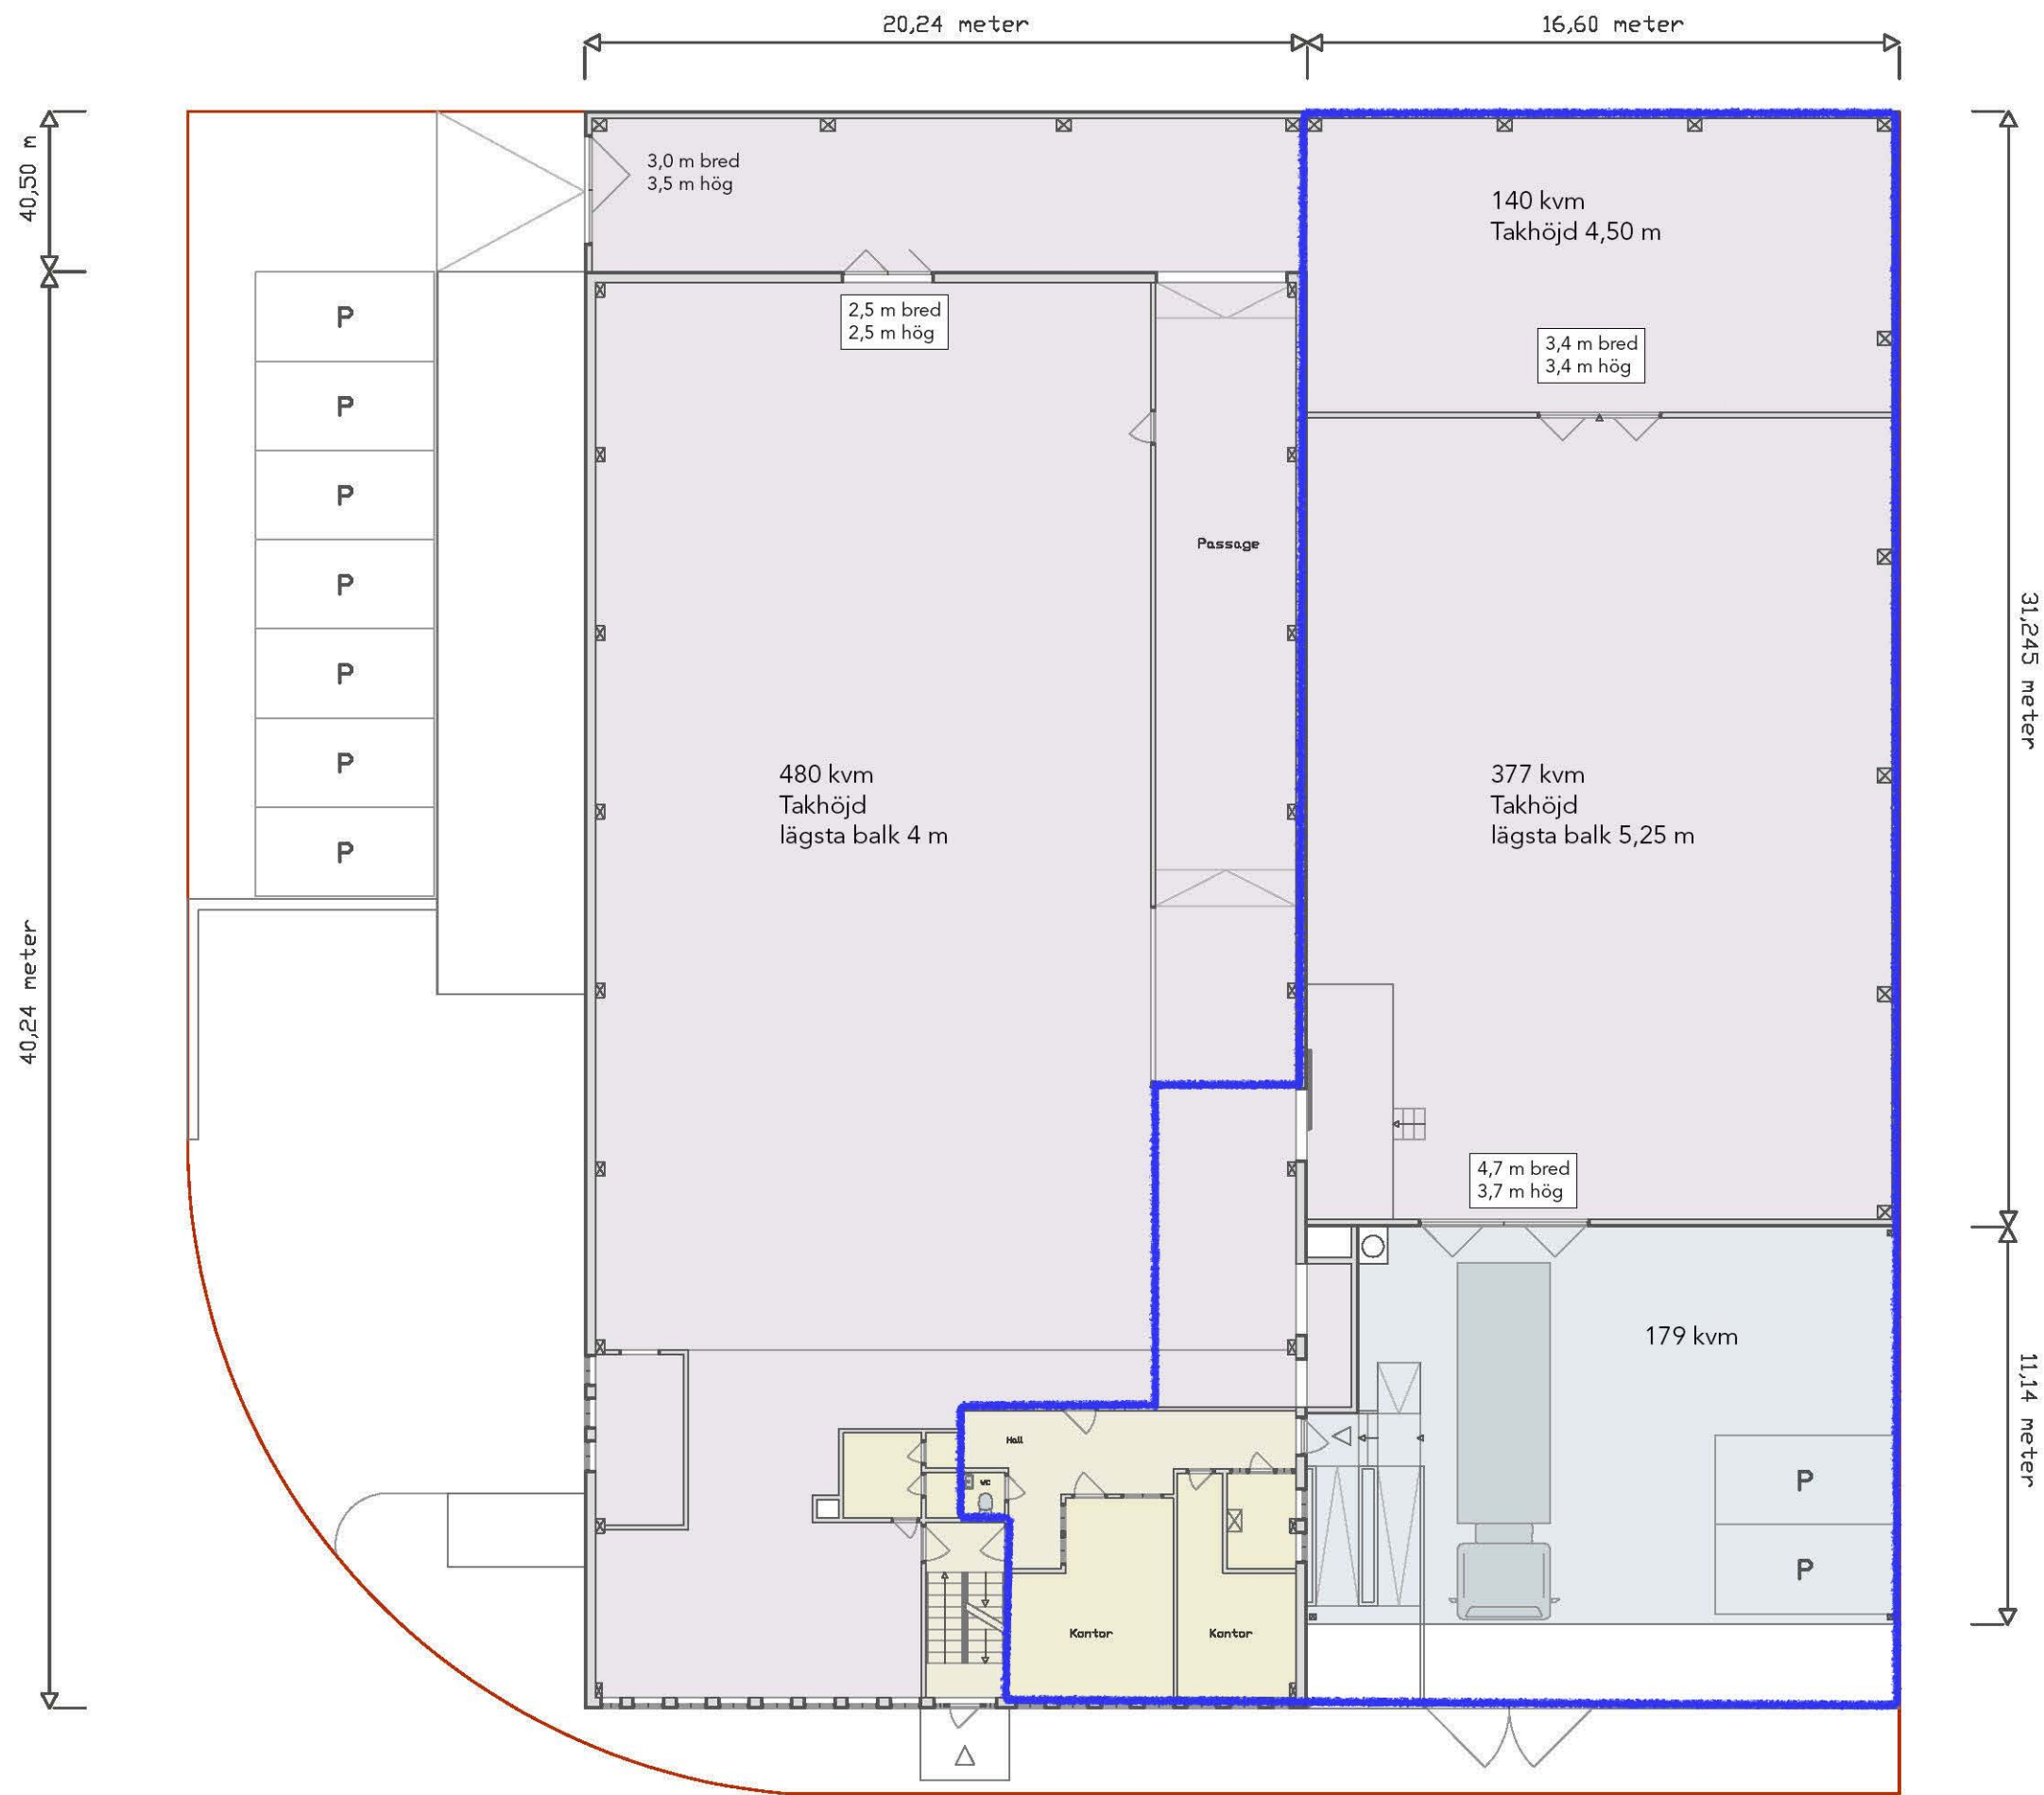

1 Relationsritning. Våning en trappa

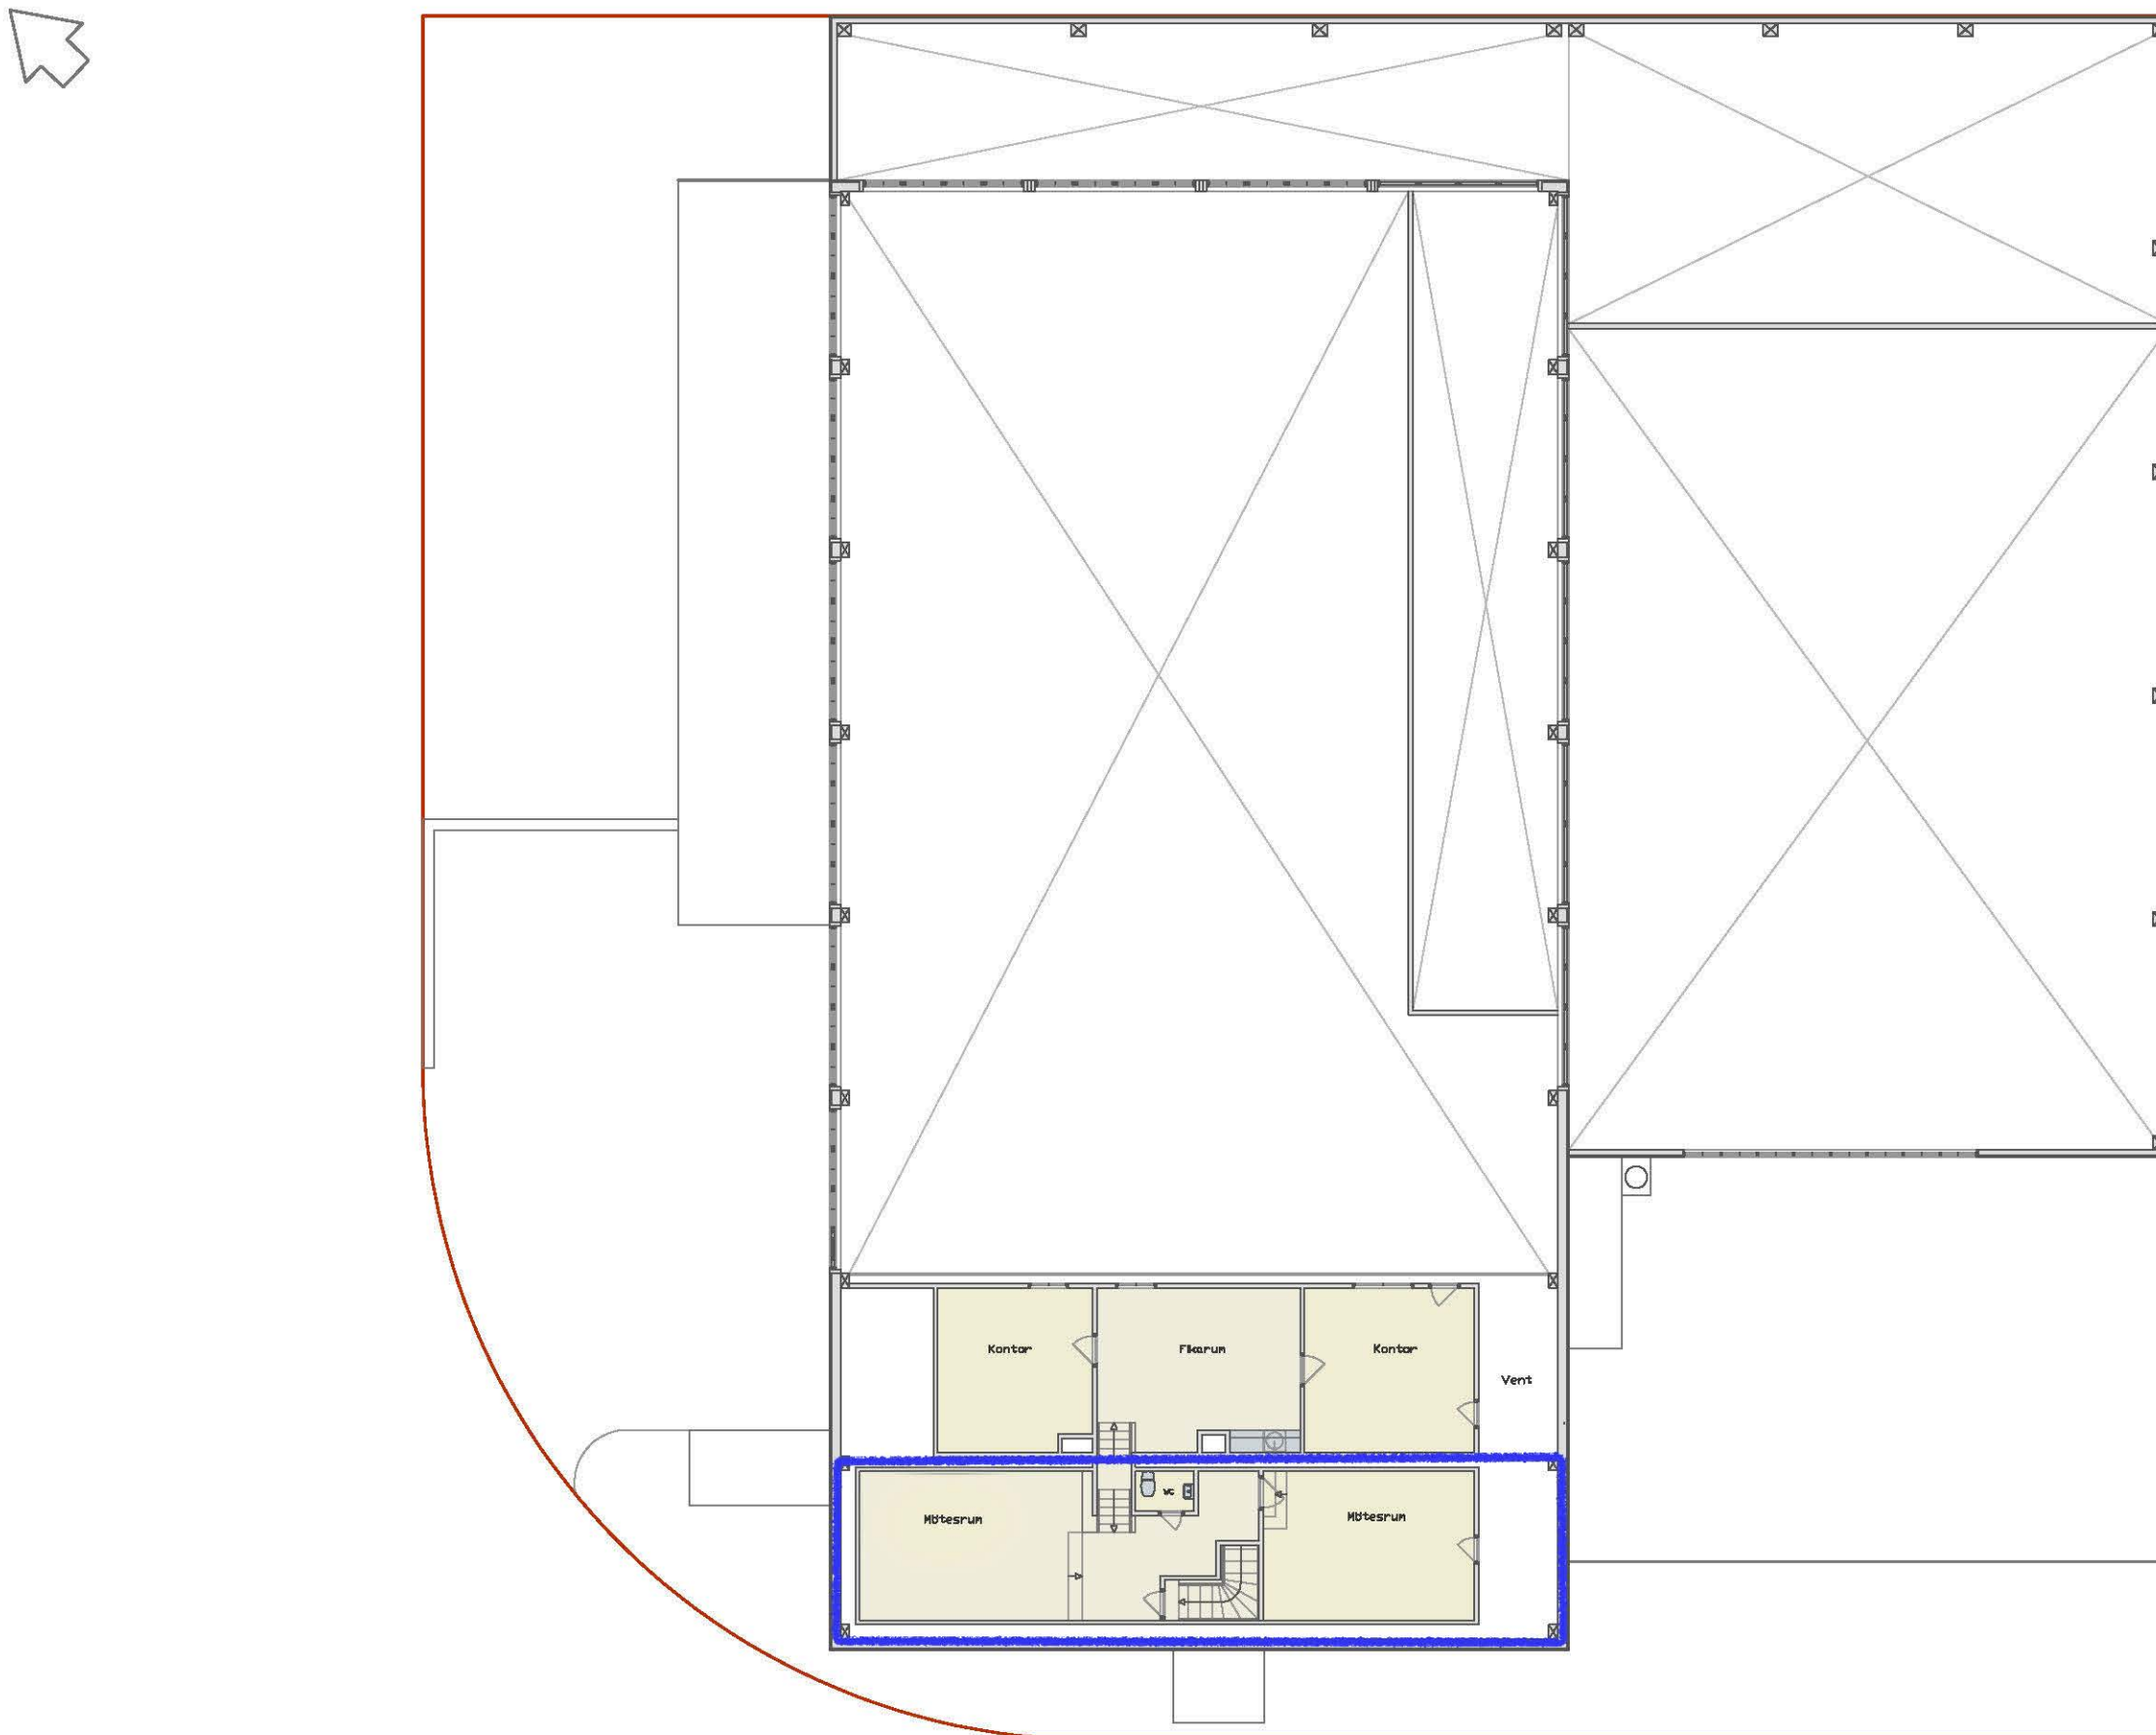

Situationsplan