




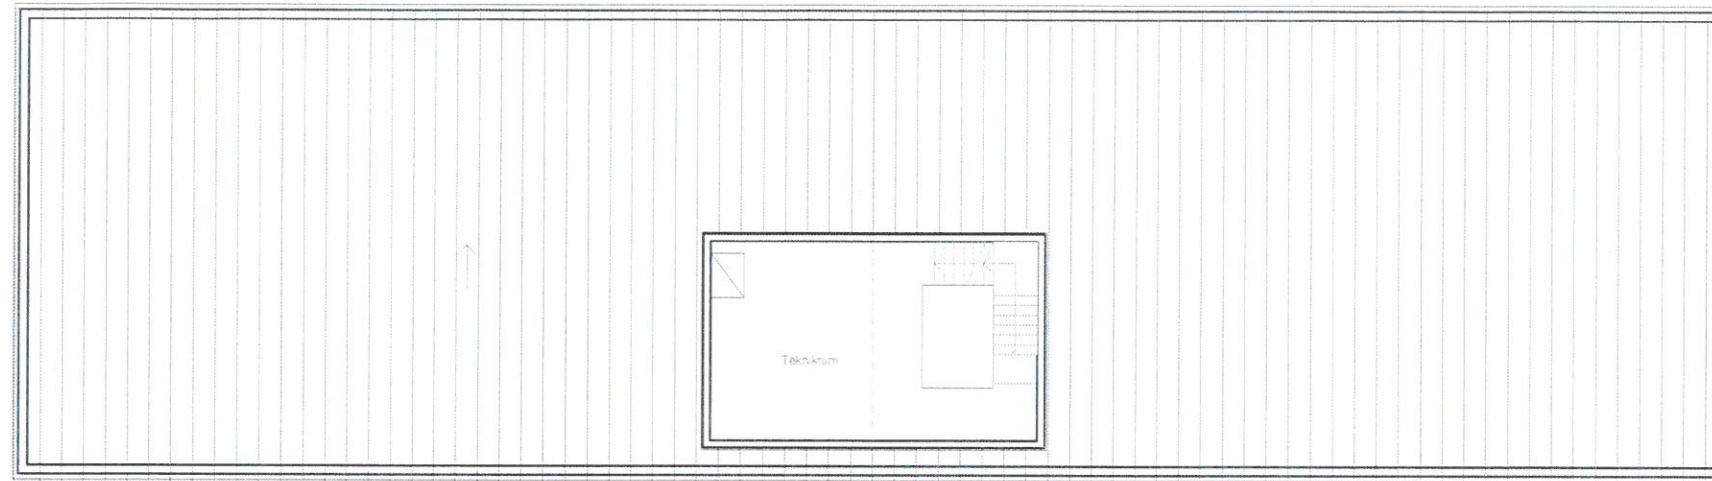


PLAN 3

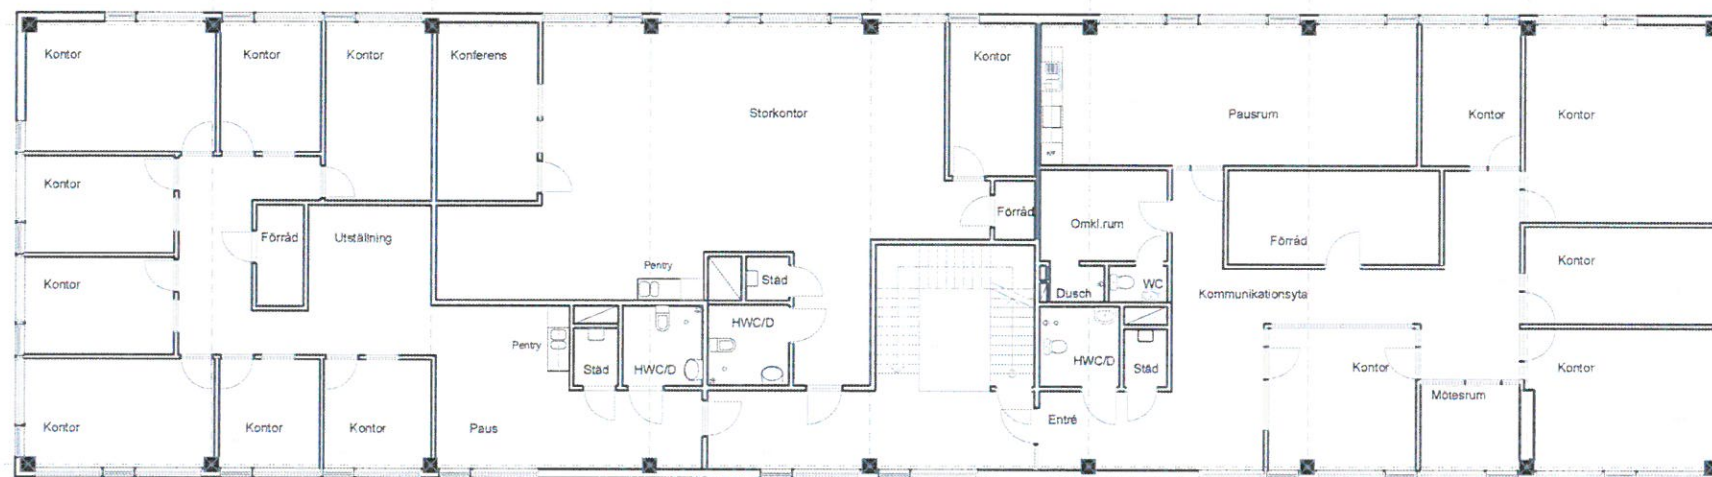

PLAN 2

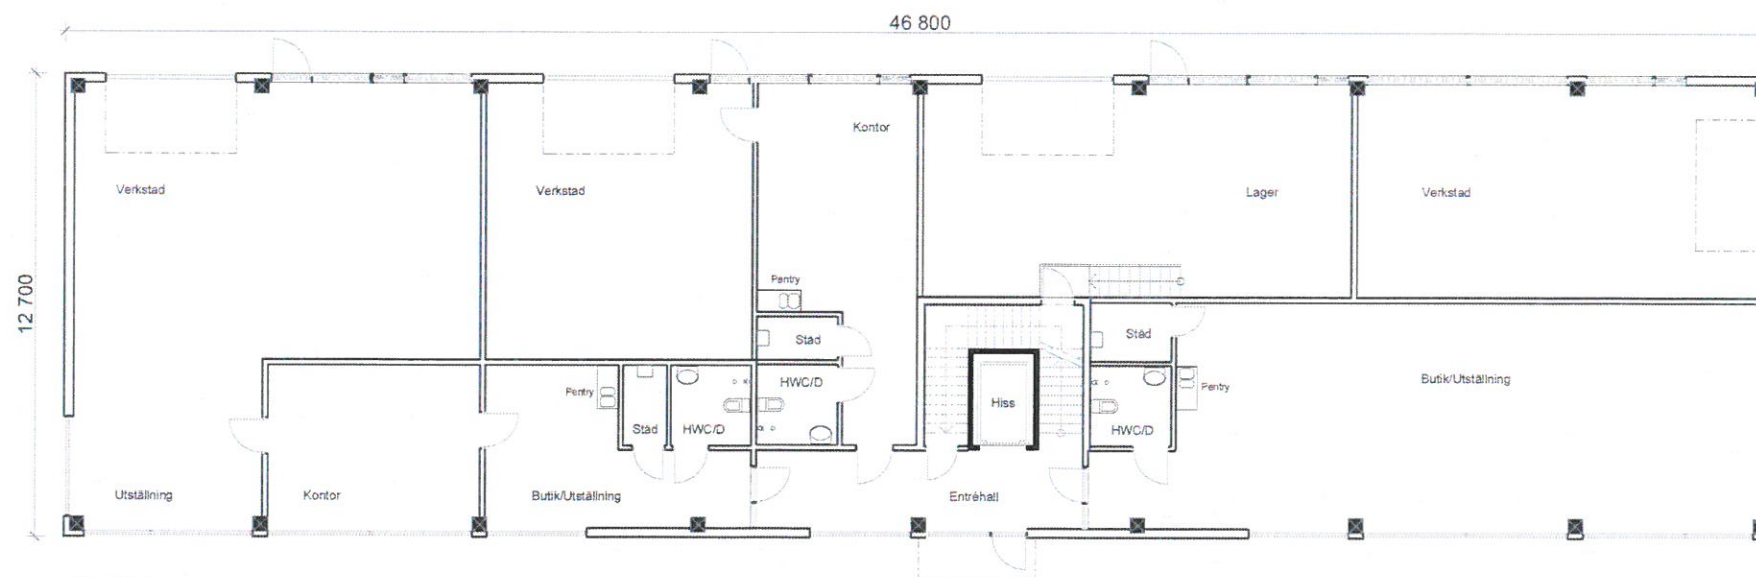

PLAN 1

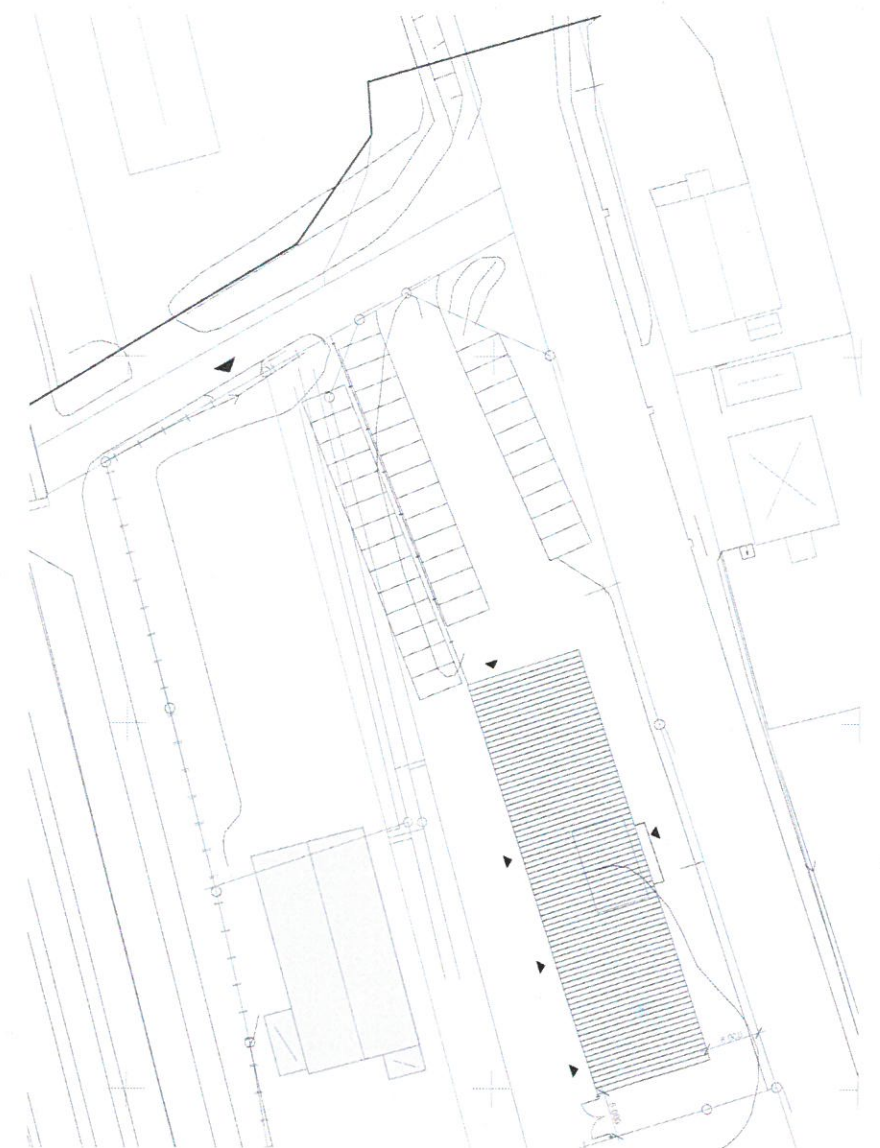

SITUATIONSPLAN SKALA 1:400

BET	ANT	ÄNDRING AVSER	DATUM	SKID
RELATIONSHANDLING				
Kållereds Bygg AB				
KONKRET DESIGN & ARKITEKTUR EKLANDAGATAN 48 412 83 GÖTEBORG TEL 031-759 50 50 FAX 031-772 86 96 E-POST: konkret@konkretdesign.se				
UPPDRAG NR	60 05 18 -00	RITAD AV	J. WALLENTIN	HANDLÄGGARE
DATUM	2011-12-30	ANSVÄRIG	C. CHARLÉZ	
NYBYGGNAD				
PLANER OCH SITUATIONSPLAN				
SKALA	1:100/ 1:400 (A1)	NUMMER	1:173-A40:01	BET
	1:200/ 1:800 (A3)			