


Bilaga 1 - Lokal 3

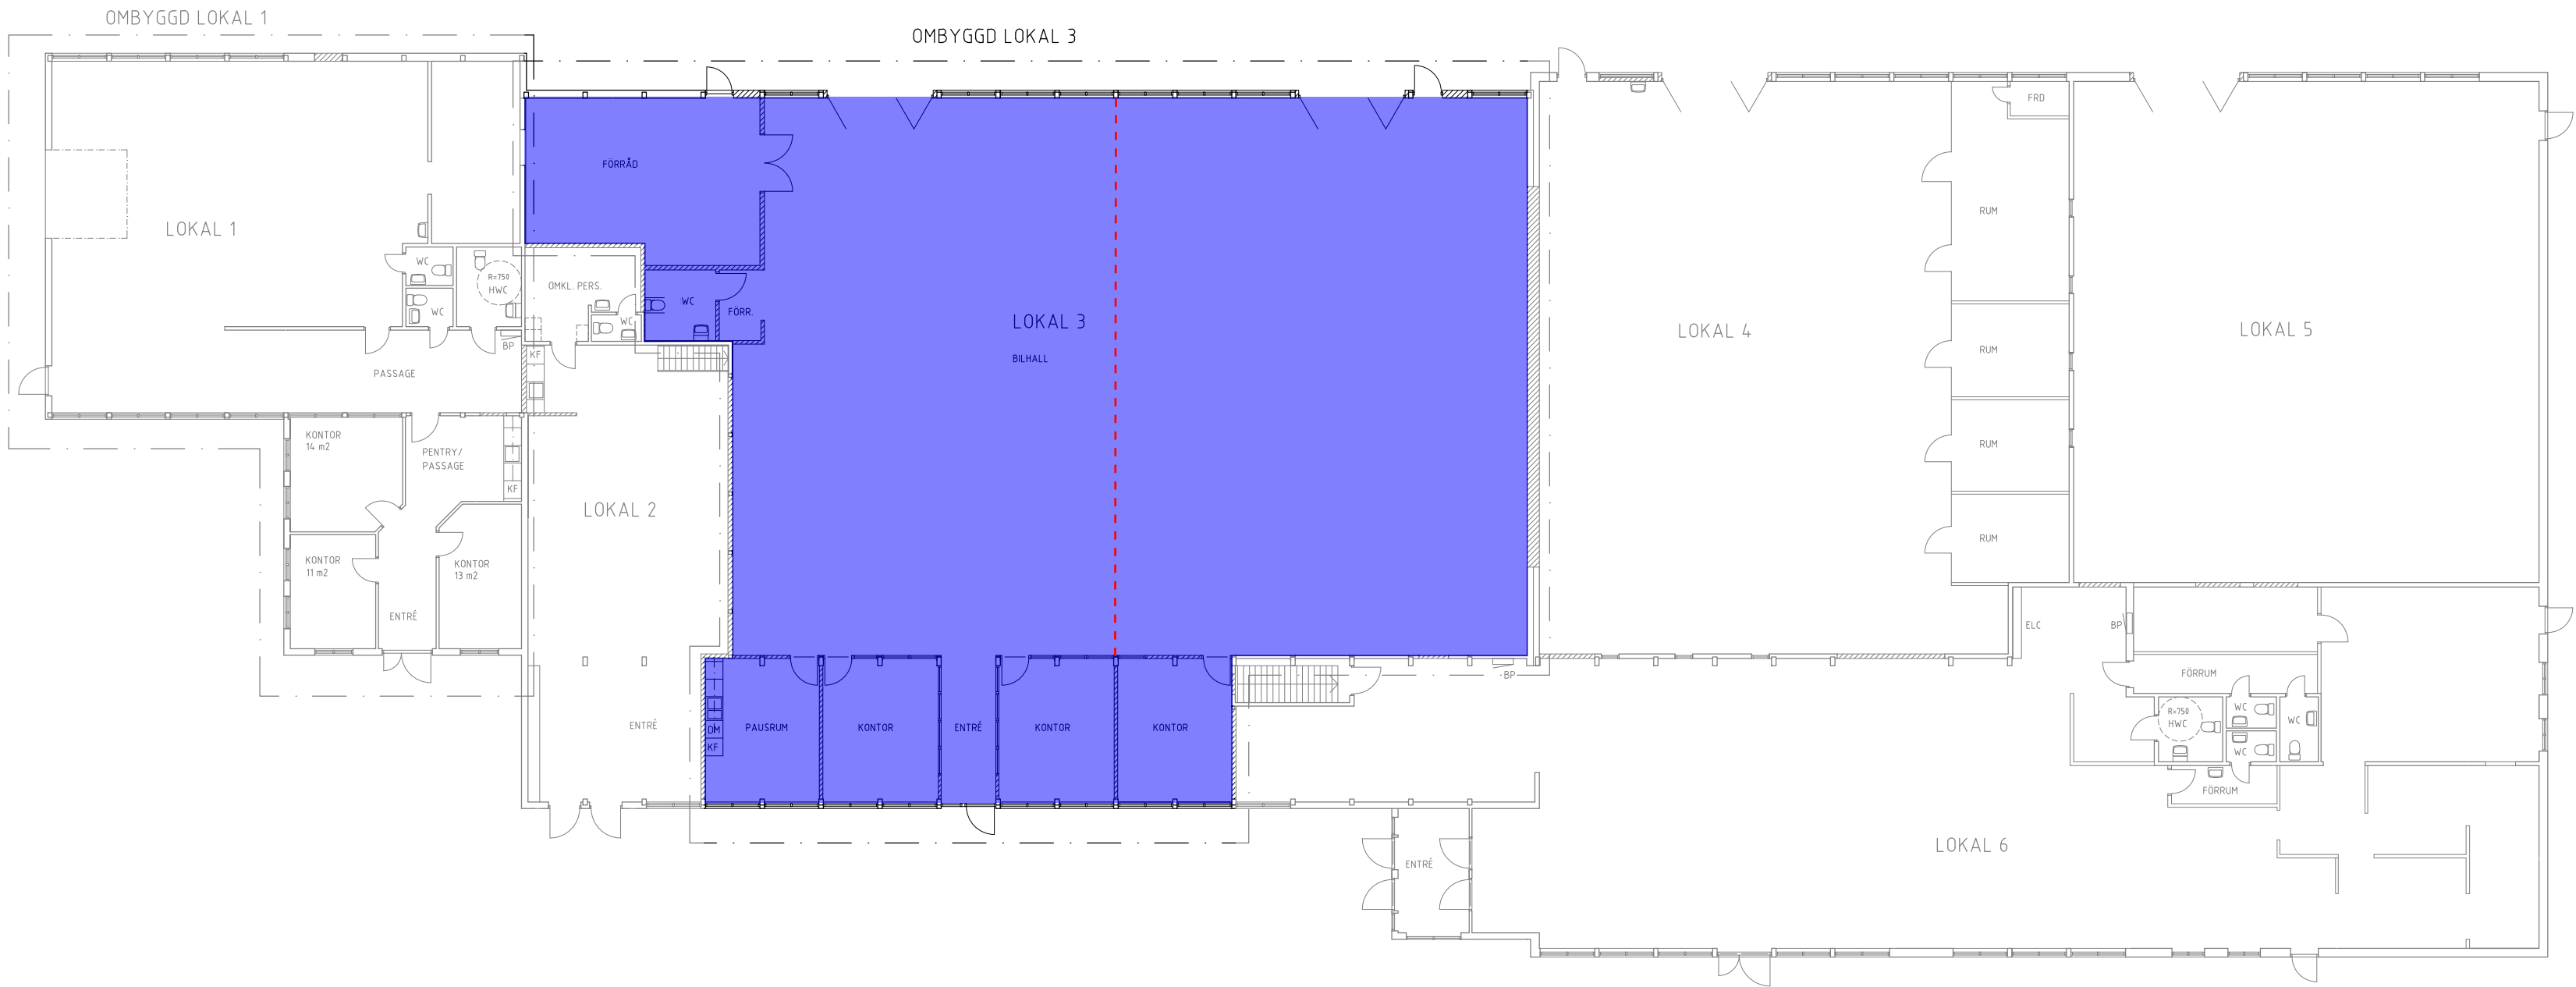

FÖRKLARINGAR OCH FÖRESKRIFTER

FÖRKLARINGAR

Mått anges i millimeter.

 = Ny vägg

BET	ANT	ÄNDRINGEN AVSER	DATUM	SIGN
RELATIONSHANDLING LOKAL 1 OCH 3				
Kv. PLANKAN 9 TROLLHÄTTANS KOMMUN				
Ombyggnad dokumenterad av: MATS ABRAHAMSSON ARKITEKTKONTOR AB				
PROJEKTÖR AV URSPRUNGLIG BYGGNAD LWD projekt KAPPELSTADEN 27 461 97 TROLLHÄTTAN tel. 0620-428 765 0704-61 60 30 lwdprojekt@kth.se				
UPPDRAG NR	RITAD/KONSTR	AV	HANDLAGGARE	
DATUM	ANSVARIG			
2024-01-09				
PLAN ÄNDRAD ANVÄNDNING				
SKALA	NUMMER			BET
1:200(A3)	A-40-1-01			