




PLAN 1
1 : 100

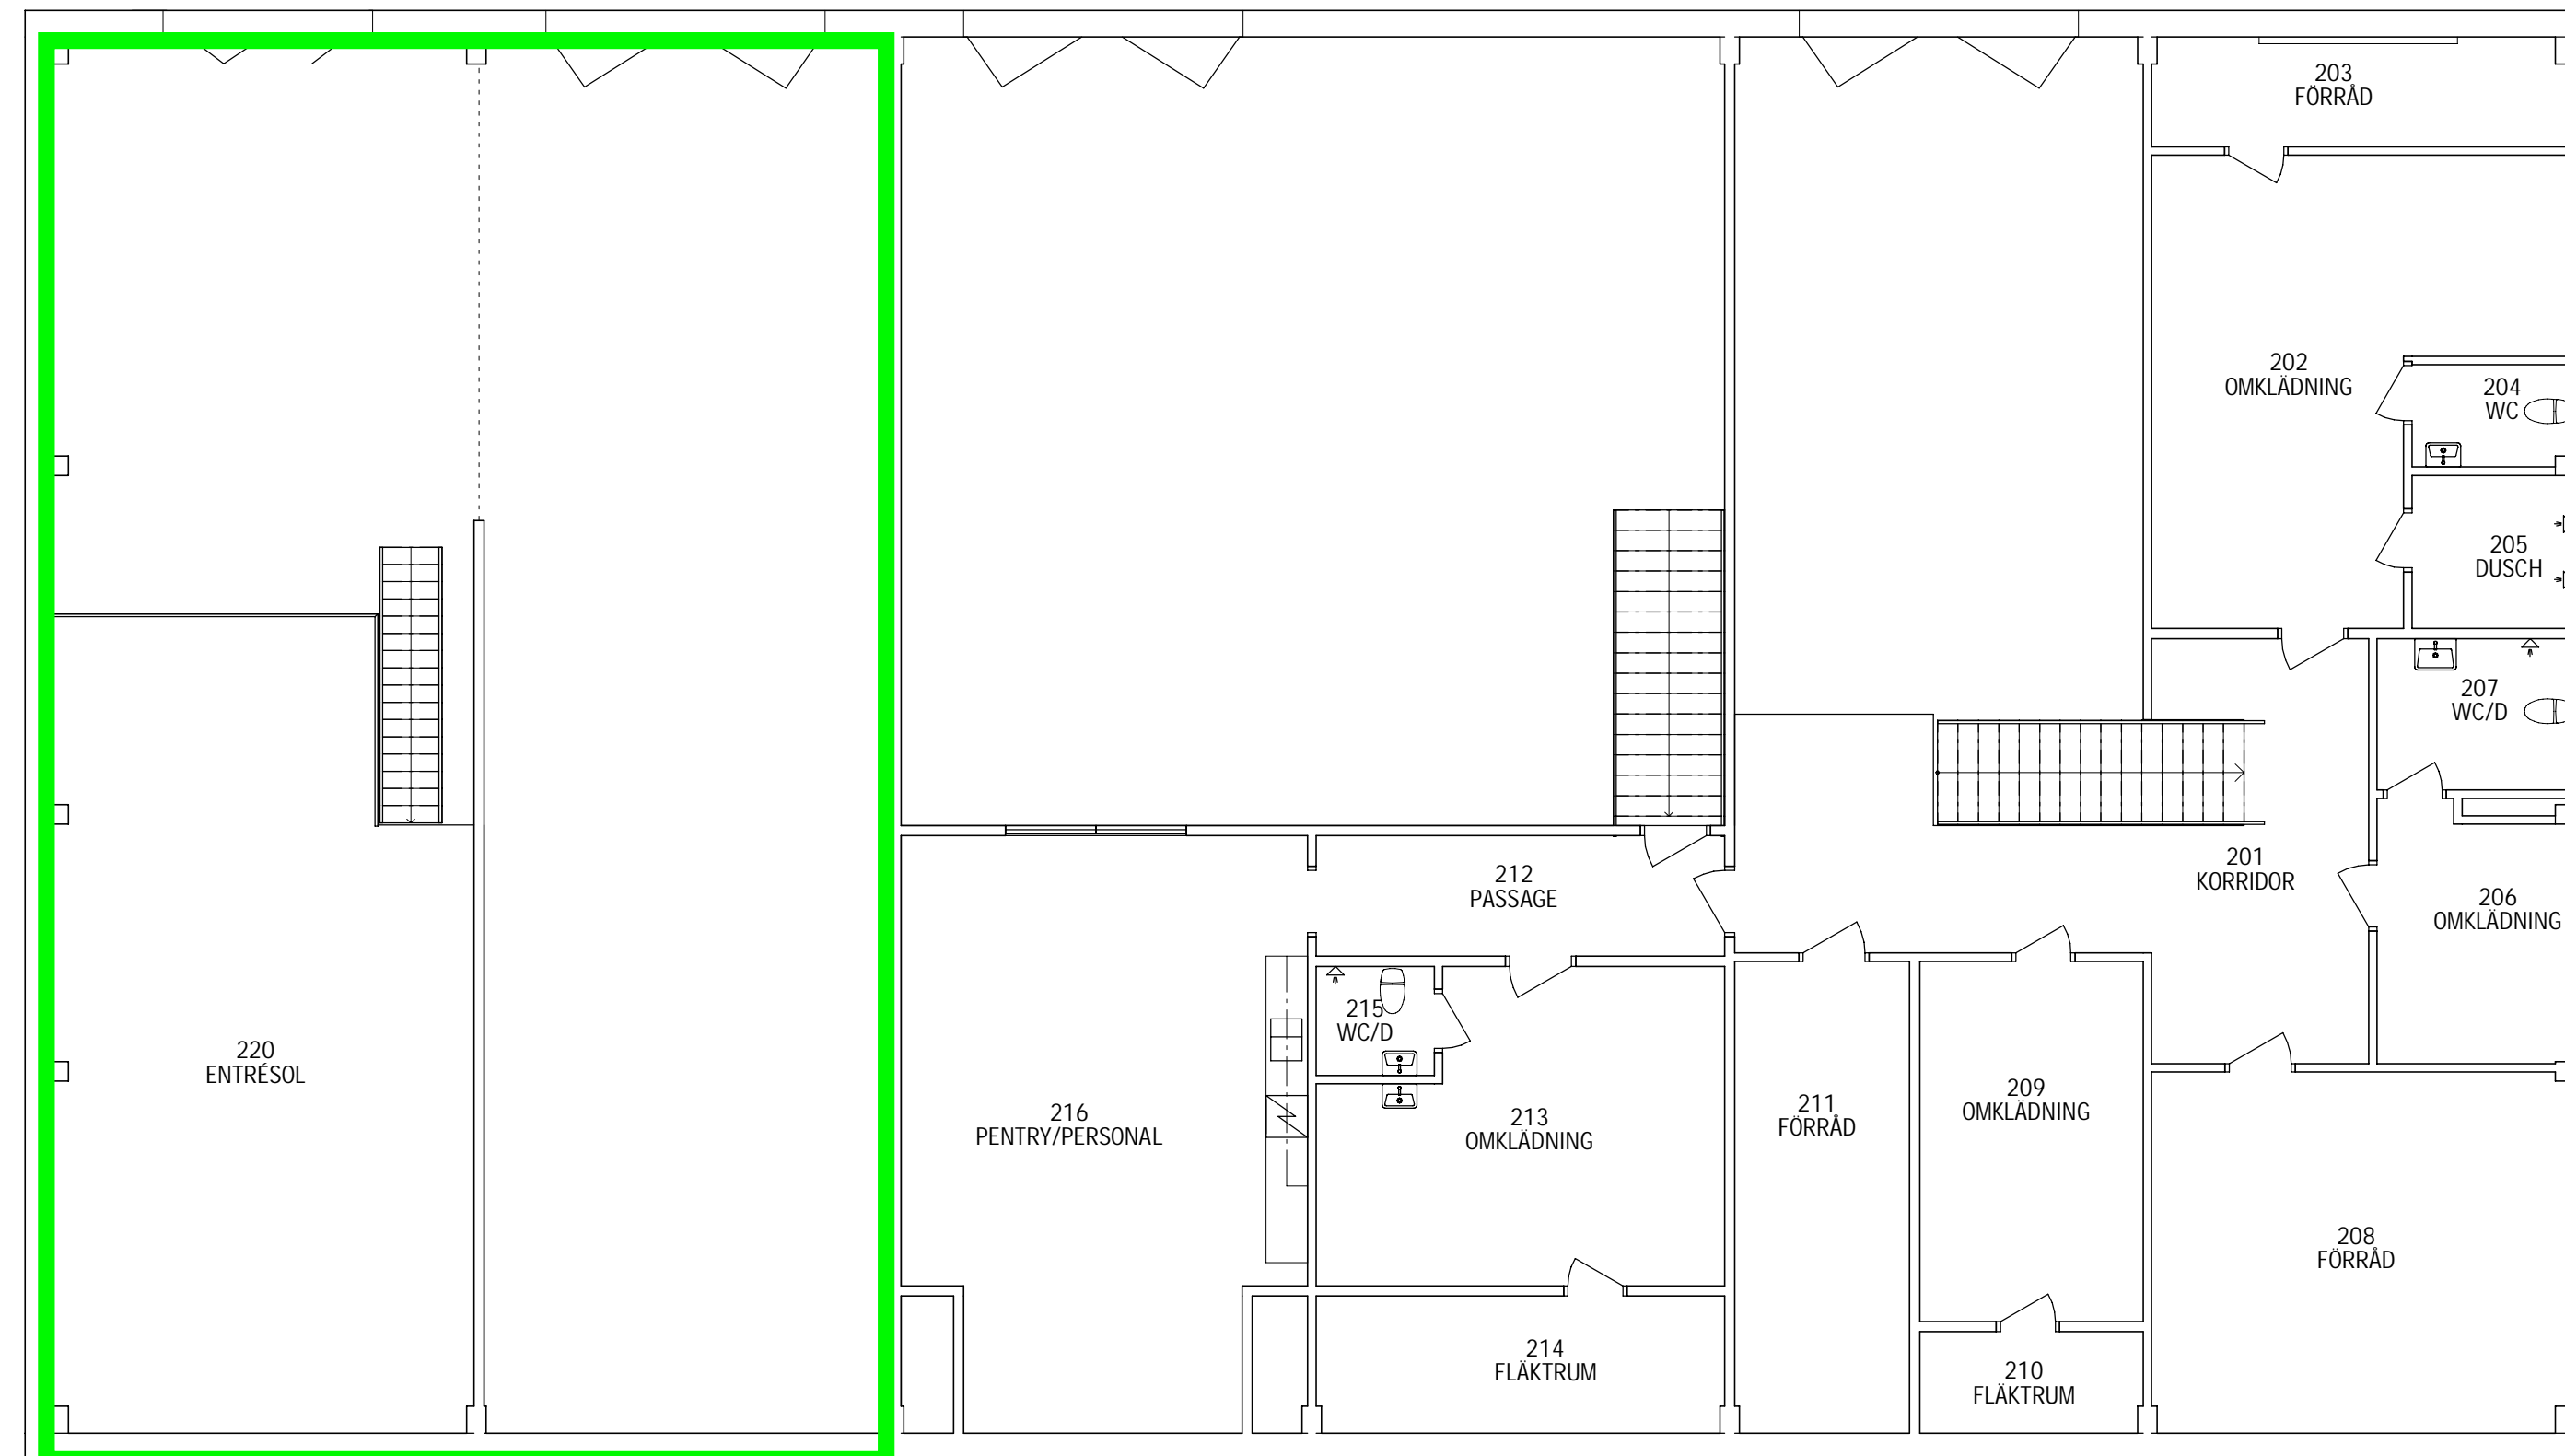

PLAN 2
1 : 100

BET	ÄNDRINGEN AVSER	DATUM	SIGN
RELATIONSHANDLING			
Kv Cisternen 3, Umeå Läringsgatan 33			
KUND			
ORIENTERINGSFIGUR			
PLAN		SEKTION	
/// A	SWECO ARCHITECTS AB	08 522 952 00	
K	-	-	
KP	-	-	
E	-	-	
V	-	-	
W	-	-	
Spr	-	-	
M	-	-	
UPPDRAG NR	RISSÄTTNING	HANDLÄGGARE	
11005610-004	D. CIPI	P. JÄRVHOLM	
DATUM	ANSVARIG		
2021-06-09	P. JÄRVHOLM		
KV CISTERNE NR 3, UMEÅ PLAN 1 och PLAN (Entresol plan) ÖVERSIKT			
SKALA	A1 = 1:100 A3 = 1:200	NUMMER	A-40-1-01

