


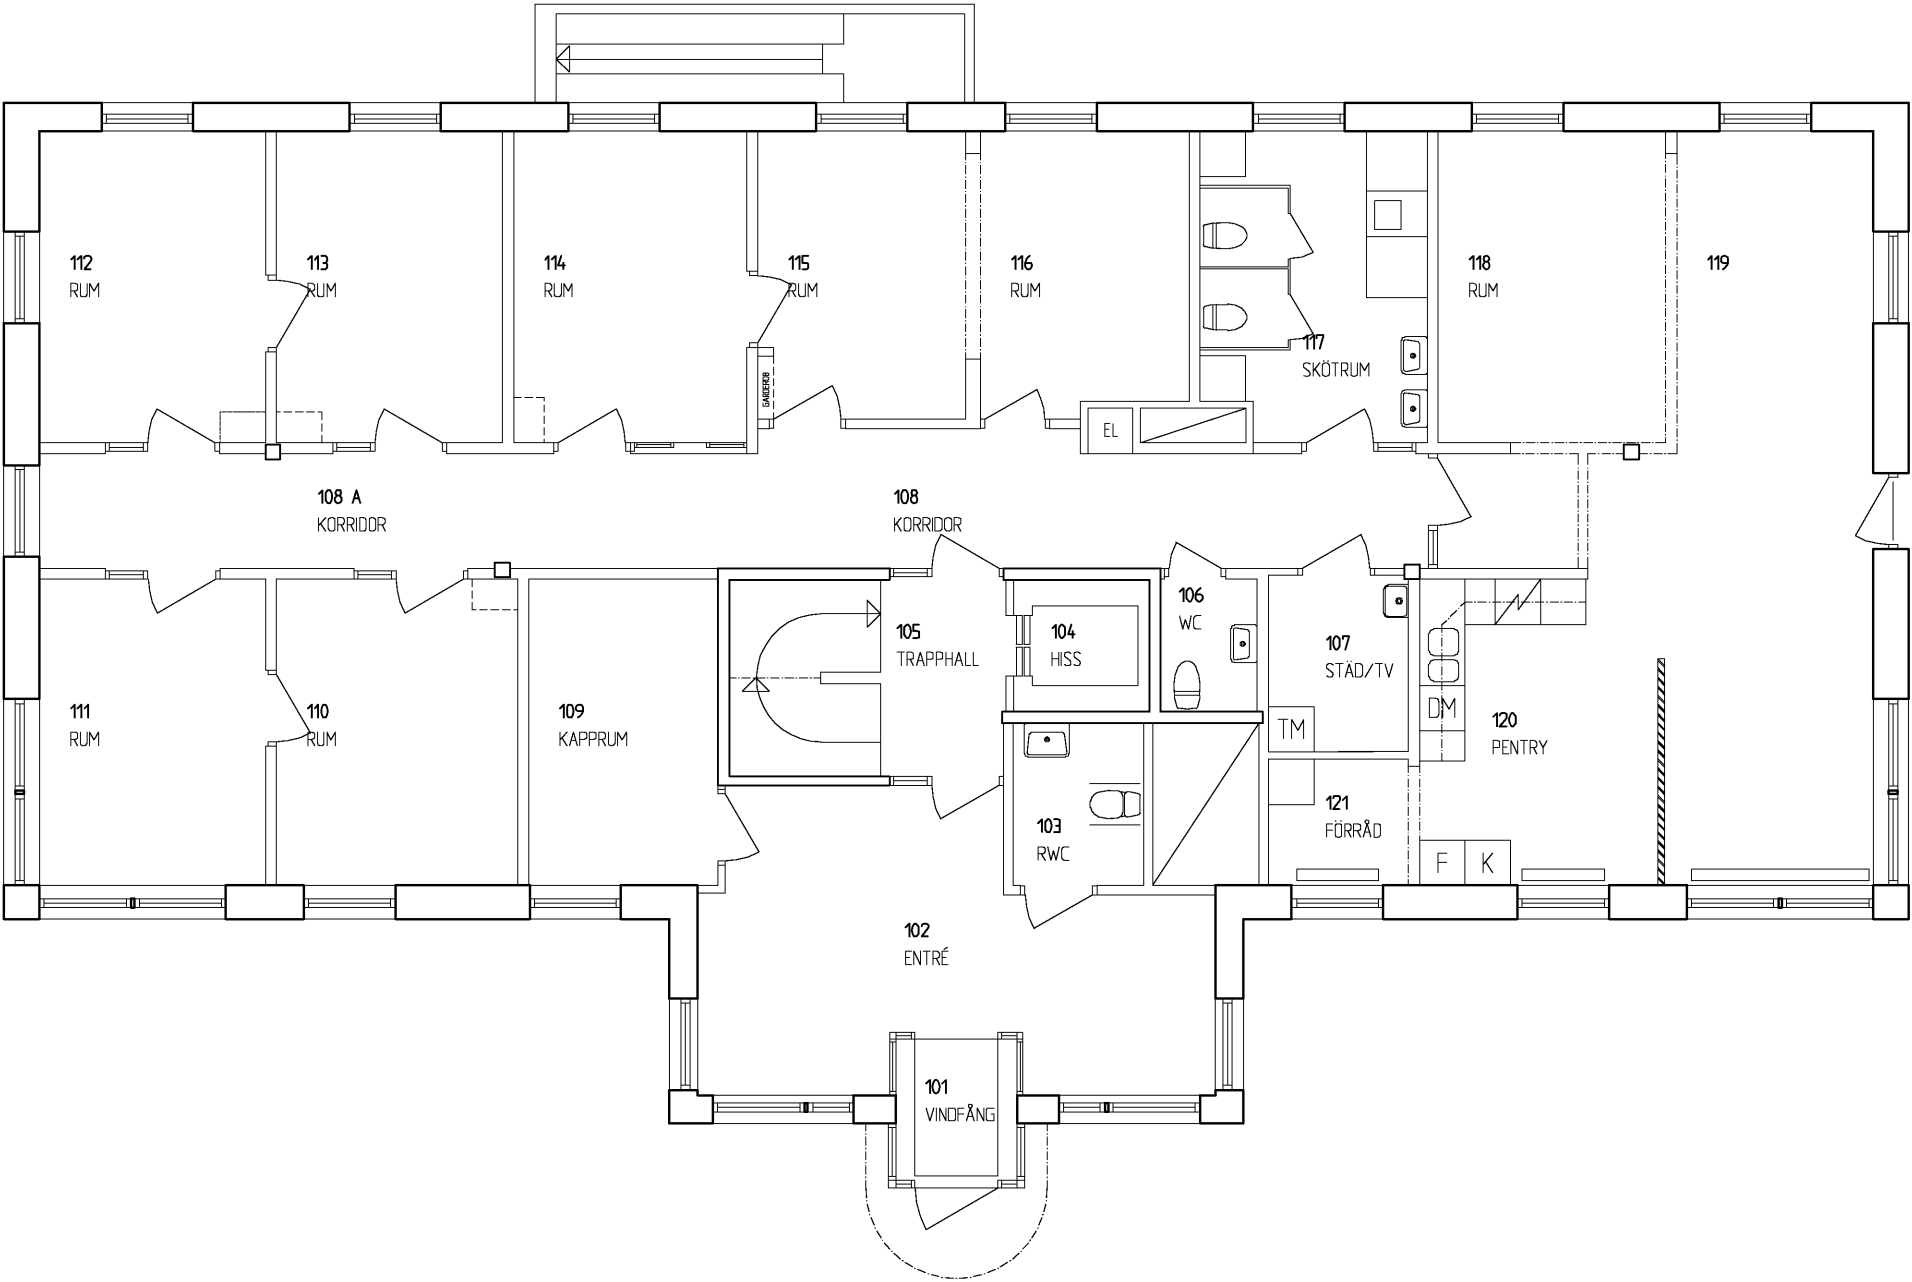

5.0 M

BET	ANT	ÄNDRINGEN AVSER	DATUM	SIGN
		RELATIONSHANDLING		
		UPPSALAHEM AB		
		Box 136 751 04 UPPSALA Tel. 018 - 727 34 00		
PL				
A		Larry Lundahl Arkitektkontor AB 018-18 38 25		
K				
VS				
L				
E				
M				
UPPDRAGSNUMMER		RITAD AV		HANDLAGGARE
20040301		L L		LARRY LUNDAHL
DATUM		ANSVARIG		
2004-02-03		LARRY LUNDAHL		
OMRÅDE		HUS		PROJEKTNUMMER
STORVRETA				
STORVRETA CENTRUM				
del av STORVRETA 47:277, UPPSALA KOMMUN				
PLAN 1, BOTTENVÅNING				
SKALA		NUMMER		I BET
A1-150 A3-1100		A306:02		

2.5 M

0