




RText (RText)

LAGER: SB11

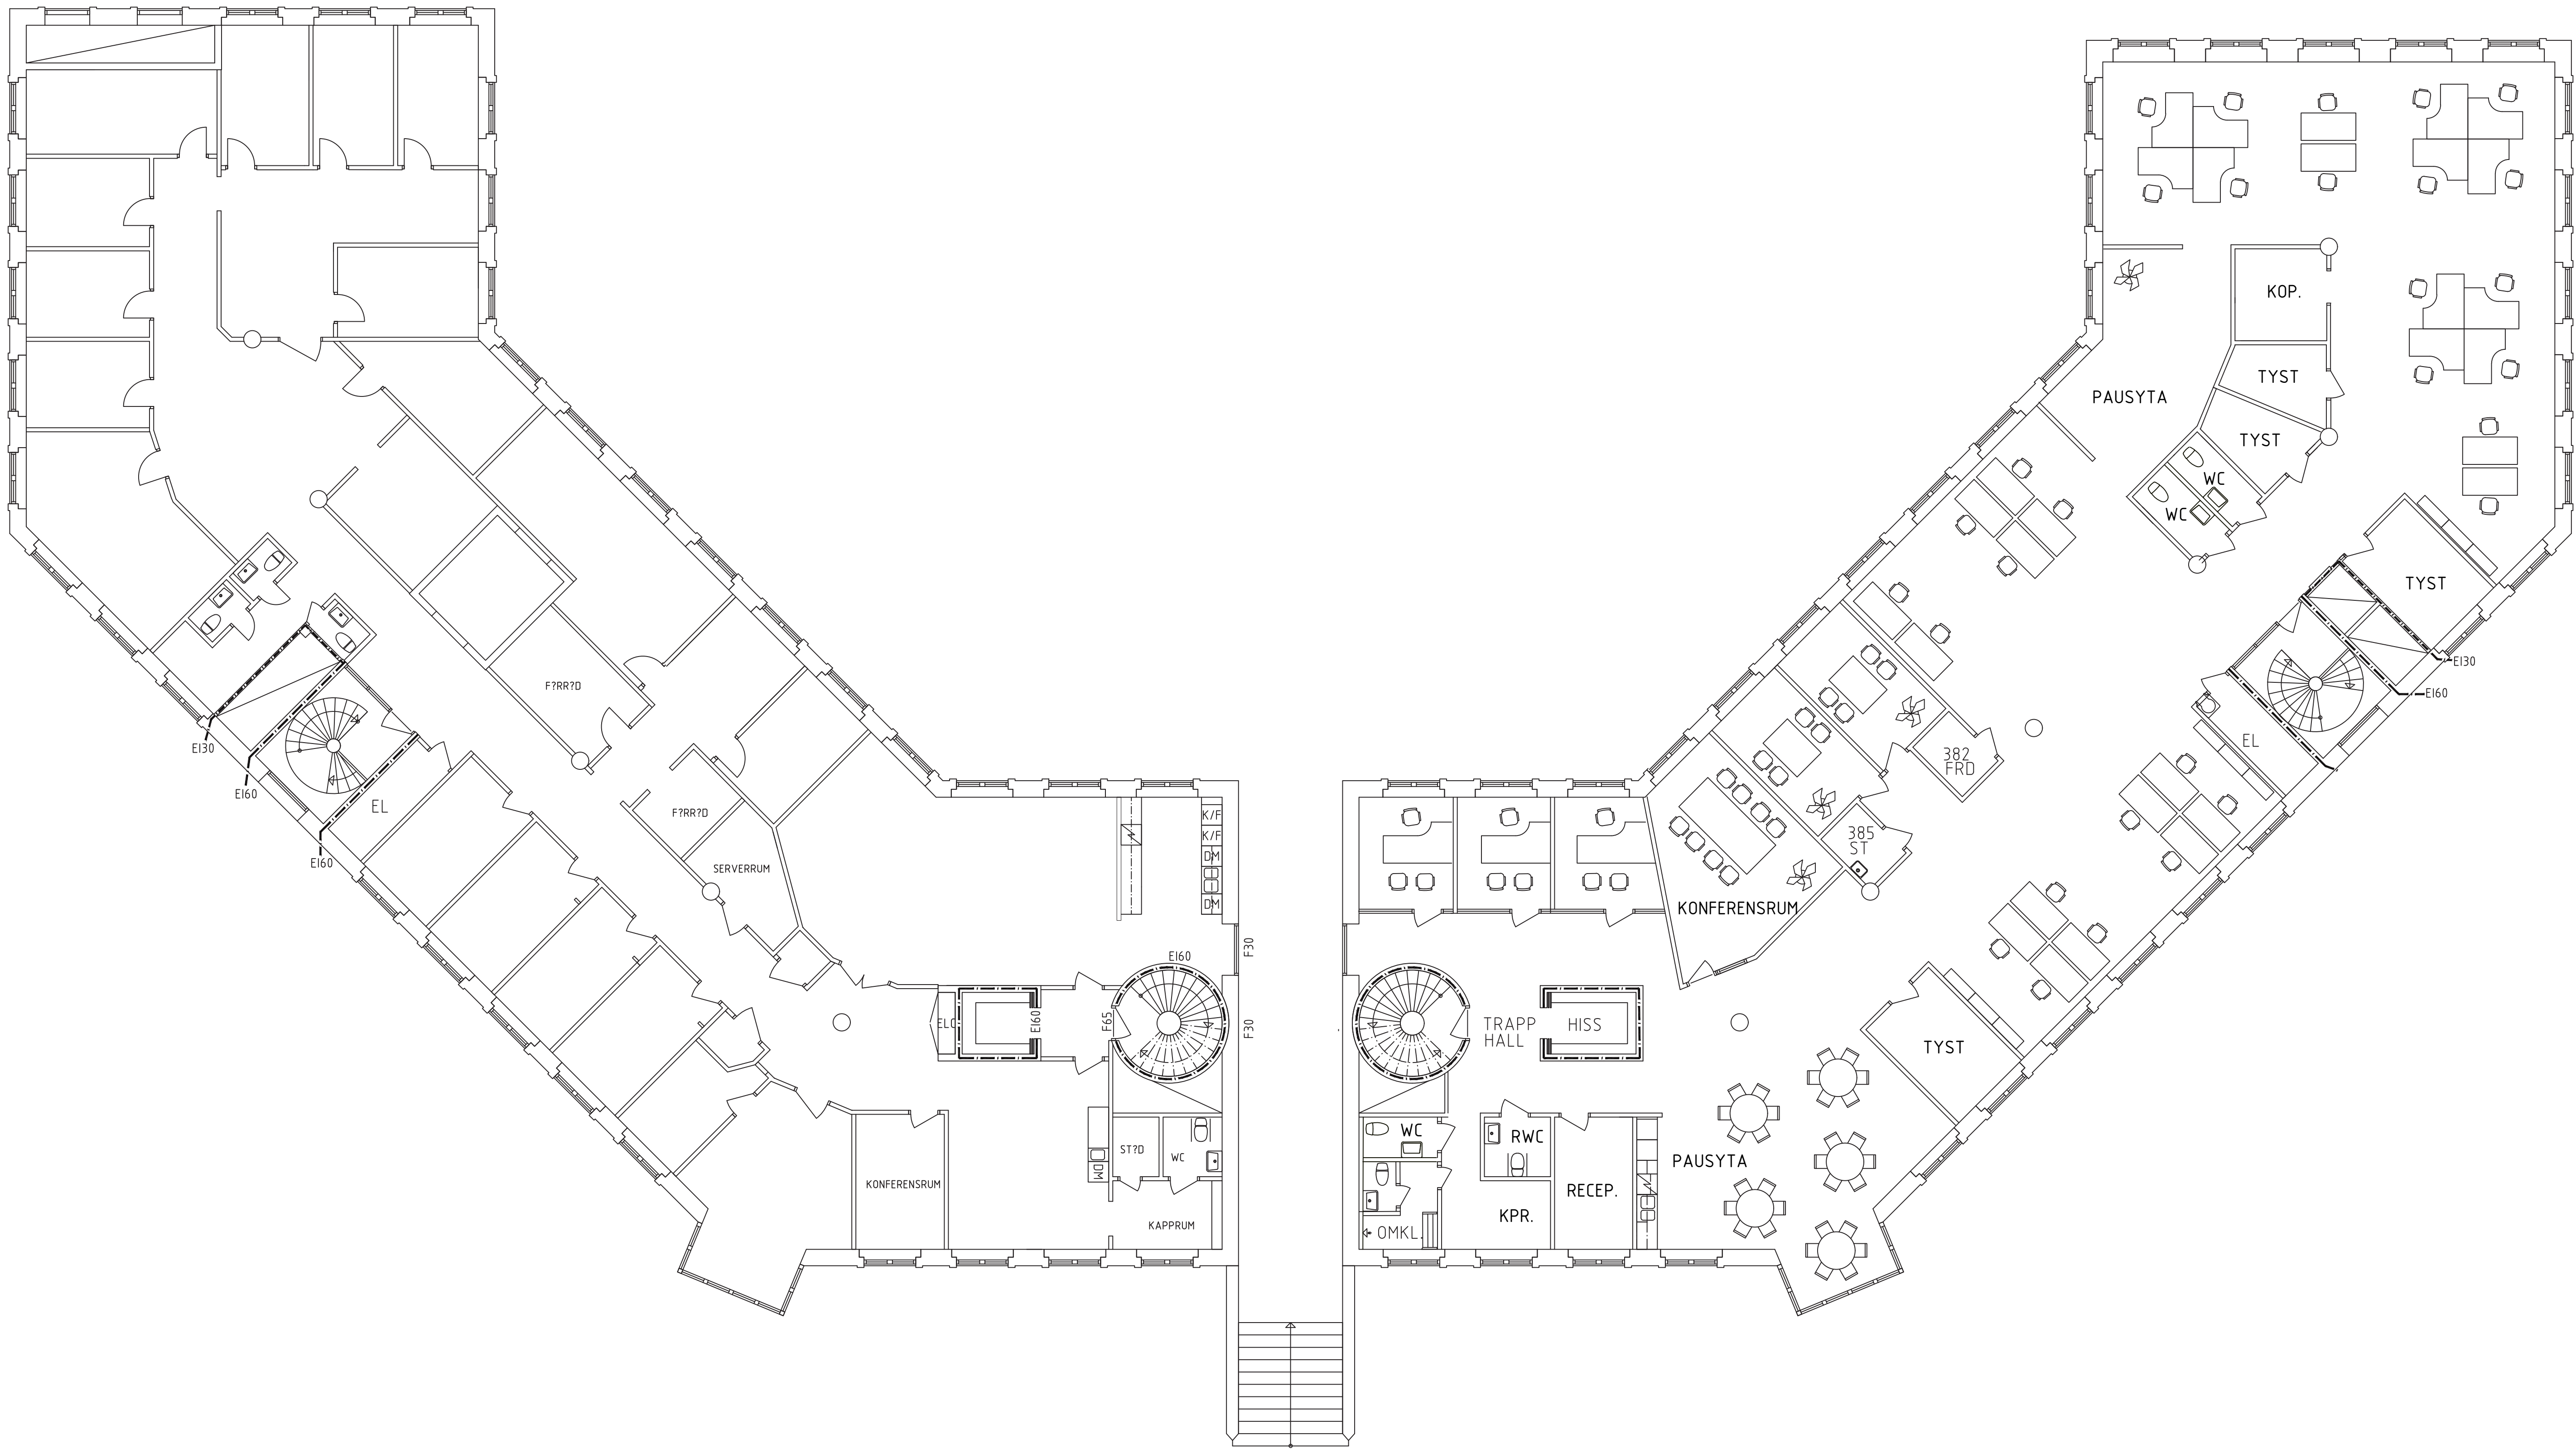

RITAD/KONSTR AV
LH
ORT/DATUM
LINK?PING 2018-06-27

UPPDAG.NR

BET	ANT	ÄNDRINGEN	AVSER	DATUM	SIGN
FONDEN 1					
RELATIONSHANDLING					
PLAN 3					
SKALA 1:100					
KOD/TYP/POS		RITNINGNUMMER		ÄNDR. BEF.	