


PLAN 2, DEL 2 OCH 3
SKALA 1:200

ORIENTERINGSGIFUR

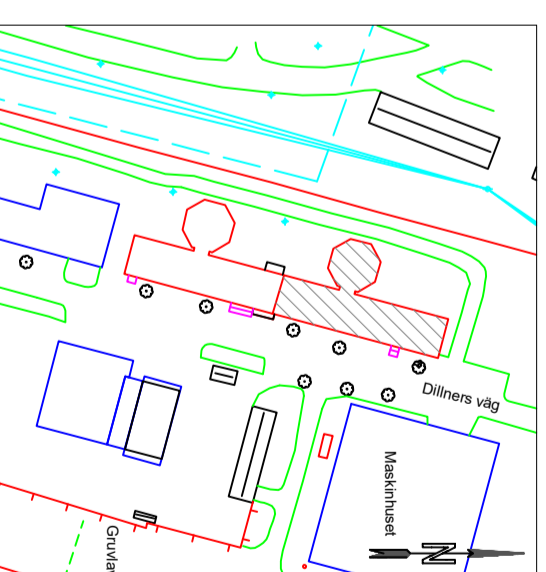

Text (RText)

LAGER S811



RELATIONSHANDLING

GRUVALLMÄNNING 1:60

BET	ANT	ANDRINGEN AVSER	SIGN	DATTUM

UPPDRAAG NR	RITAD AV	HANDLAGGARE
2026-03-19	JL	
DATTUM	ANSVÄRIG	
CENTRALENS GRUVSTUGAN		
fd filmarkiv i Gångsberg		
Plan 2, del 2 och 3		
PLANRITNING		
SKALA	FORMAT	NUMMER
1:200	A1	A3
		BET

