


SKALA 1:50

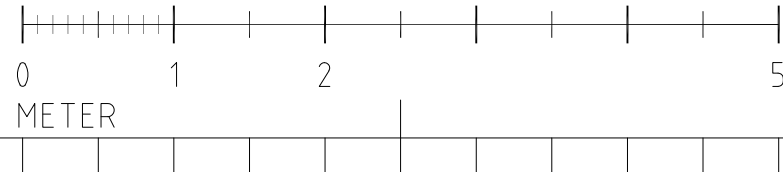


## FÖRKLARINGAR

PLANEN ÄR EJ KONTROLLERAD, I SIN HELHET, MOT BEFINTLIG  
STRUKTUR, AVVIKELSER KAN FÖREKOMMA.


## FÖRESKRIFTER

## HÄNVISNINGAR

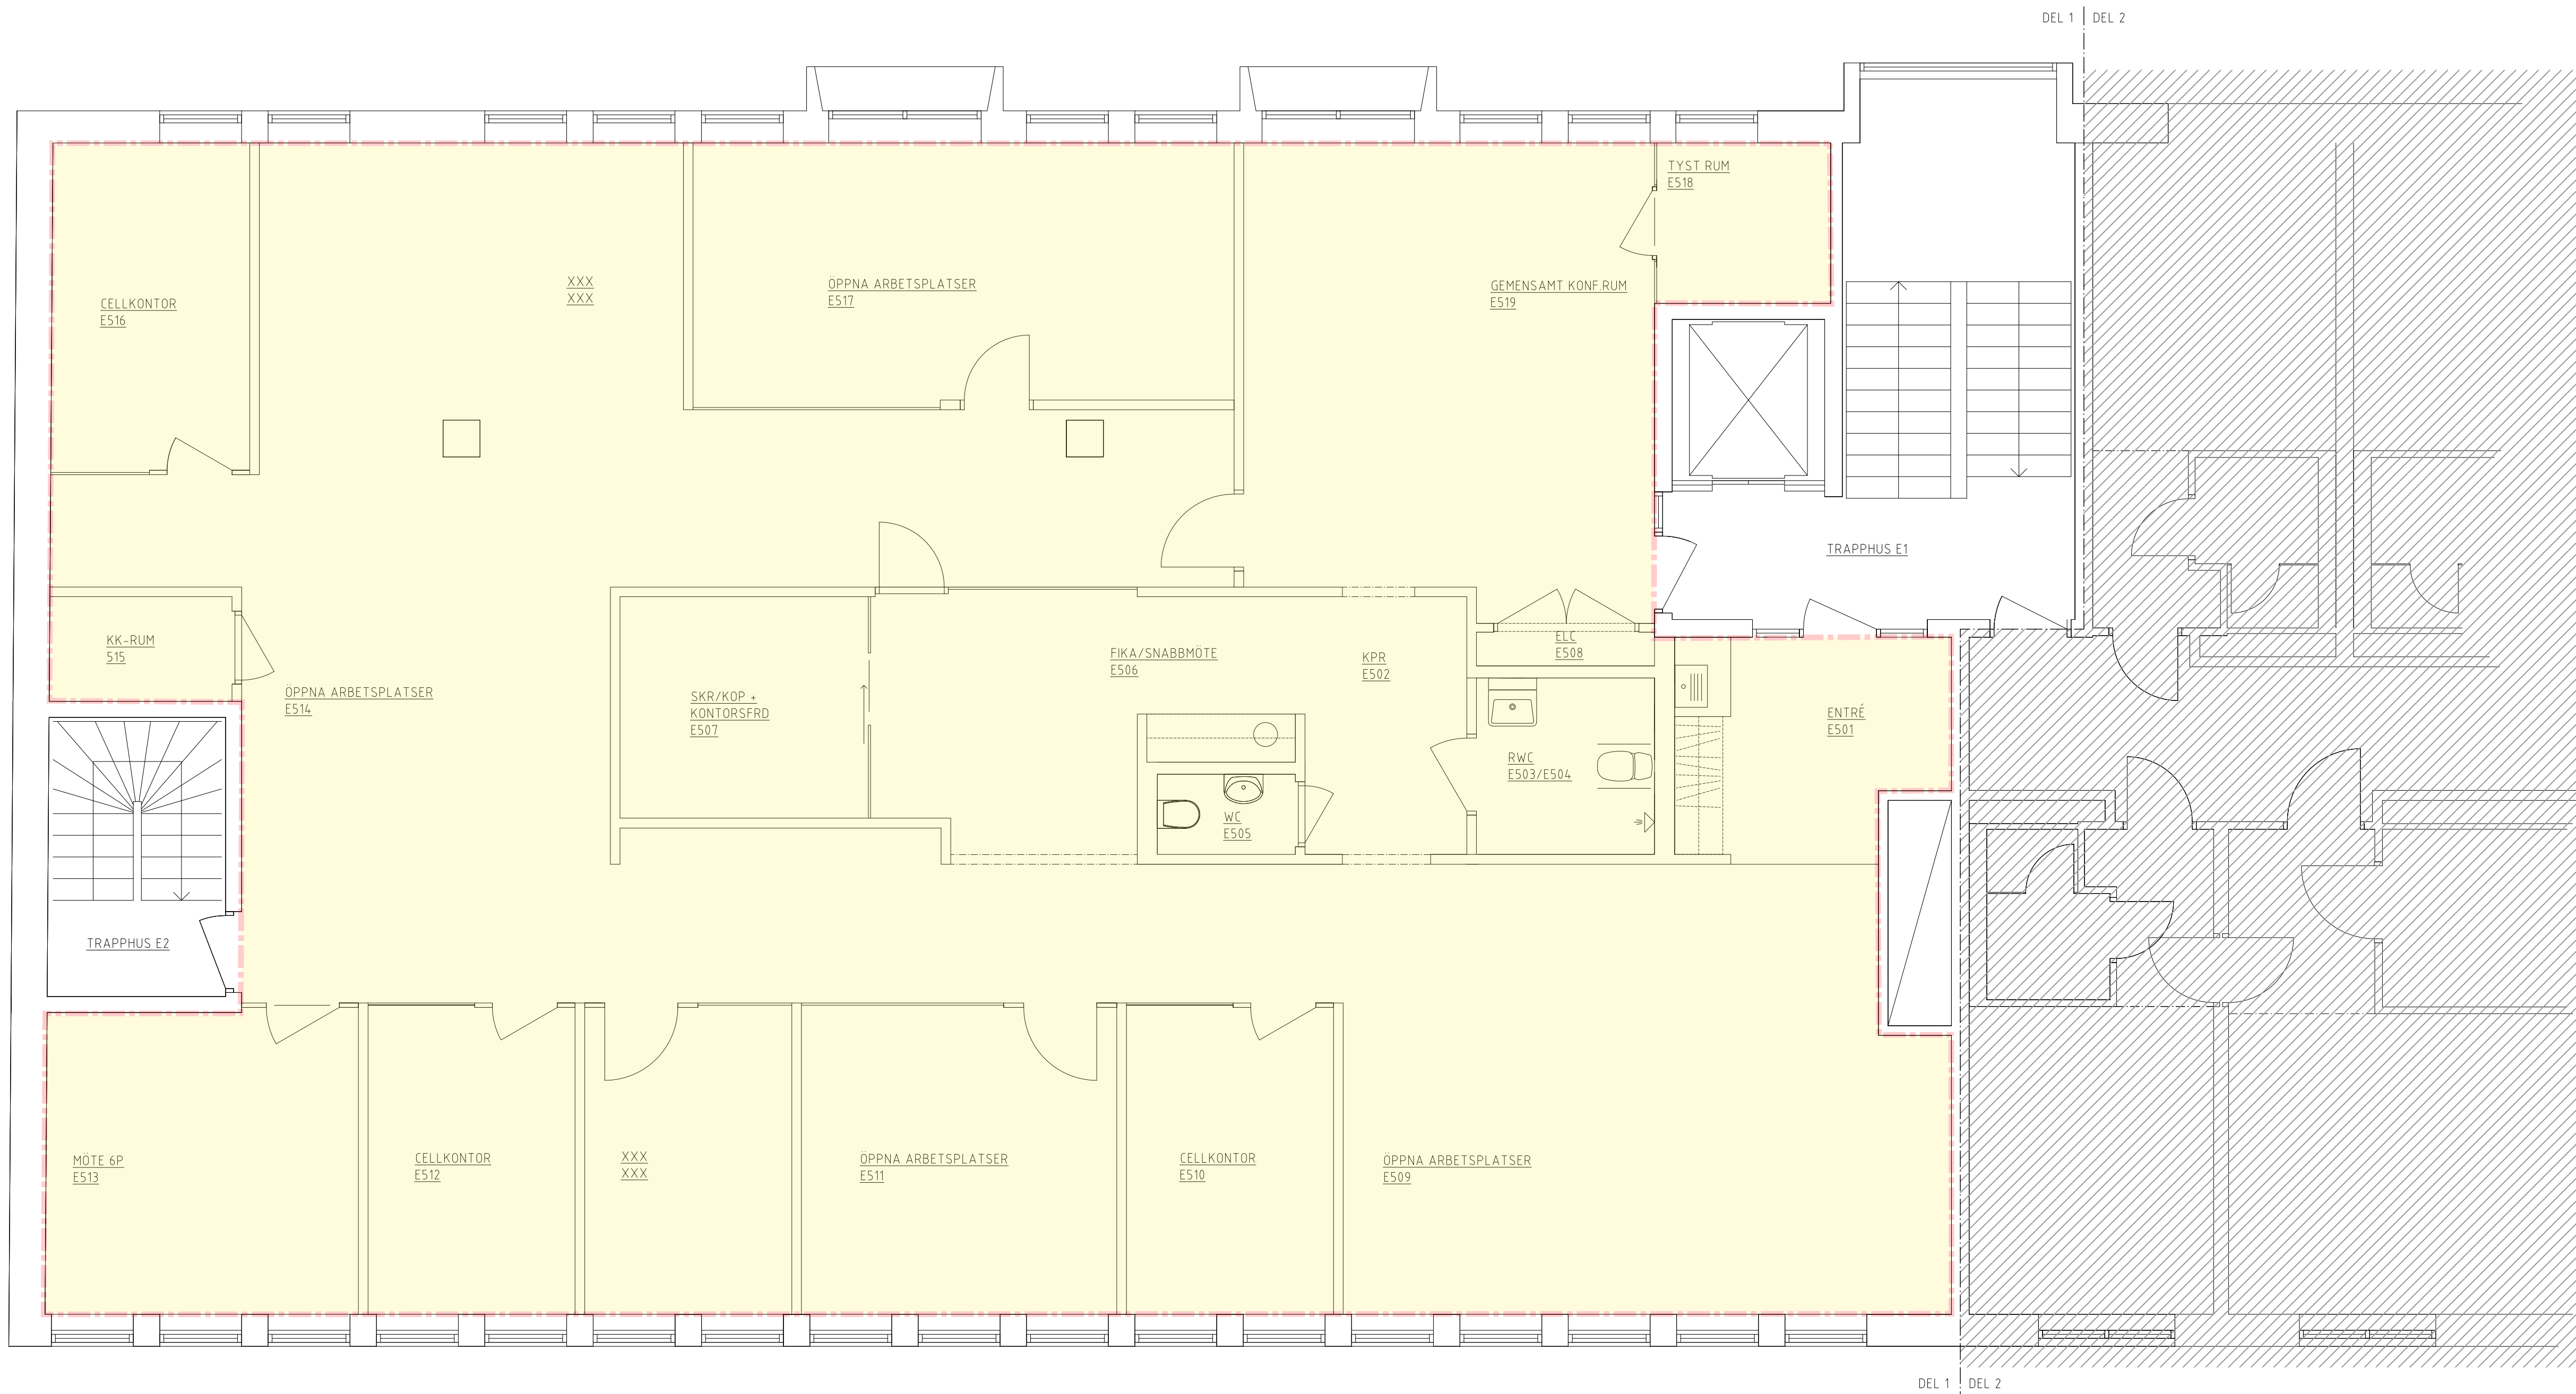

| REV | ANT | ANDRINGEN AVSER | DATUM | SIGN |
|-----|-----|-----------------|-------|------|
|-----|-----|-----------------|-------|------|

## RELATIONSHANDLING

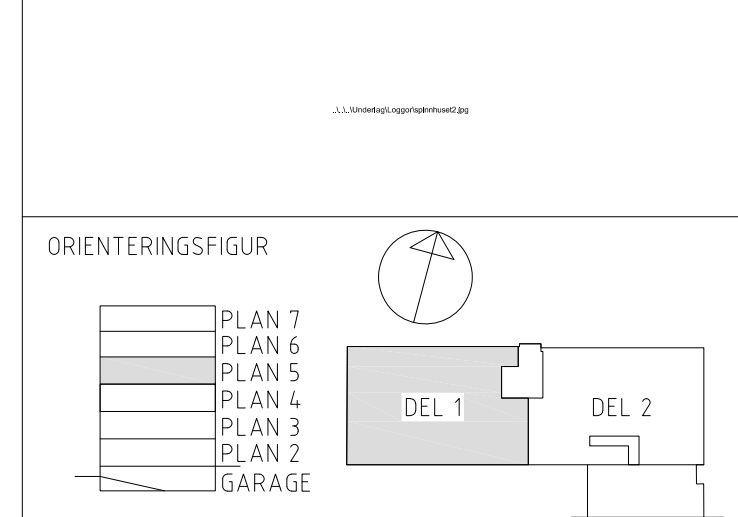

NORRKÖPING  
SLOTTSGATAN 69  
INVANDIG OMBYGGNAD

X A MOMENT ARKITEKTER AB 070 663 93 66

BE BH SPINNHUSET FASTIGHETS AB 011 25 78 55

ANSVARIG J KARLSSON RITAD/KONSTR AV KM HANDLAGGARE NH

UPPDRAG NR 22249 DATUM 2024-02-05 KST NR

SPINNHUSET 9

PLAN

PLAN 5, DEL 1

LOKALANPASSNING

SKALA 1:50/1:100 (A1) 1:100/1:200 (A3)

PROJNR NUMMER A-40-1-131

REV