


FÖRKLARINGAR

Relationshandlingarna baseras på ej fullständigt uppmätta underlag

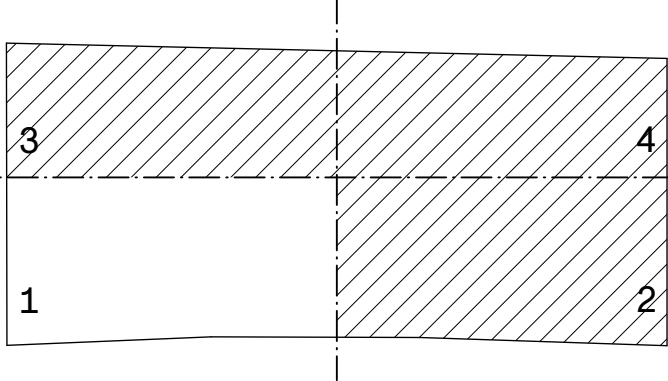

BET	ANT	ÄNDRING	AVSER	DATUM	Sign.
RELATIONSHANDLING					
KV GULDFISKEN					
BRUXX					
T:	08-502 356 05				
UPPDRAG NR		RITAD AV		HANDLÄGGARE	
		JM/MD		JM/MD	
DATUM		ANSVARTIG			
2023.11.01		JM/MD			
PLAN 1, DEL 1					
SKALA A1		NUMMER			BET
1:50		A-40.1-011			