
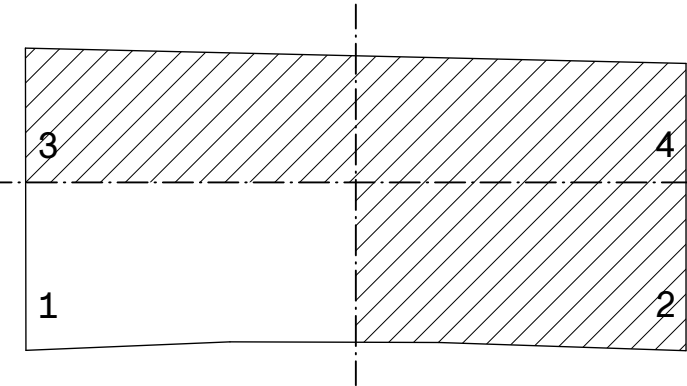


FÖRKLARINGAR

Relationshandlingarna baseras på ej fullständigt uppmätta underlag

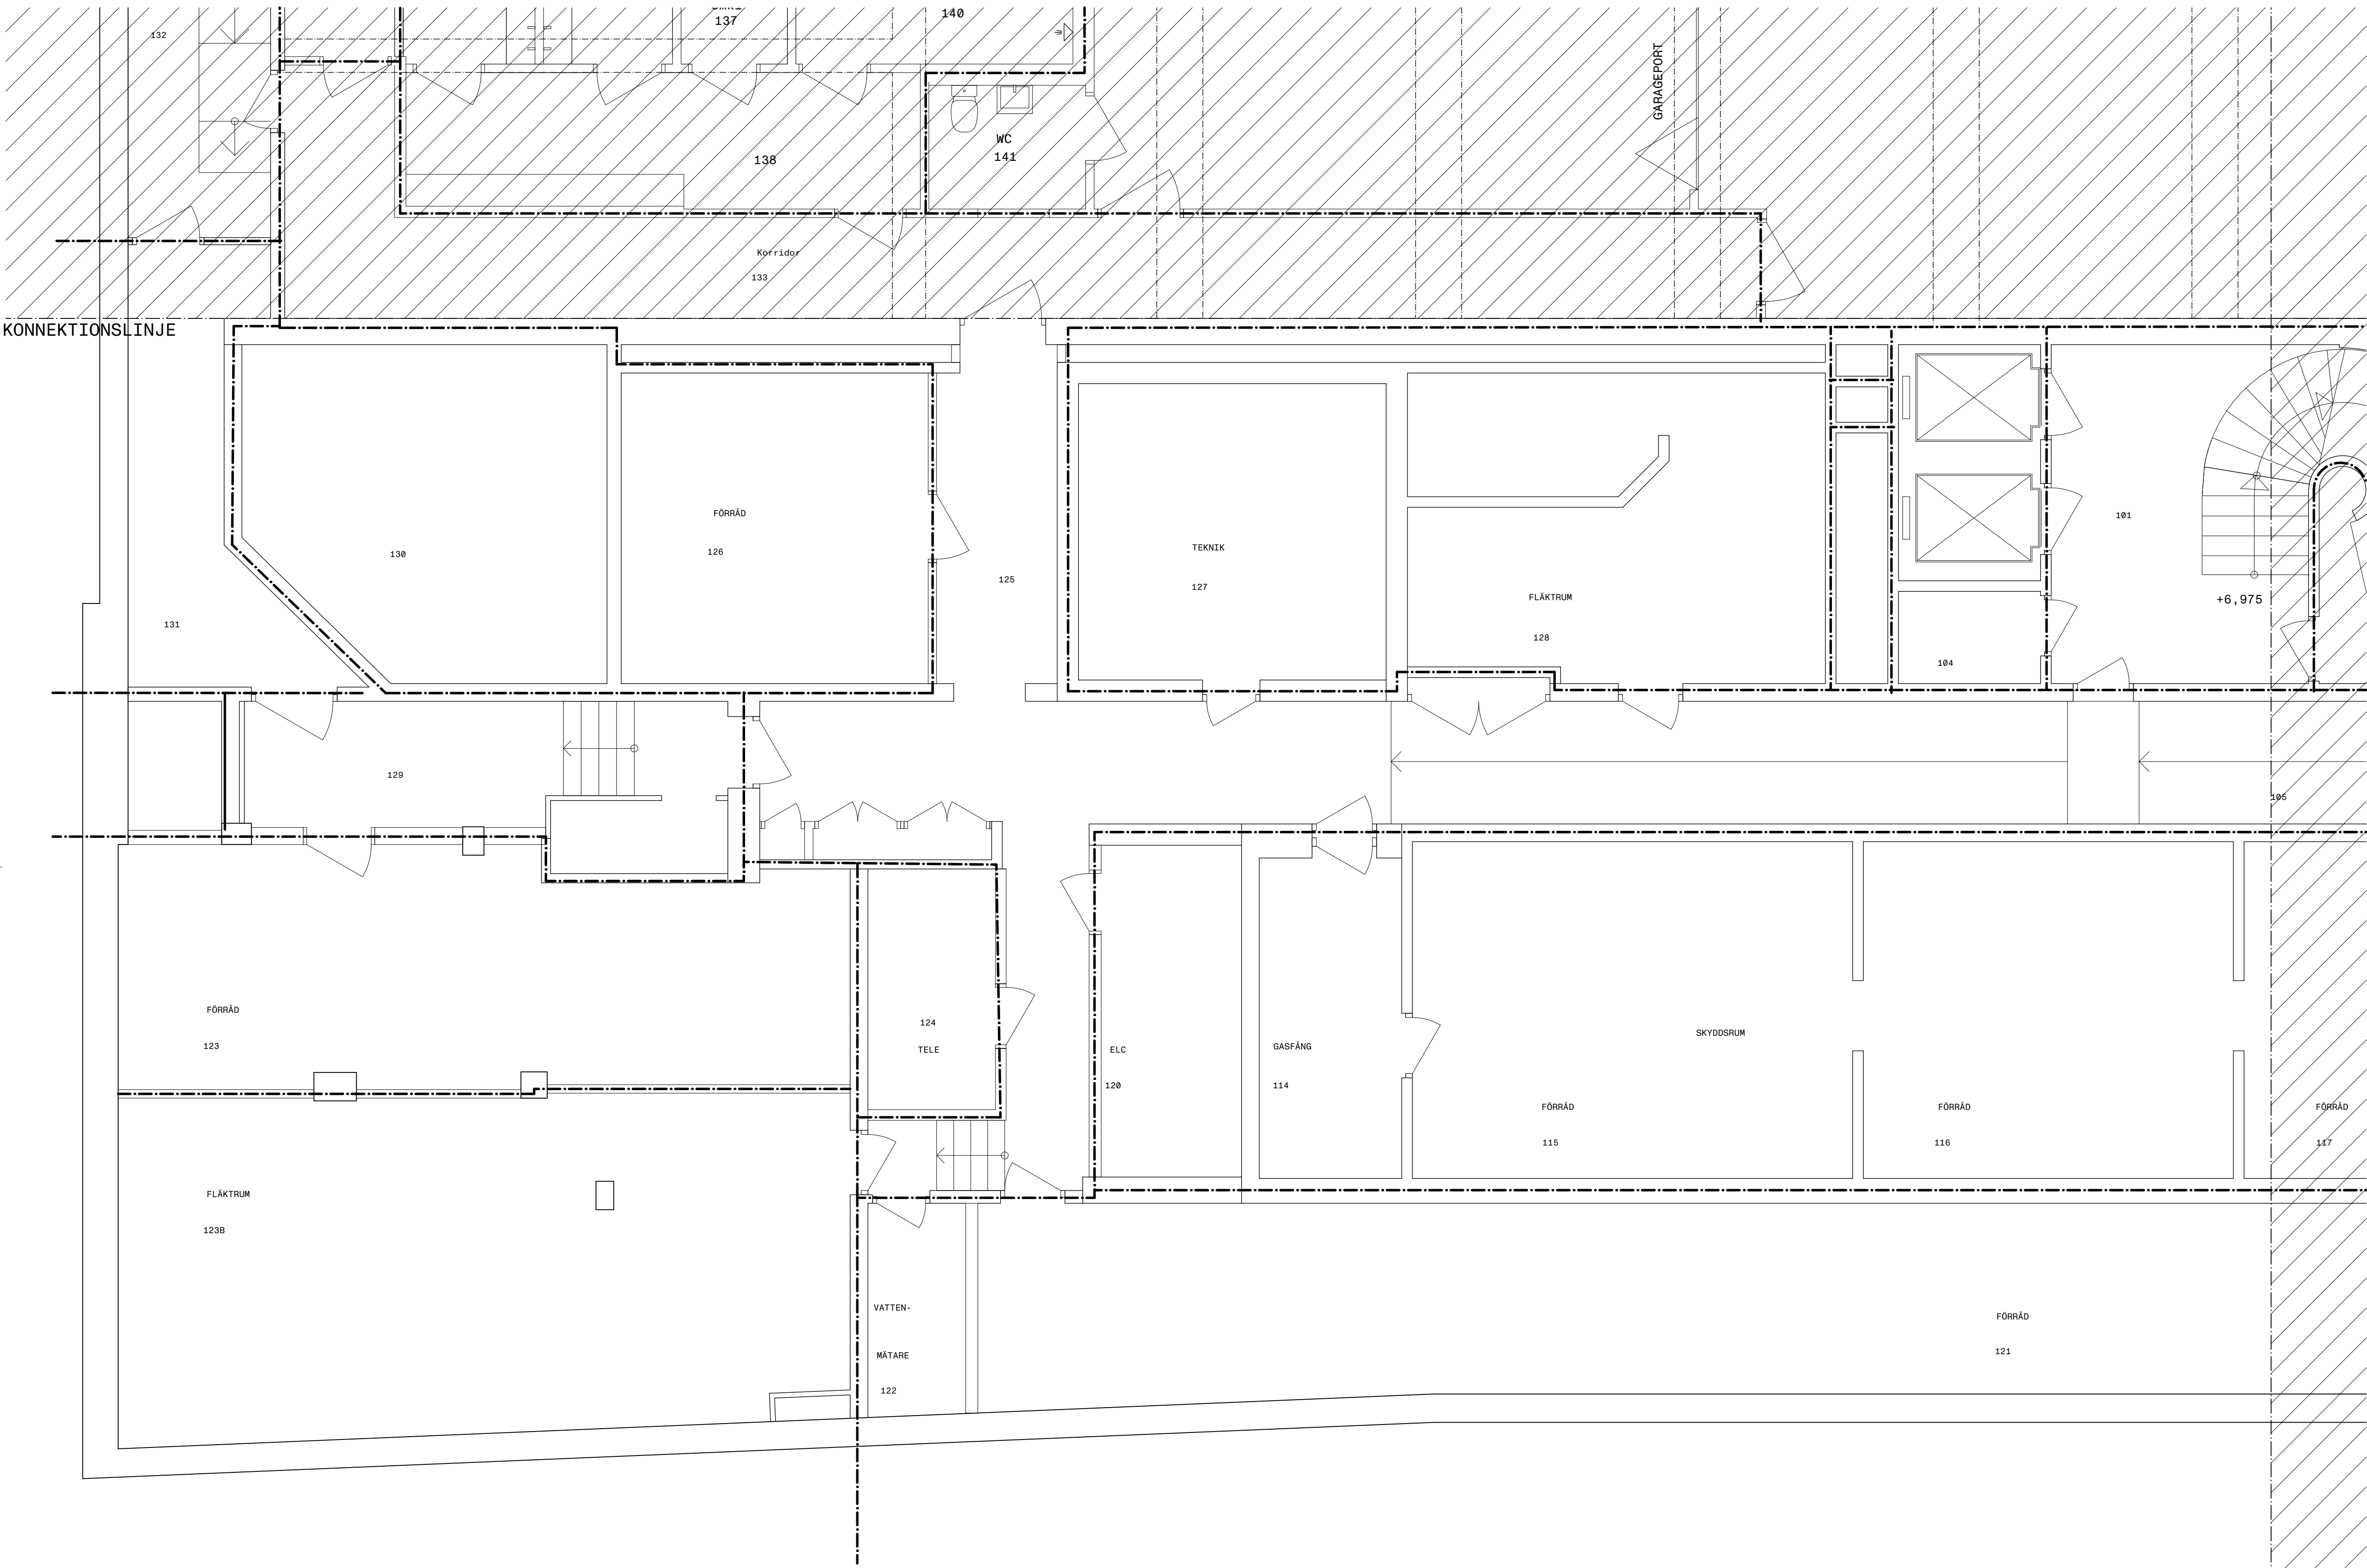

BET	ANT	ÄNDRING	AVSER	DATUM	Sign.
-----	-----	---------	-------	-------	-------

RELATIONSHANDLING

KV GULDFISKEN

BRUXX

T:	08-502 356 05	
UPPDRAG NR	RETAD AV JM/MD	HANDLÄGGARE JM/MD
DATUM 2023.11.01	ANSVARIG JM/MD	

PLAN 1, DEL 1

SKALA A1 1:50	NUMMER A-40.1-011	BET
------------------	----------------------	-----