


FÖRKLARINGAR

Relationshandlingarna baseras på ej fullständigt uppmätta underlag

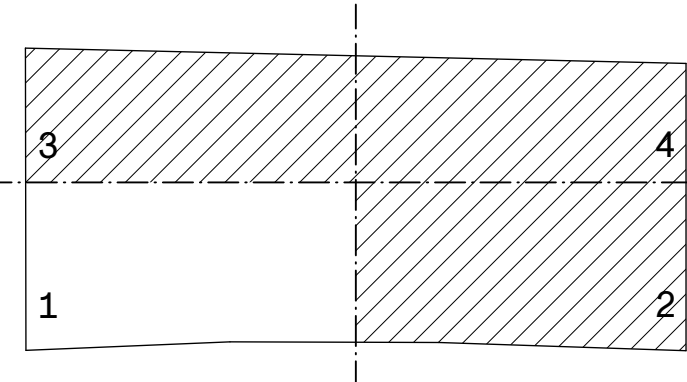

BET	ANT	ÄNDRING	AVSER	DATUM	Sign.
-----	-----	---------	-------	-------	-------

RELATIONSHANDLING

KV GULDFISKEN

BRUXX

T:	08-502 356 05		
UPPDRAG NR	RETTAD AV	HANDLÄGGARE	
	JM/MD	JM/MD	
DATUM	ANSVARTIG		
2023.11.01	JM/MD		

PLAN 1, DEL 1

SKALA A1	NUMMER	BET
1:50	A-40.1-011	