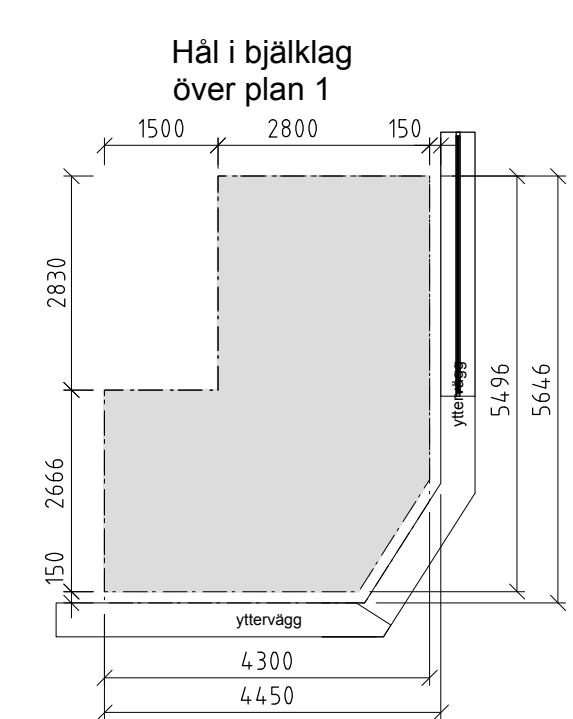
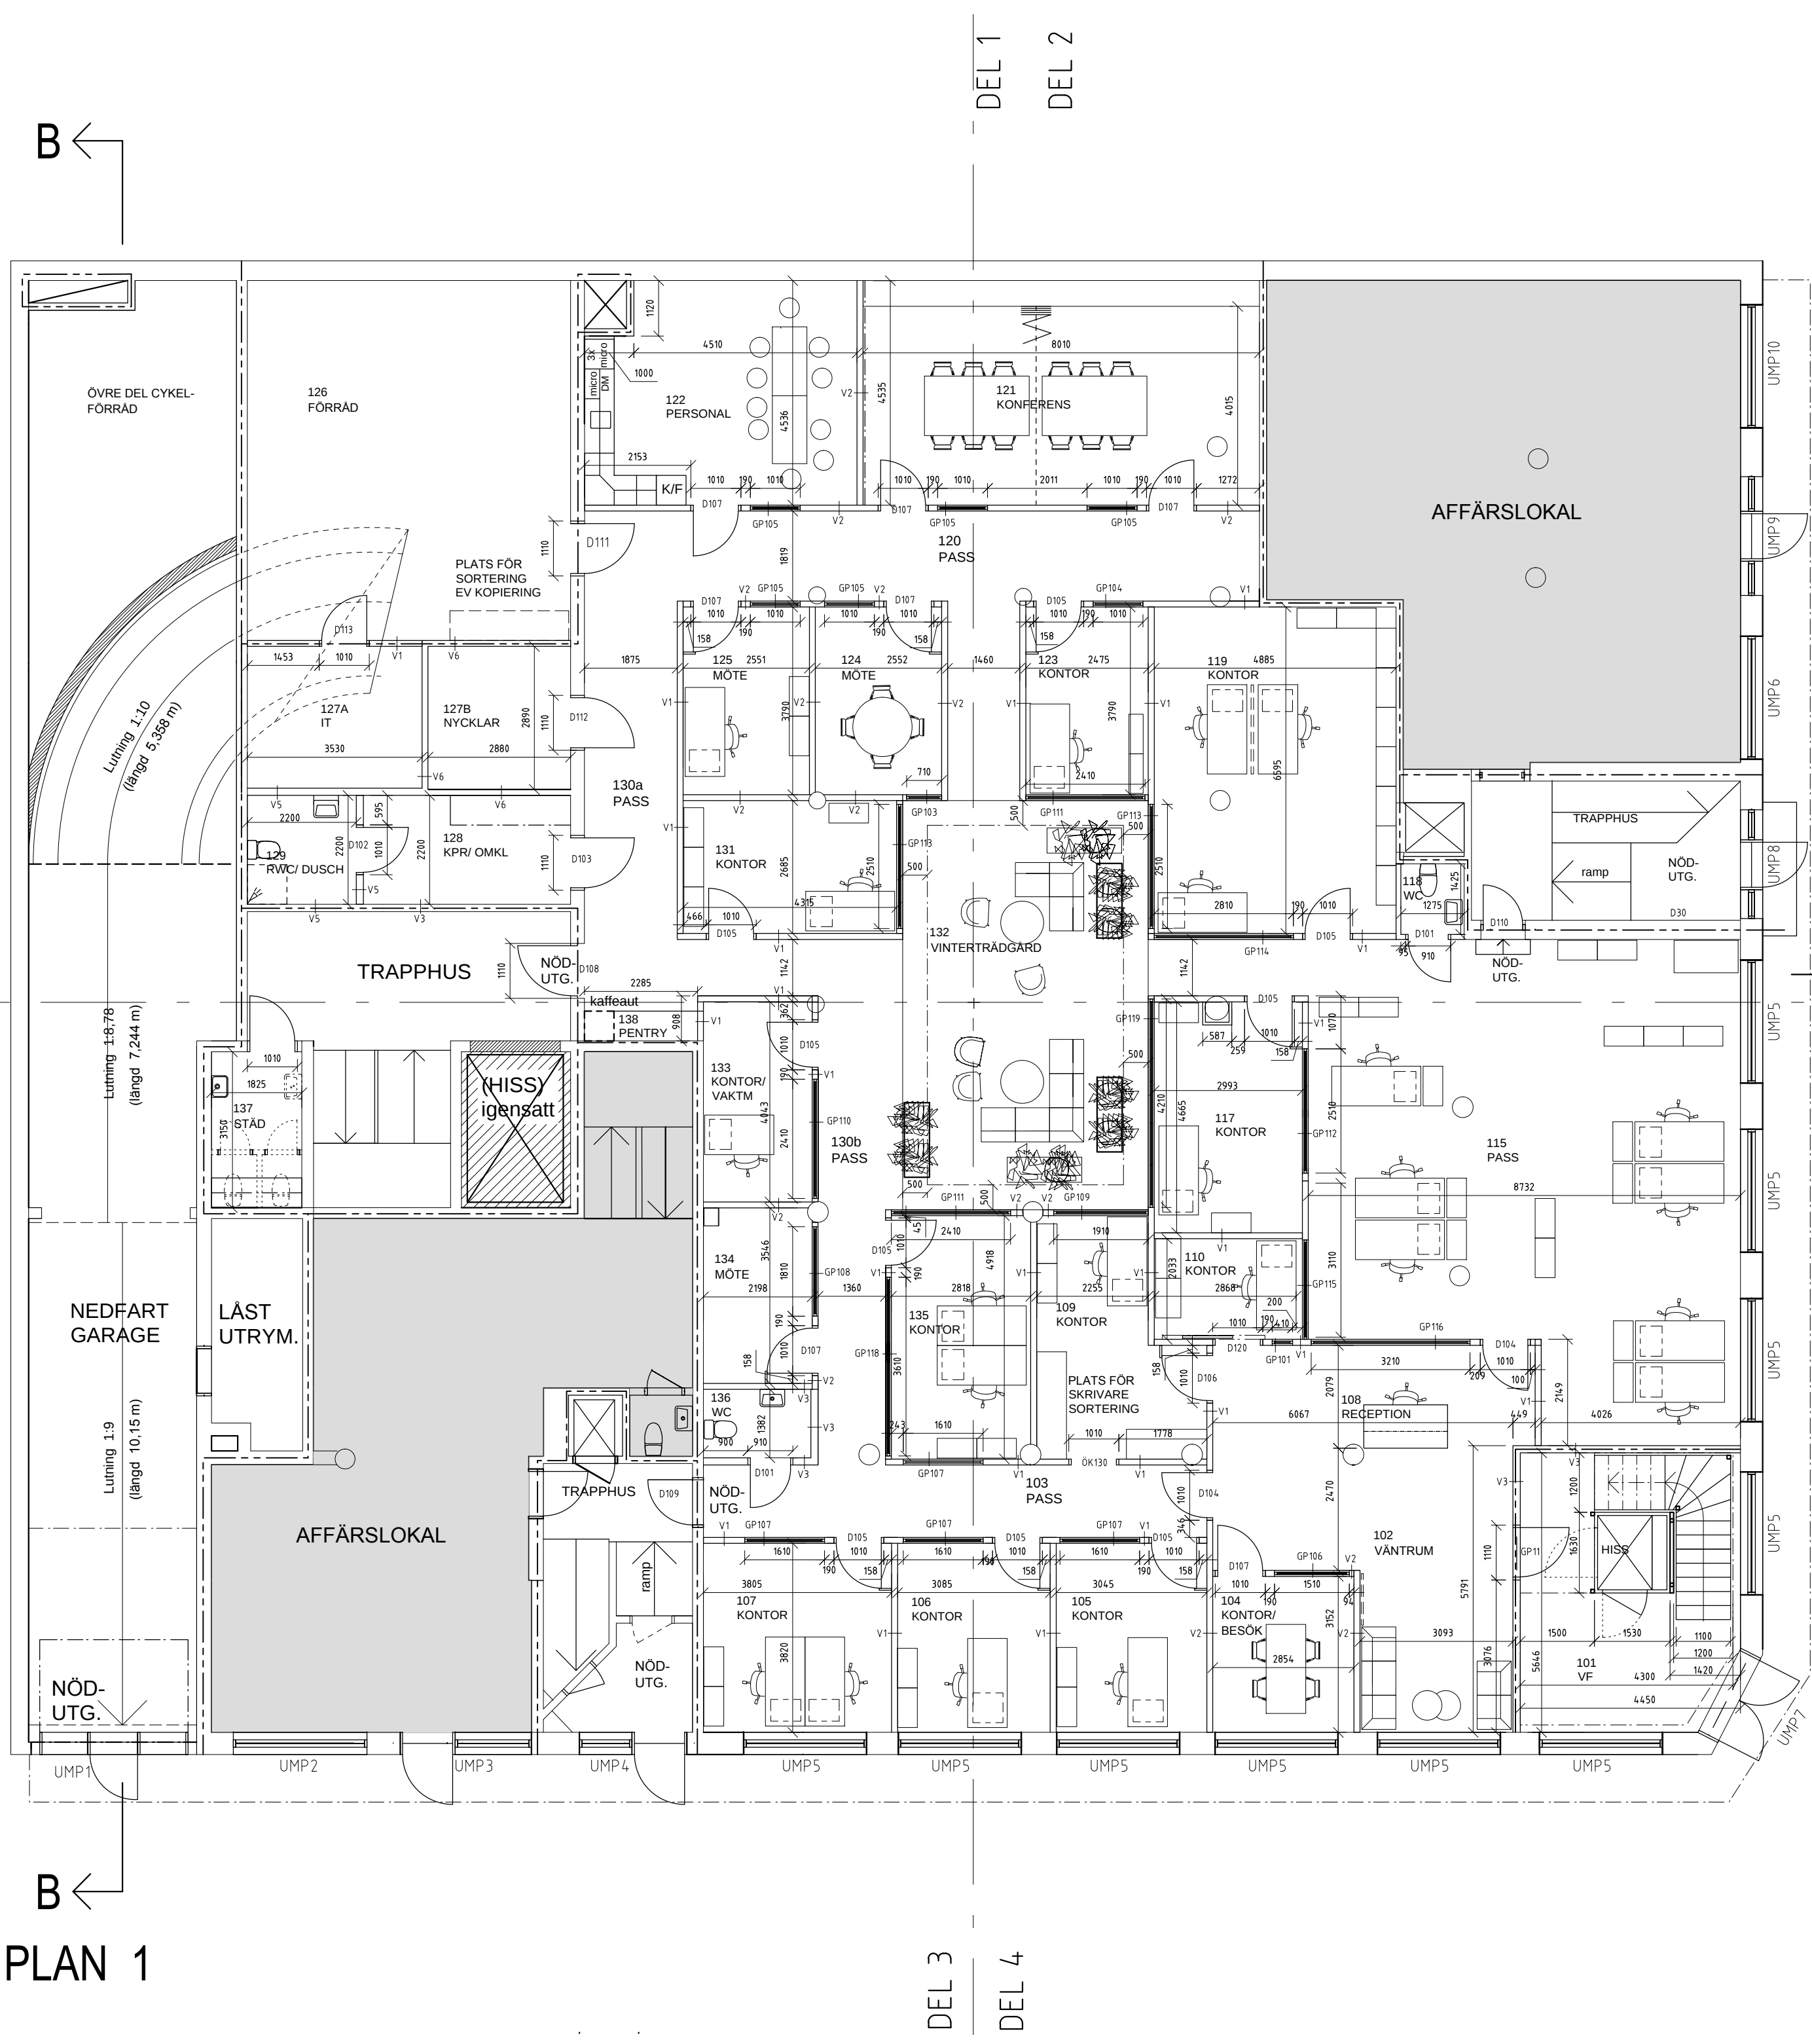


|   |                   |                                |               |            |
|---|-------------------|--------------------------------|---------------|------------|
| L   | RELATIONSHANDLING |                                | 150825        | MP         |
| BET   | ANT               | ANDRINGEN AVSER                | SIGN          | DATUM      |
| Arkitekt   |                   |                                |               |            |
| <div>ATRIO<br/>arkitekter</div> <div>ATRIO ARKITEKTER JÖNKÖPING AB</div> <div>nätt<br/>INTERIOR ARKITEKTER</div>    |                   |                                |               |            |
| <div><div>Ortorgsgatan</div><div>Klostergatan</div><div>Brunnsgatan</div><div>Fabriksgratan</div></div> <div></div> |                   |                                |               |            |
| ORIENTERINGSFIGUR                                                                                                   |                   |                                |               |            |
| BESTÄLLARE   |                   |                                |               |            |
| WÄSTBYGG   |                   |                                |               |            |
| Status/Skede   |                   |                                | Datum         |            |
| RELATIONSHANDLING                                                                                                   |                   |                                | 2014-02-07    |            |
| Projektnamn   |                   |                                |               |            |
| JÖNKÖPING, Kv. HUMLAN Nr. 2                                                                                         |                   |                                |               |            |
| X   | Roll              | Upprättare                     | Tel           | Handl      |
| X   | A                 | ATRIO arkitekter Jönköping AB  | 036-34 17 34  | C Spaak    |
|   | K                 | Lindqvist Bygghus AB           | 036-16 65 20  | D Wikström |
|   | V                 |                                |               |            |
|   | E                 |                                |               |            |
|   | M                 |                                |               |            |
|   | SK                |                                |               |            |
|   | S                 | Bengt Dahlgren Brand & Risk AB | 036-215 56 10 | A Svärn    |
| Uppdrag nr   |                   | Ritad av                       | Handläggare   |            |
| P1306700   |                   | MS                             | Calle Spaak   |            |
| Projektnr   |                   | Objekt namn                    |               |            |
|   |                   | Kv. Humlan nr.2, Jönköping     |               |            |
| JÖNKÖPING, Kv. HUMLAN Nr.2                                                                                          |                   |                                |               |            |
| PLAN 1   |                   |                                |               |            |
| Filnamn   |                   |                                |               |            |
| Skala   |                   | Ritningsnummer                 |               | Bet        |
| A1=1:100, A3=1:200                                                                                                  |                   | A-40.1-110                     |               | L          |

REF.

LAGER:

PLO