



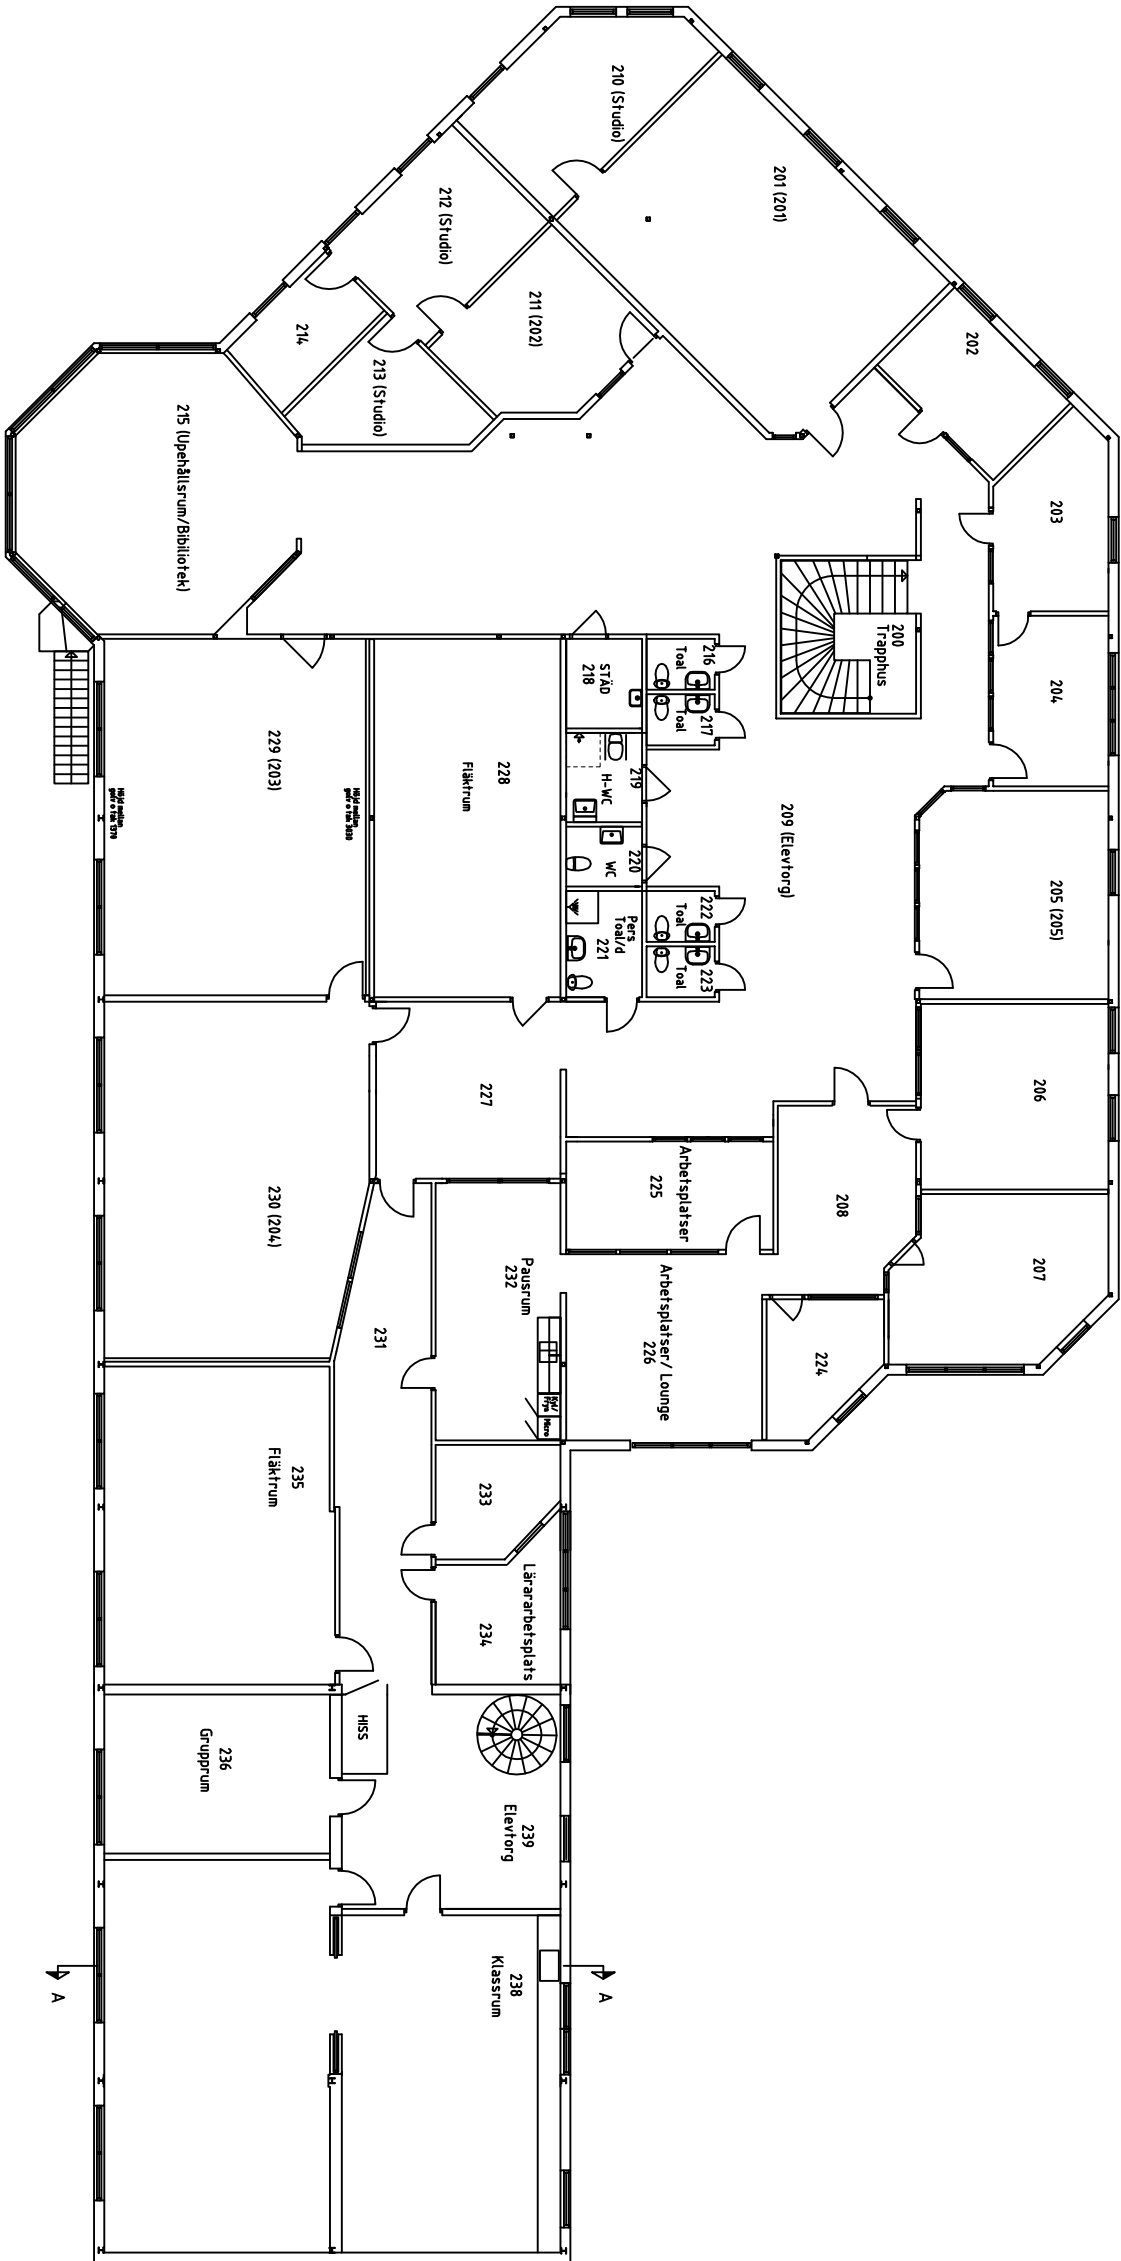

PLAN 2

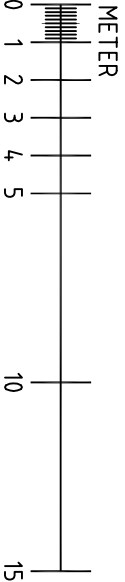

OCH projekt ocmprojekt@telia.com		VAKTEN 7	
RELATIONSHANDLING 2015-08-24		PLAN 2	
NYBYGGNAD		SKALA A1 : 1:100	
JPG 15-06-09		A30-P02	