




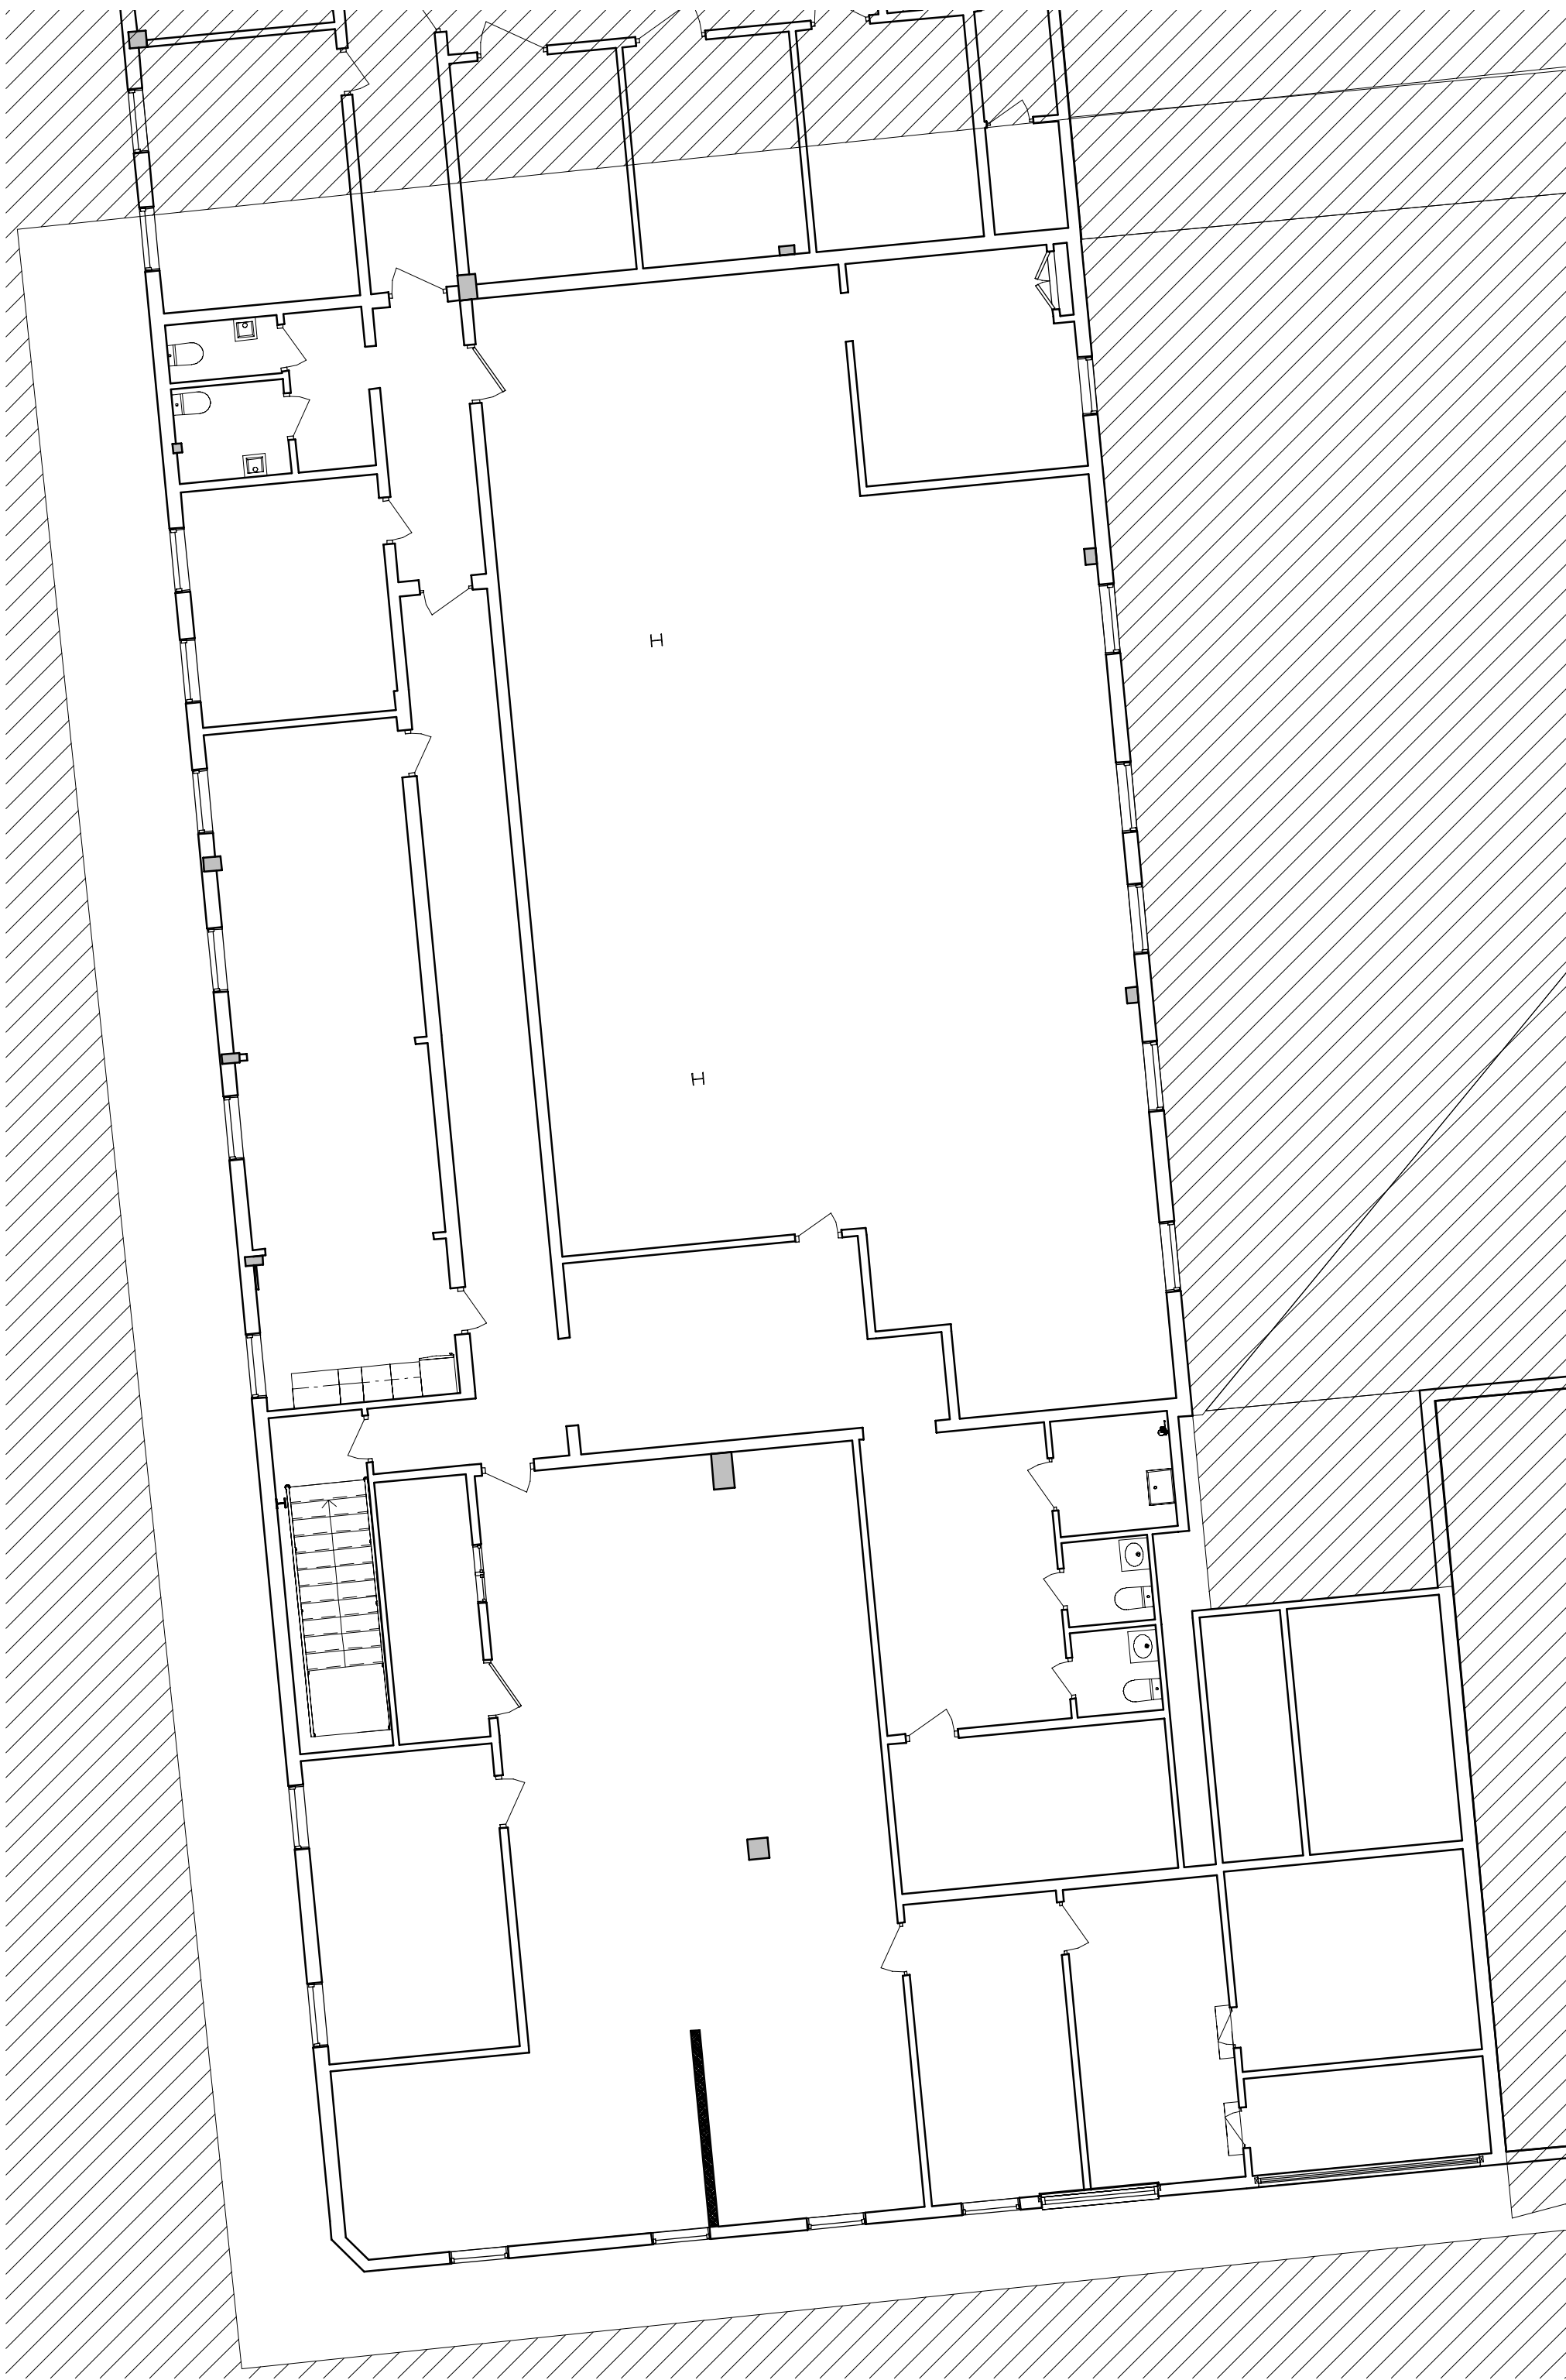

PLAN 1- DEL B-2
SKALA 1 : 100

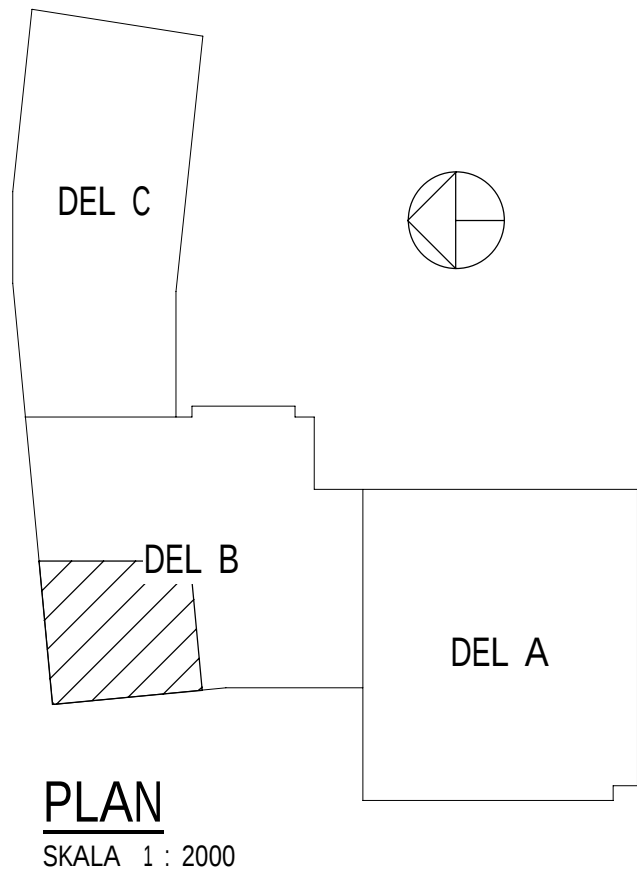

PLAN
SKALA 1 : 2000

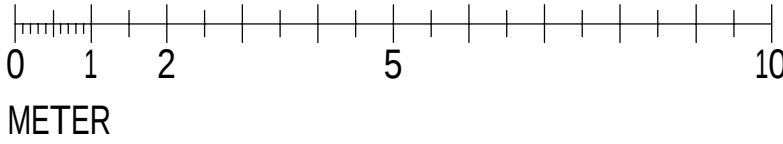

BET	ÄNDRINGEN AVSER	DATUM	SIGN
RELATIONSHANDLING			
ÅMÅLS KOMMUN Gelbgjutaren 8			
			
☒ A	Venn	072 728 66 18	
☐ K			
UPPDRAG NR	RITAD/KONSTR AV	UPPDRAGSLEDARE	
20042-2001	D. Jwanieh	M. H Hamid	
DATUM	ANSVARIG		
13/08/21	Per Josefsson		
INDUSTRI-SUPPORT I ÅMÅL AB-ISAB PLAN 1- Del B-2 Befintligt hus			
SKALA	NUMMER	BET	
A1 1:100 A3 1:200	A-40-1-222		