

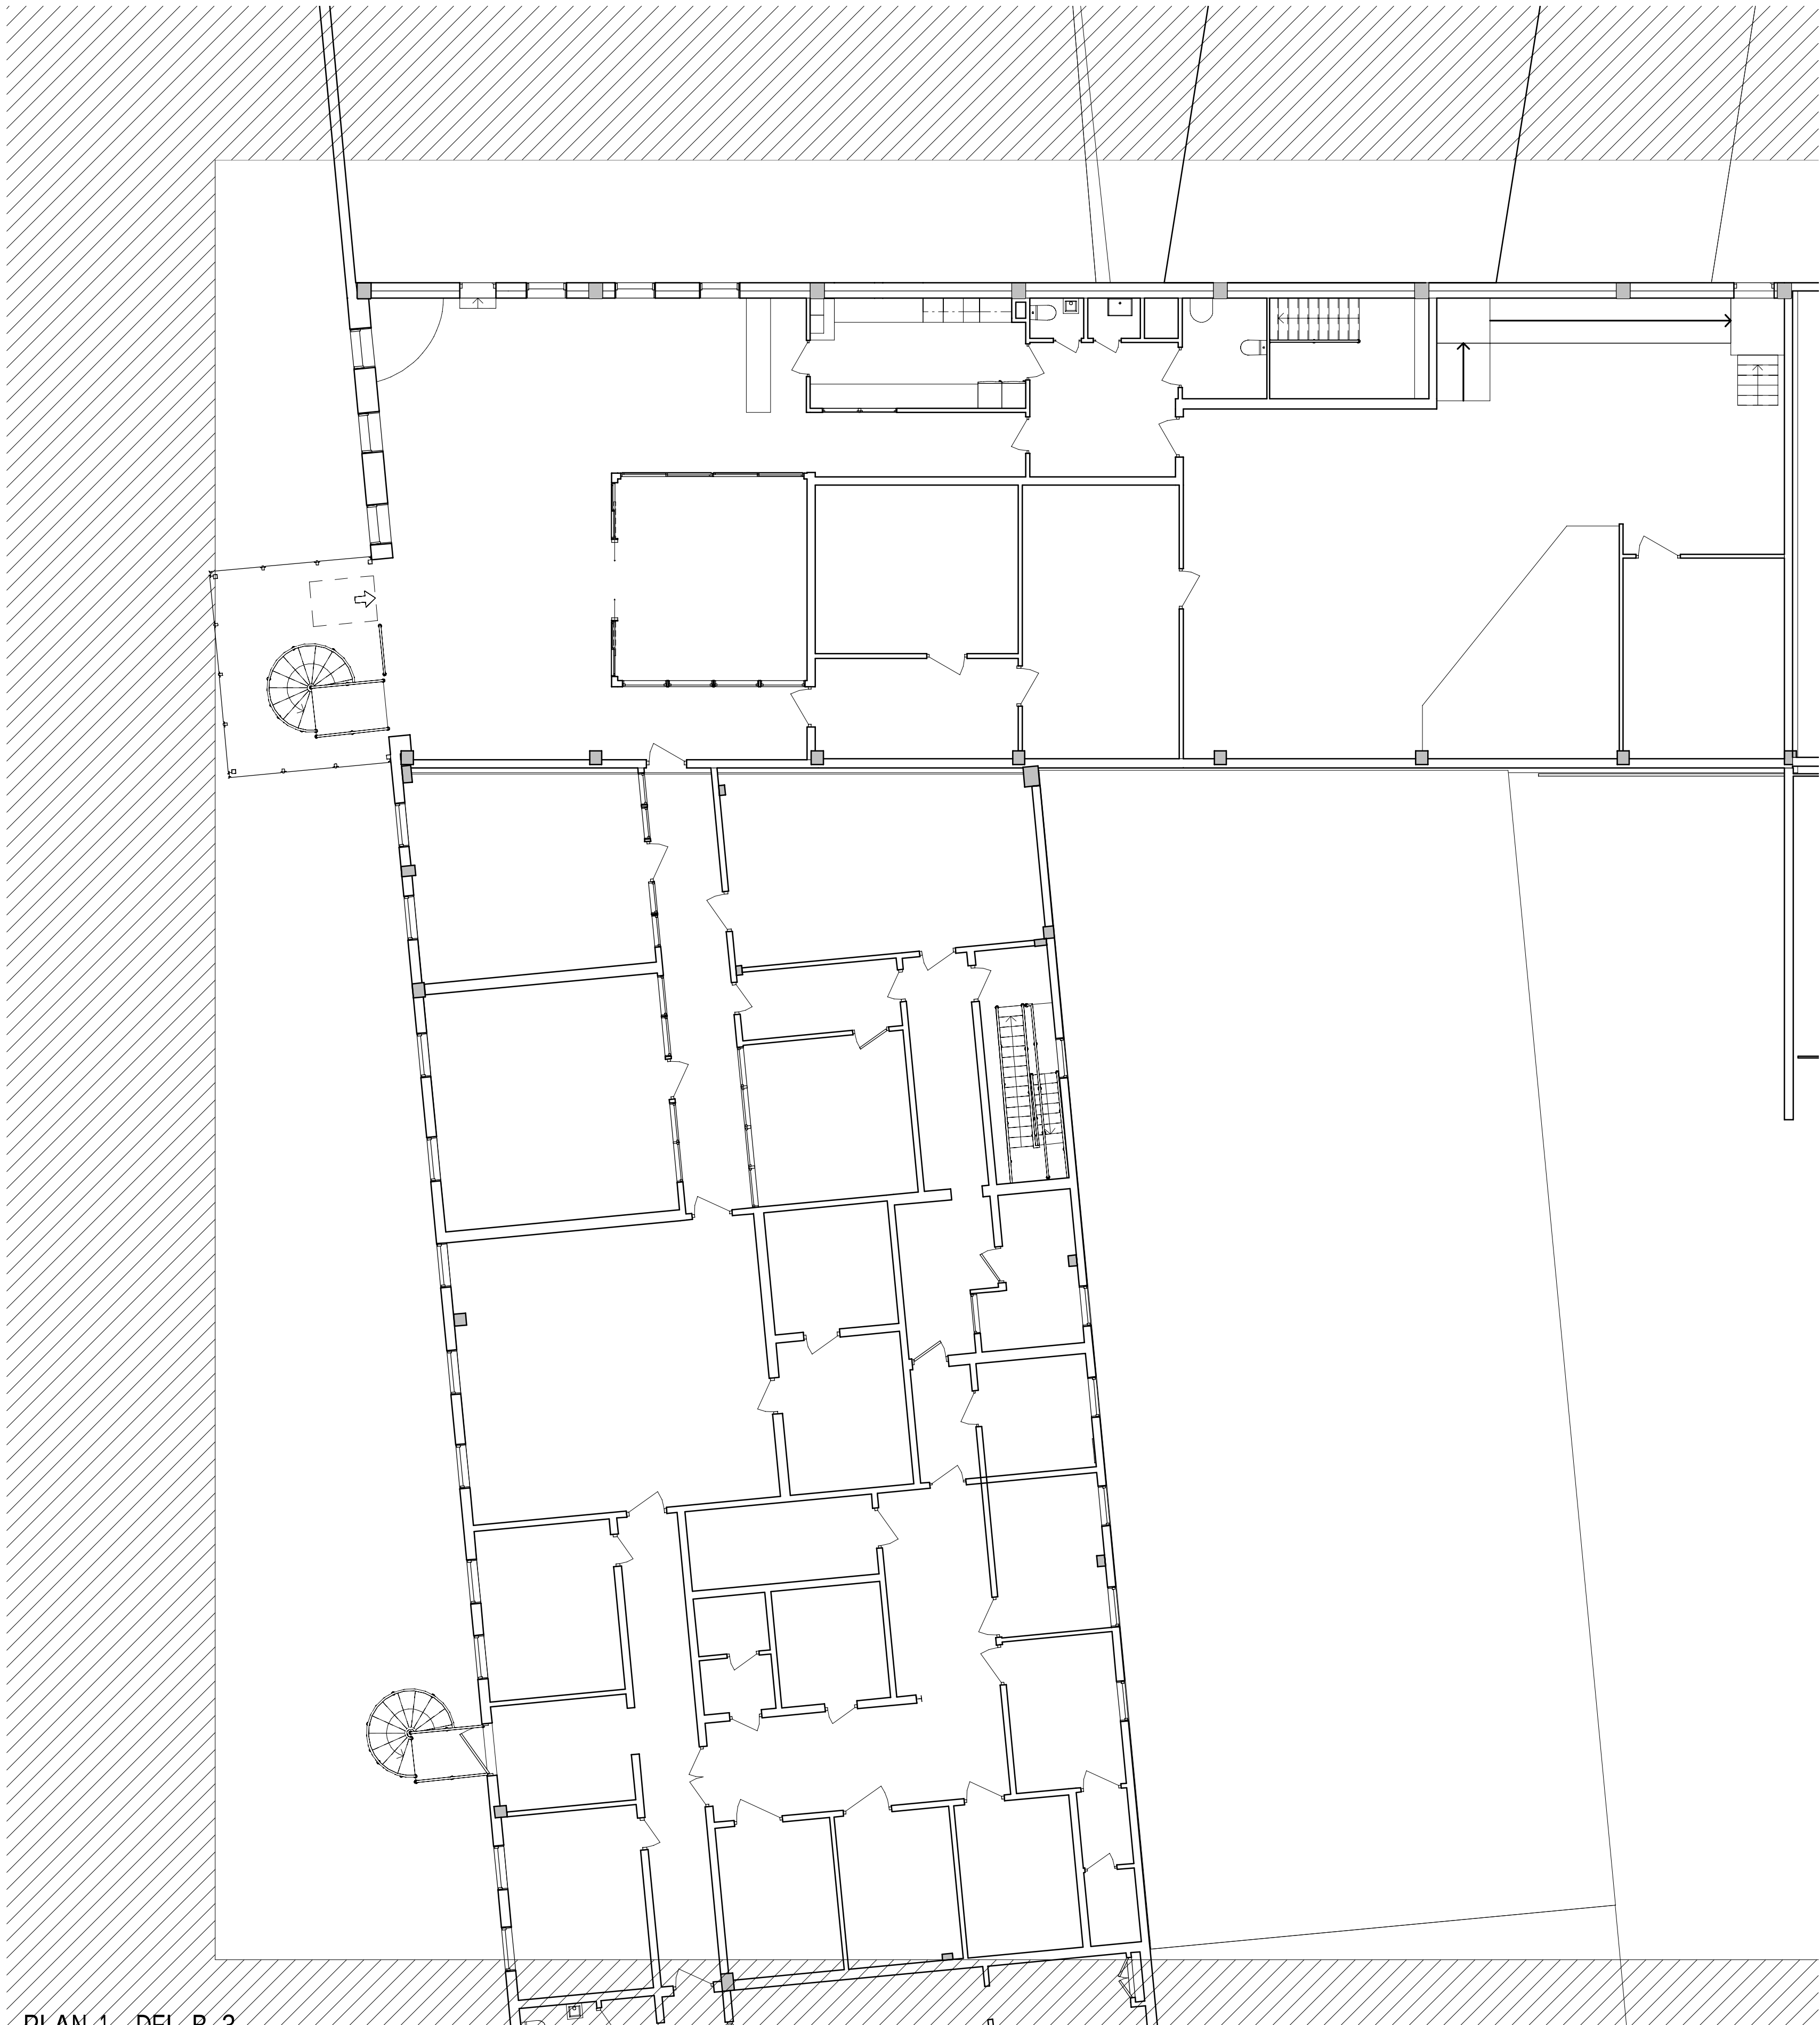


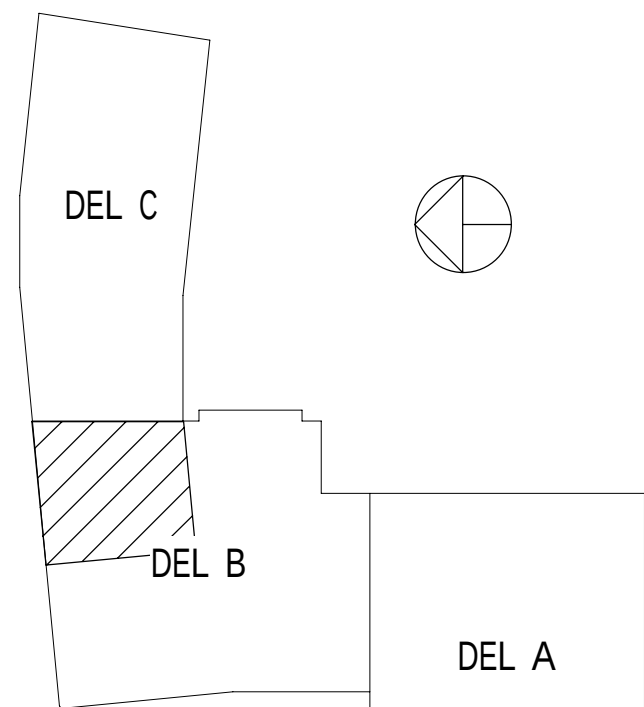

PLAN 1- DEL B-3
SKALA 1 : 100

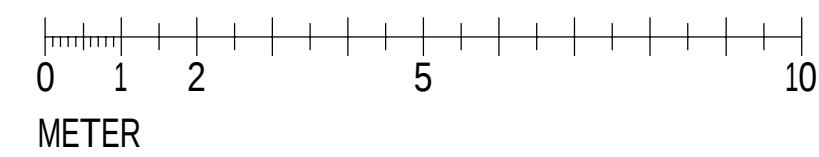

PLAN
SKALA 1 : 2000

BET	ÄNDRINGEN AVSER	DATUM	SIGN		
RELATIONSHANDLING					
ÅMÅLS KOMMUN Gelbgjutaren 8					
					
☒	A Venn	072 728 66 18			
☐	K				
UPPDRAG NR				RITAD/KONSTR AV	UPPDRAGSLEDARE
20042-2001		D. Jwanieh		M. H Hamid	
DATUM		ANSVARIG			
13/08/21		Per Josefsson			
INDUSTRI-SUPPORT I ÅMÅL AB-ISAB PLAN 1- Del B-3 Befintligt hus					
SKALA		NUMMER			BET
A1 1:100 A3 1:200		A-40-1-223			