





ENTRÉPLAN- DEL C-3
SKALA 1 : 100

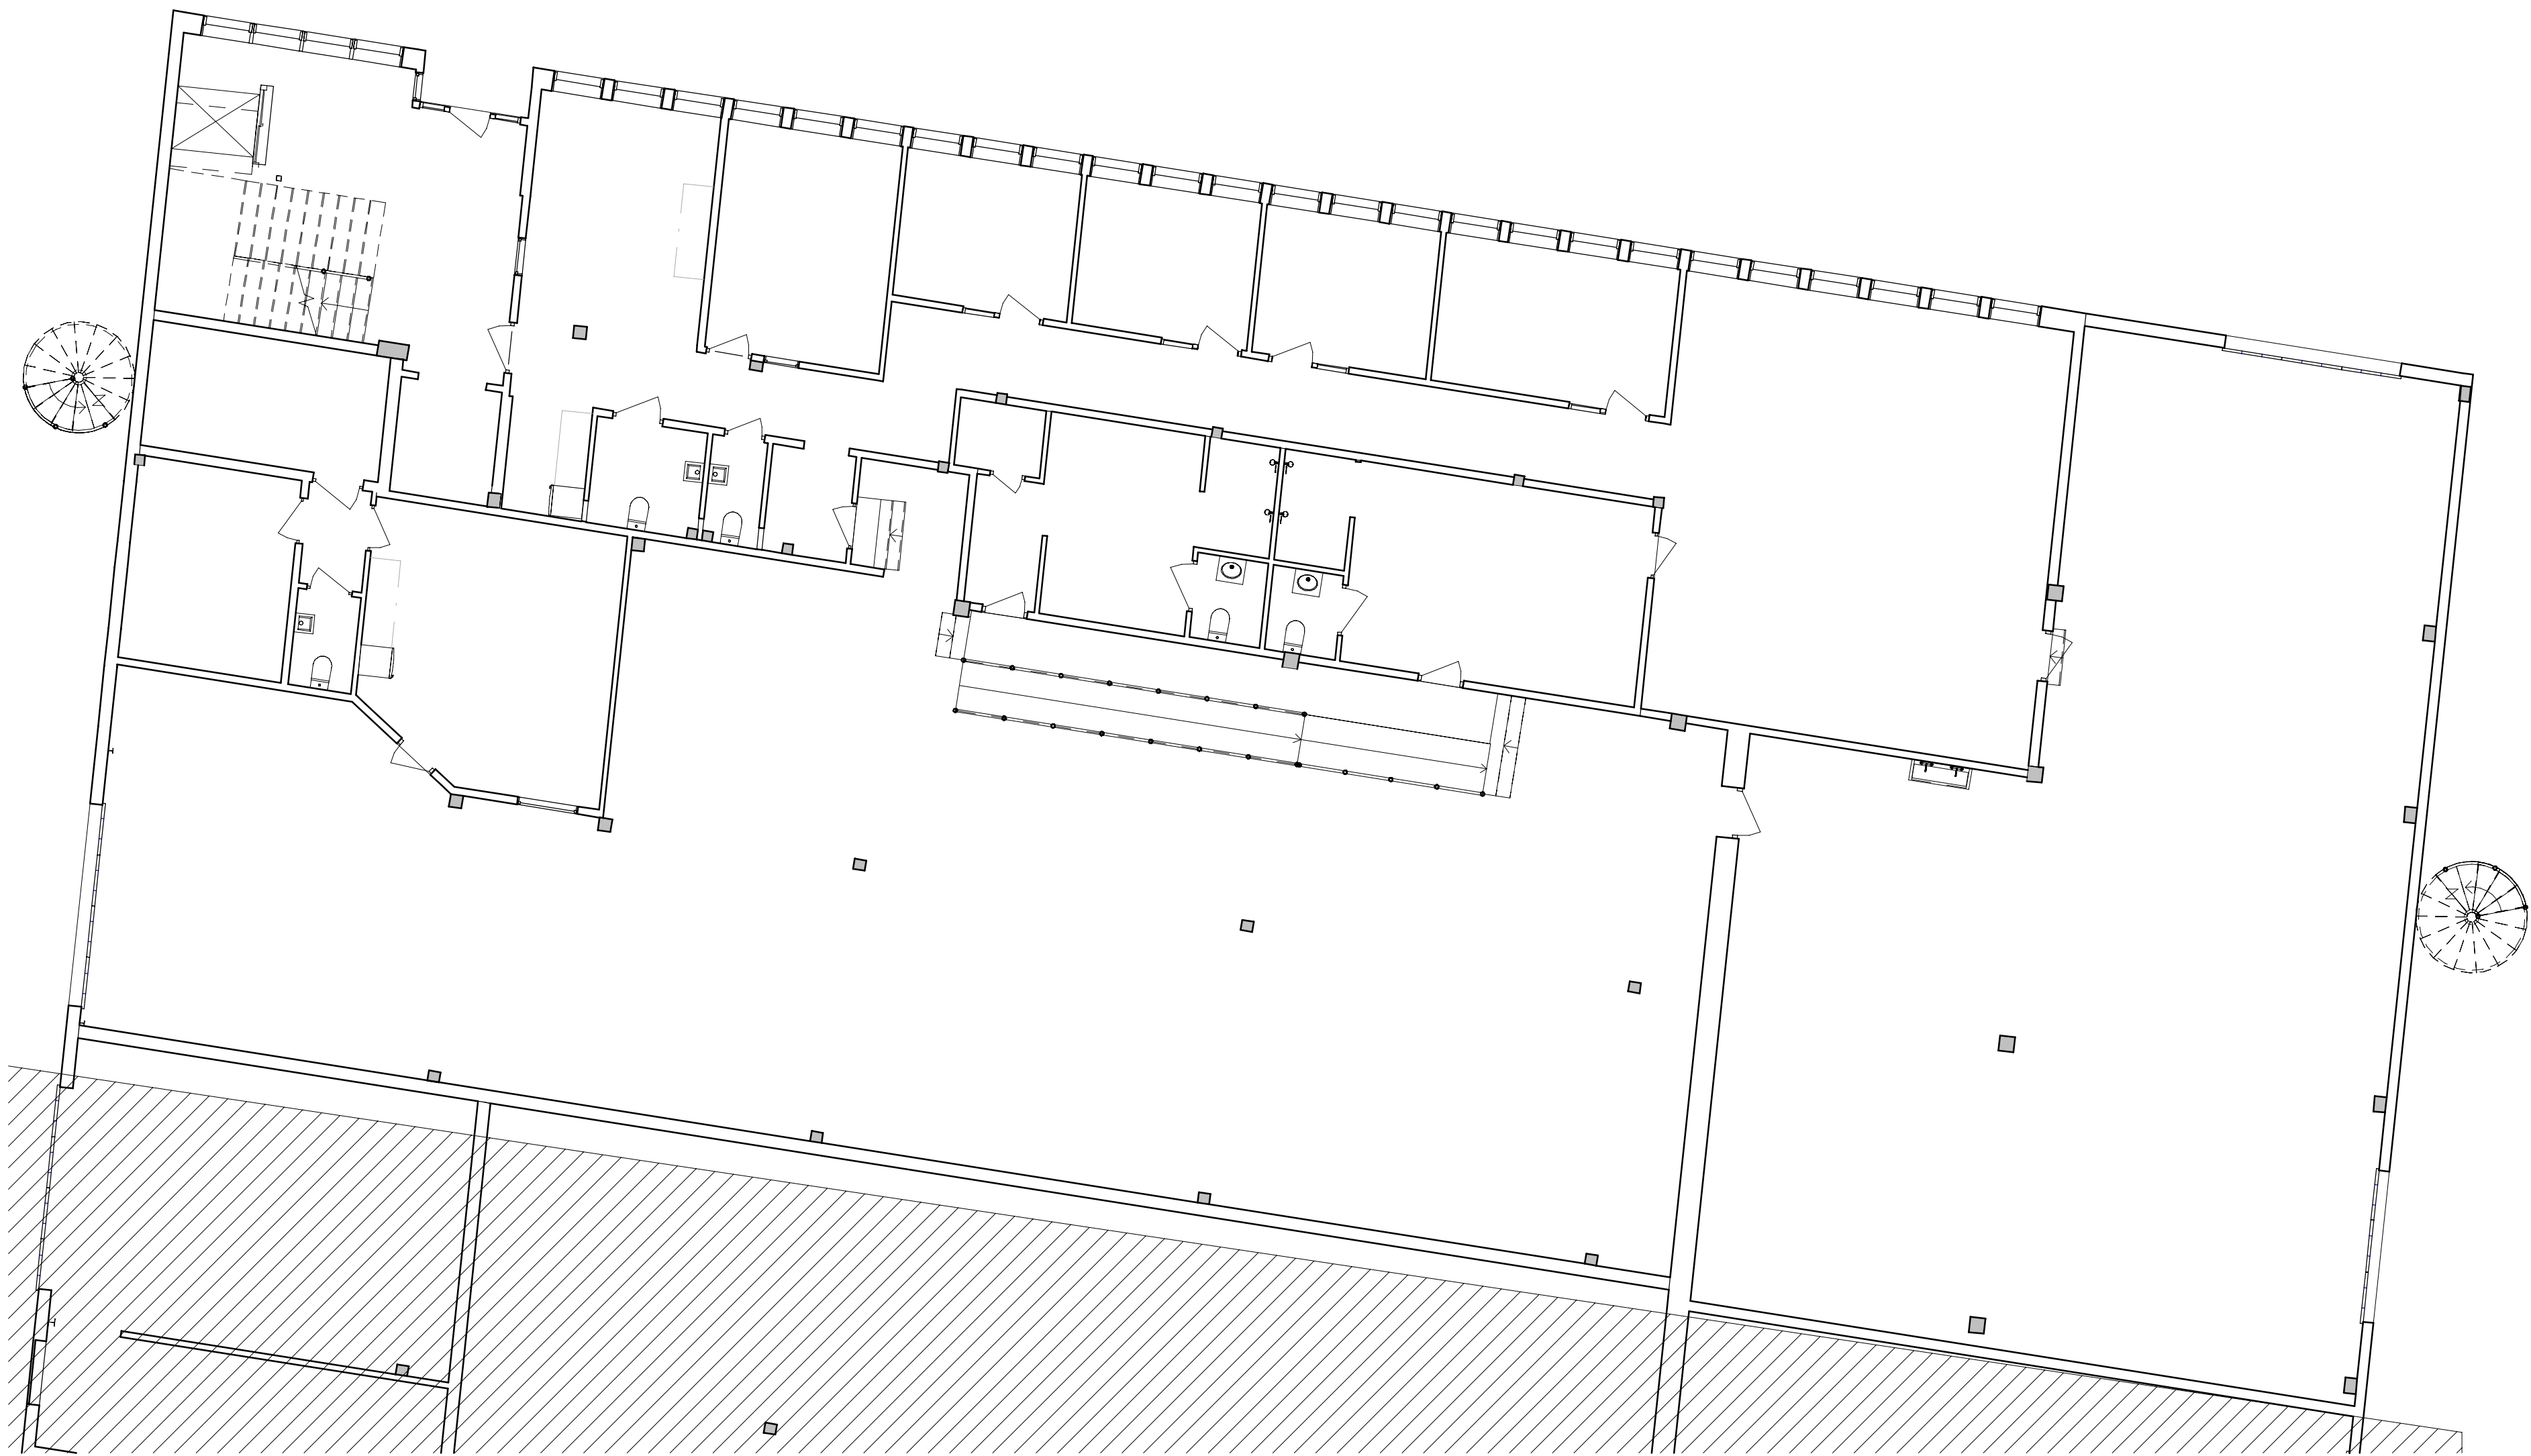

PLAN
SKALA 1 : 2000

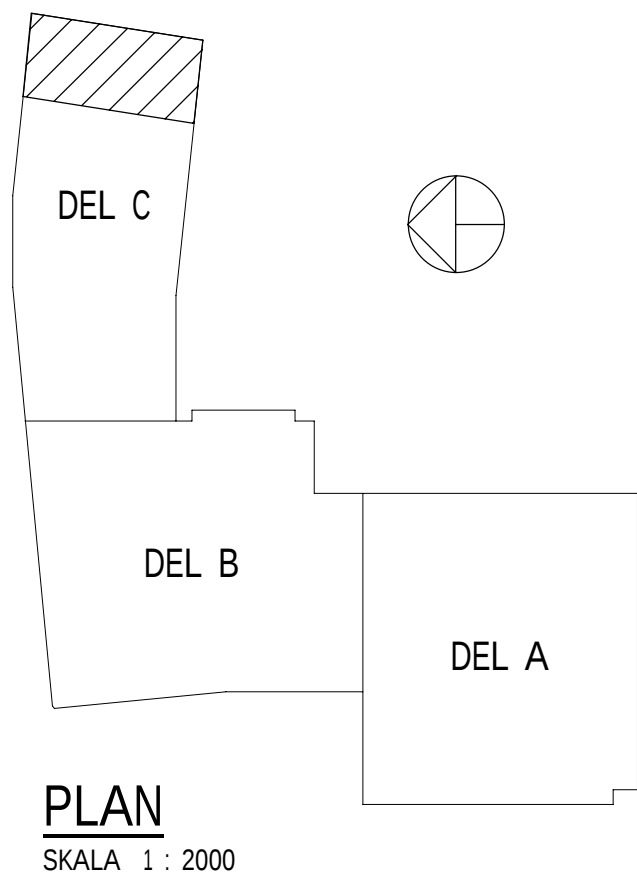

BET	ÄNDRINGEN AVSER	DATUM	SIGN
RELATIONSHANDLING			
ÅMÅLS KOMMUN			
Gelbgjutaren 8			
			
✕	A Venn	072 728 66 18	
	K		
UPPDRAG NR	RITAD/KONSTR AV	UPPDRAGSLEDARE	
20042-2001	D. Jwanieh	M. H Hamid	
DATUM	ANSVARIG		
13/08/21	Per Josefsson		
INDUSTRI-SUPPORT I ÅMÅL AB-ISAB			
Entréplan- Del C-3			
Befintligt hus			
SKALA	NUMMER	BET	
A1 1:100	A-40-1-133		
A3 1:200			