




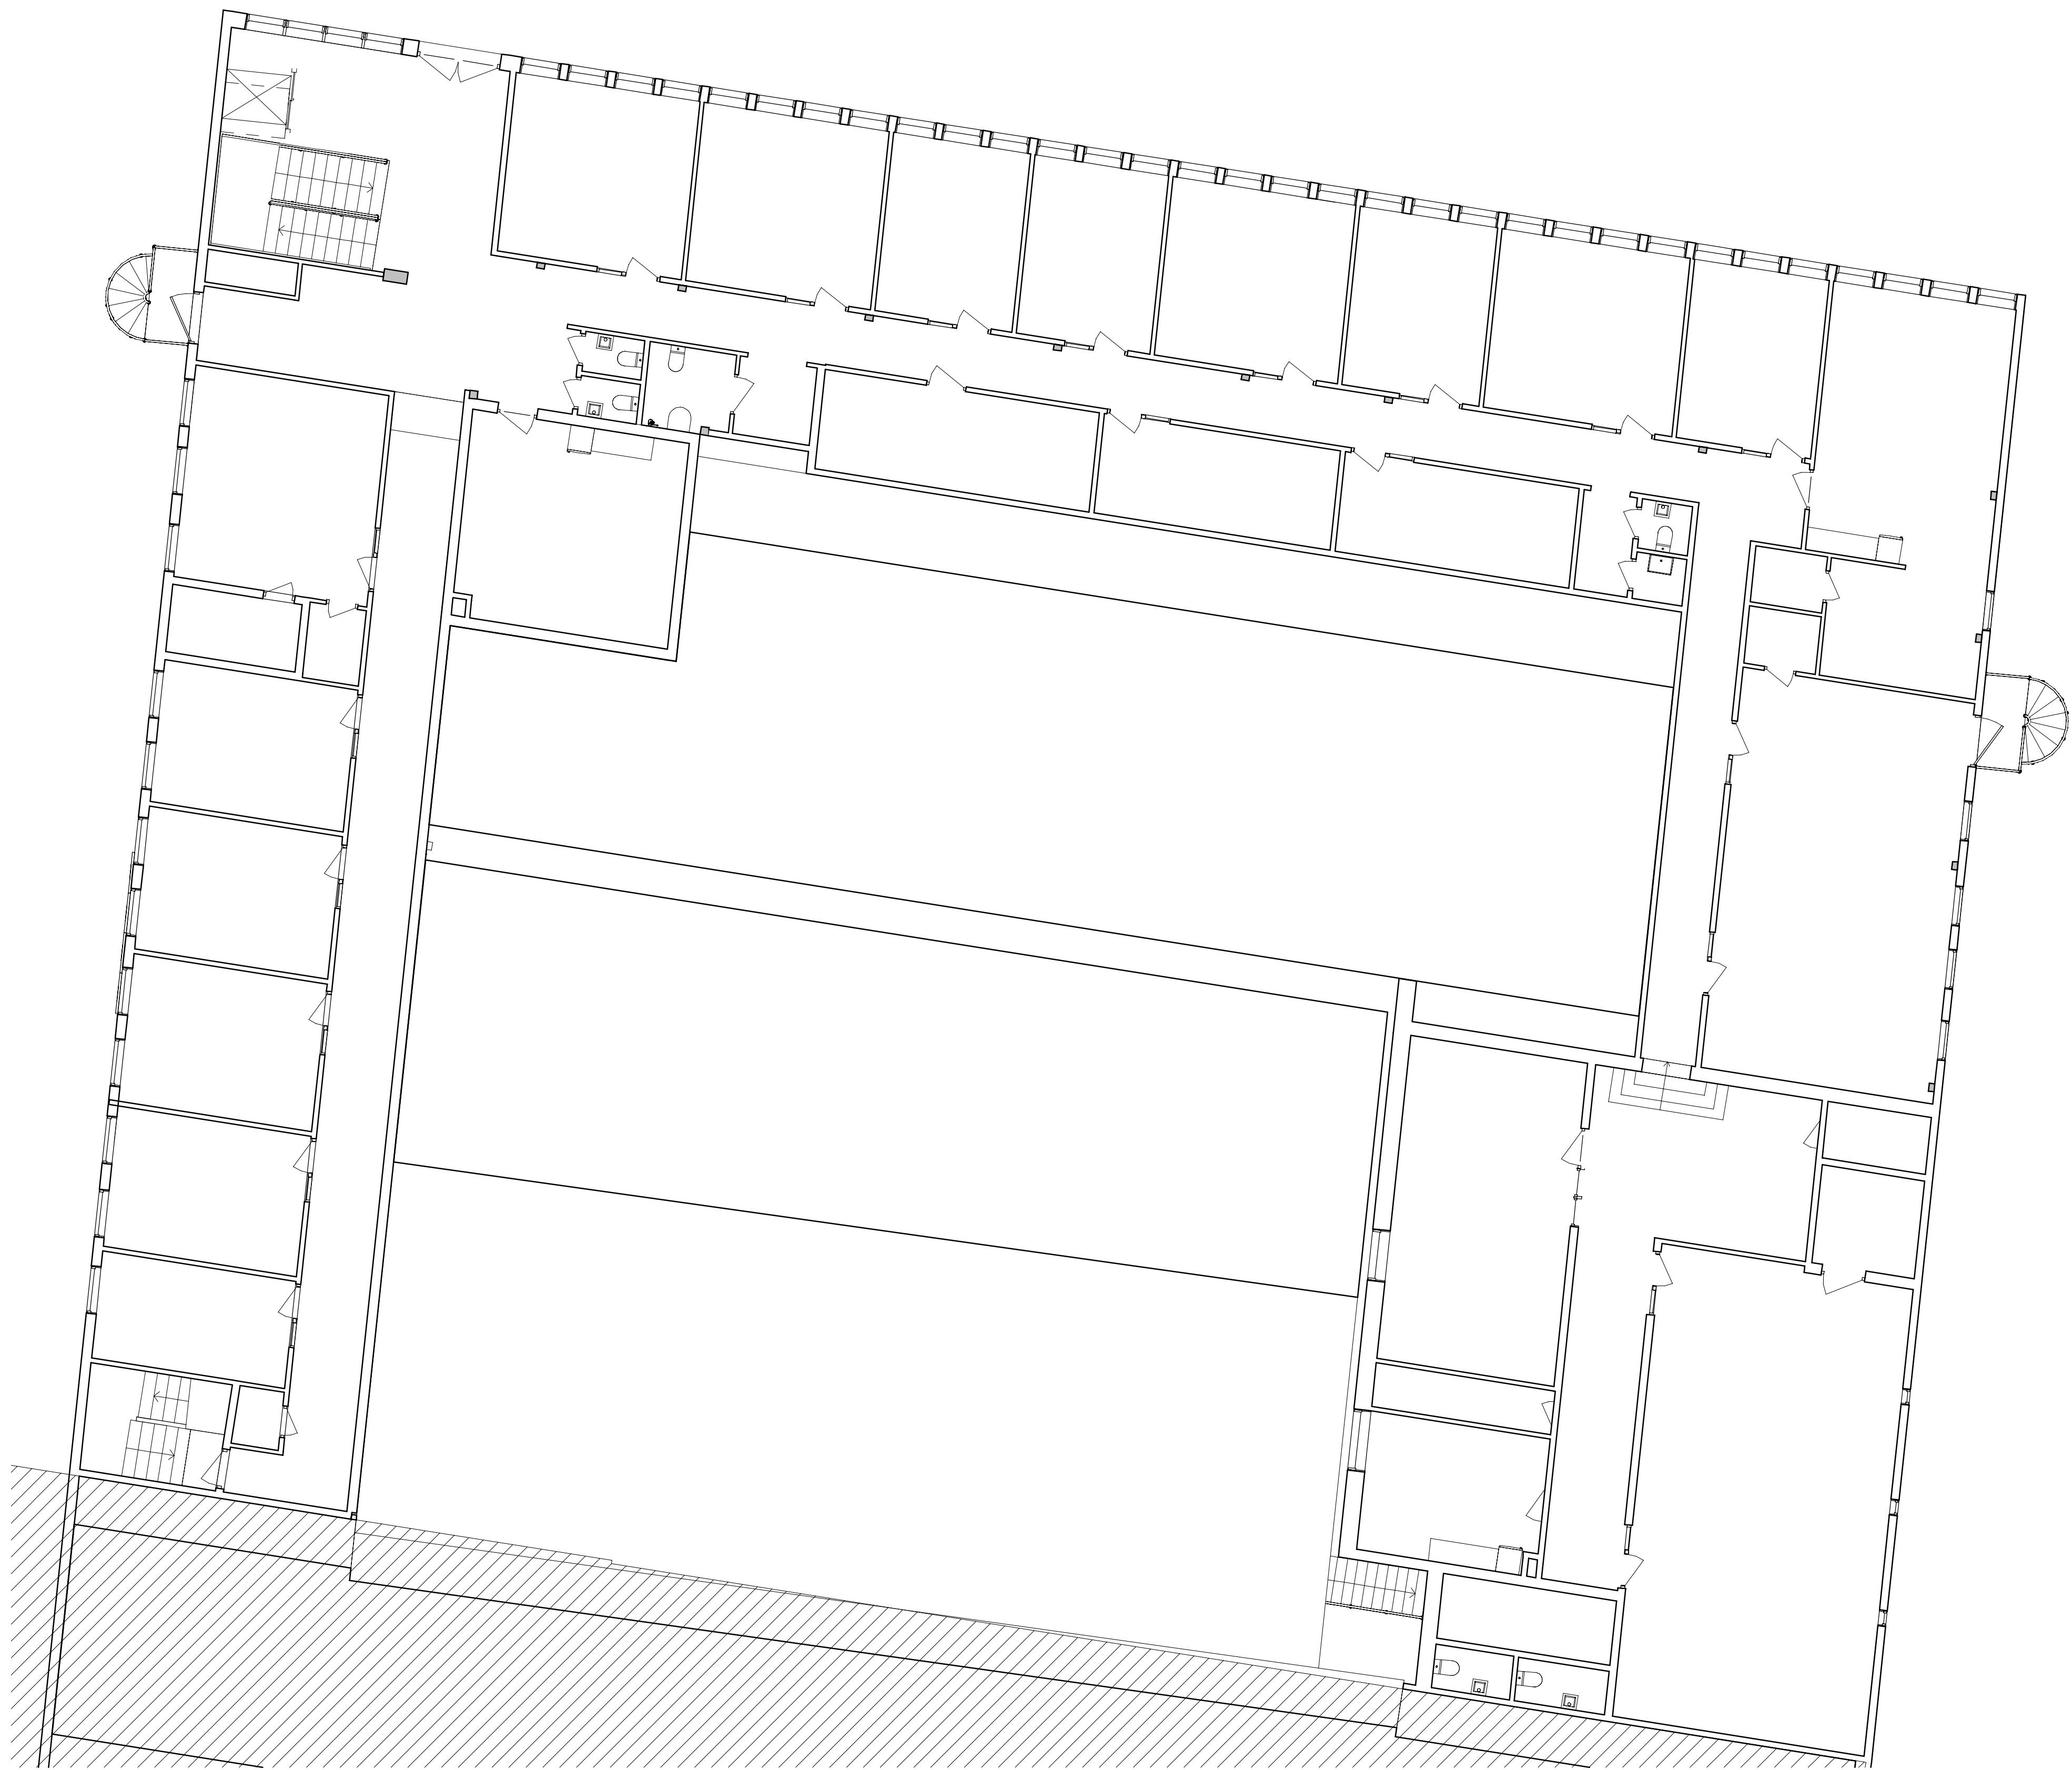

PLAN 1- DEL C
SKALA 1 : 100

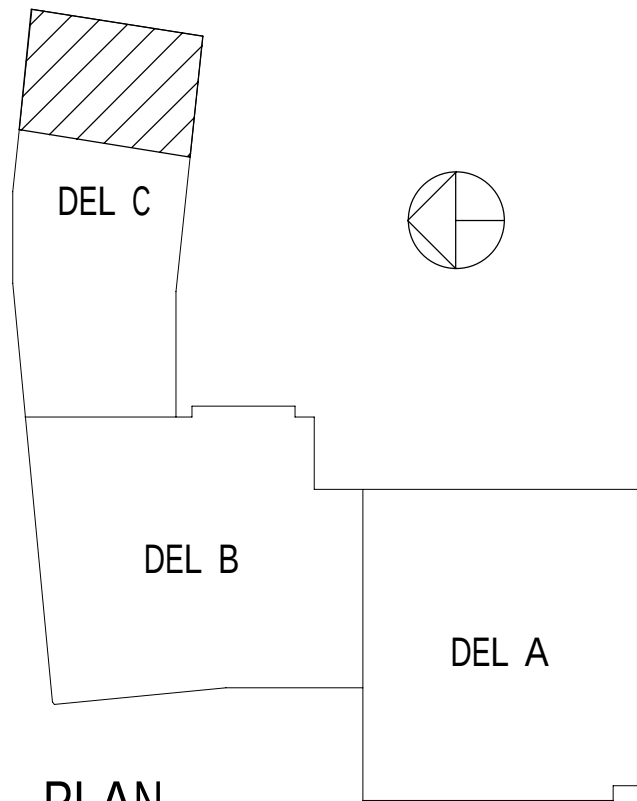

PLAN
SKALA 1 : 2000

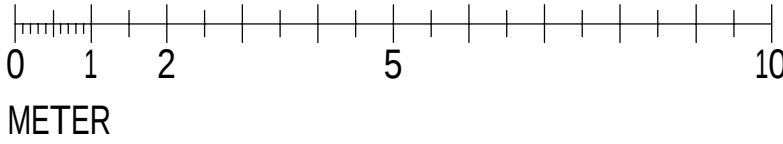

BET	ÄNDRINGEN AVSER	DATUM	SIGN
RELATIONSHANDLING			
ÅMÅLS KOMMUN Gelbgjutaren 8			
			
✕	A Venn	072 728 66 18	
	K		
UPPDRAG NR 20042-2001	RITAD/KONSTR AV Author	UPPDRAGSLEDARE M. H Hamid	
DATUM 13/08/21	ANSVARIG Approver		
INDUSTRI-SUPPORT I ÅMÅL AB-ISAB PLAN 1- Del C Befintligt hus			
SKALA A1 1:100 A3 1:200	NUMMER A-40-1-230		BET