



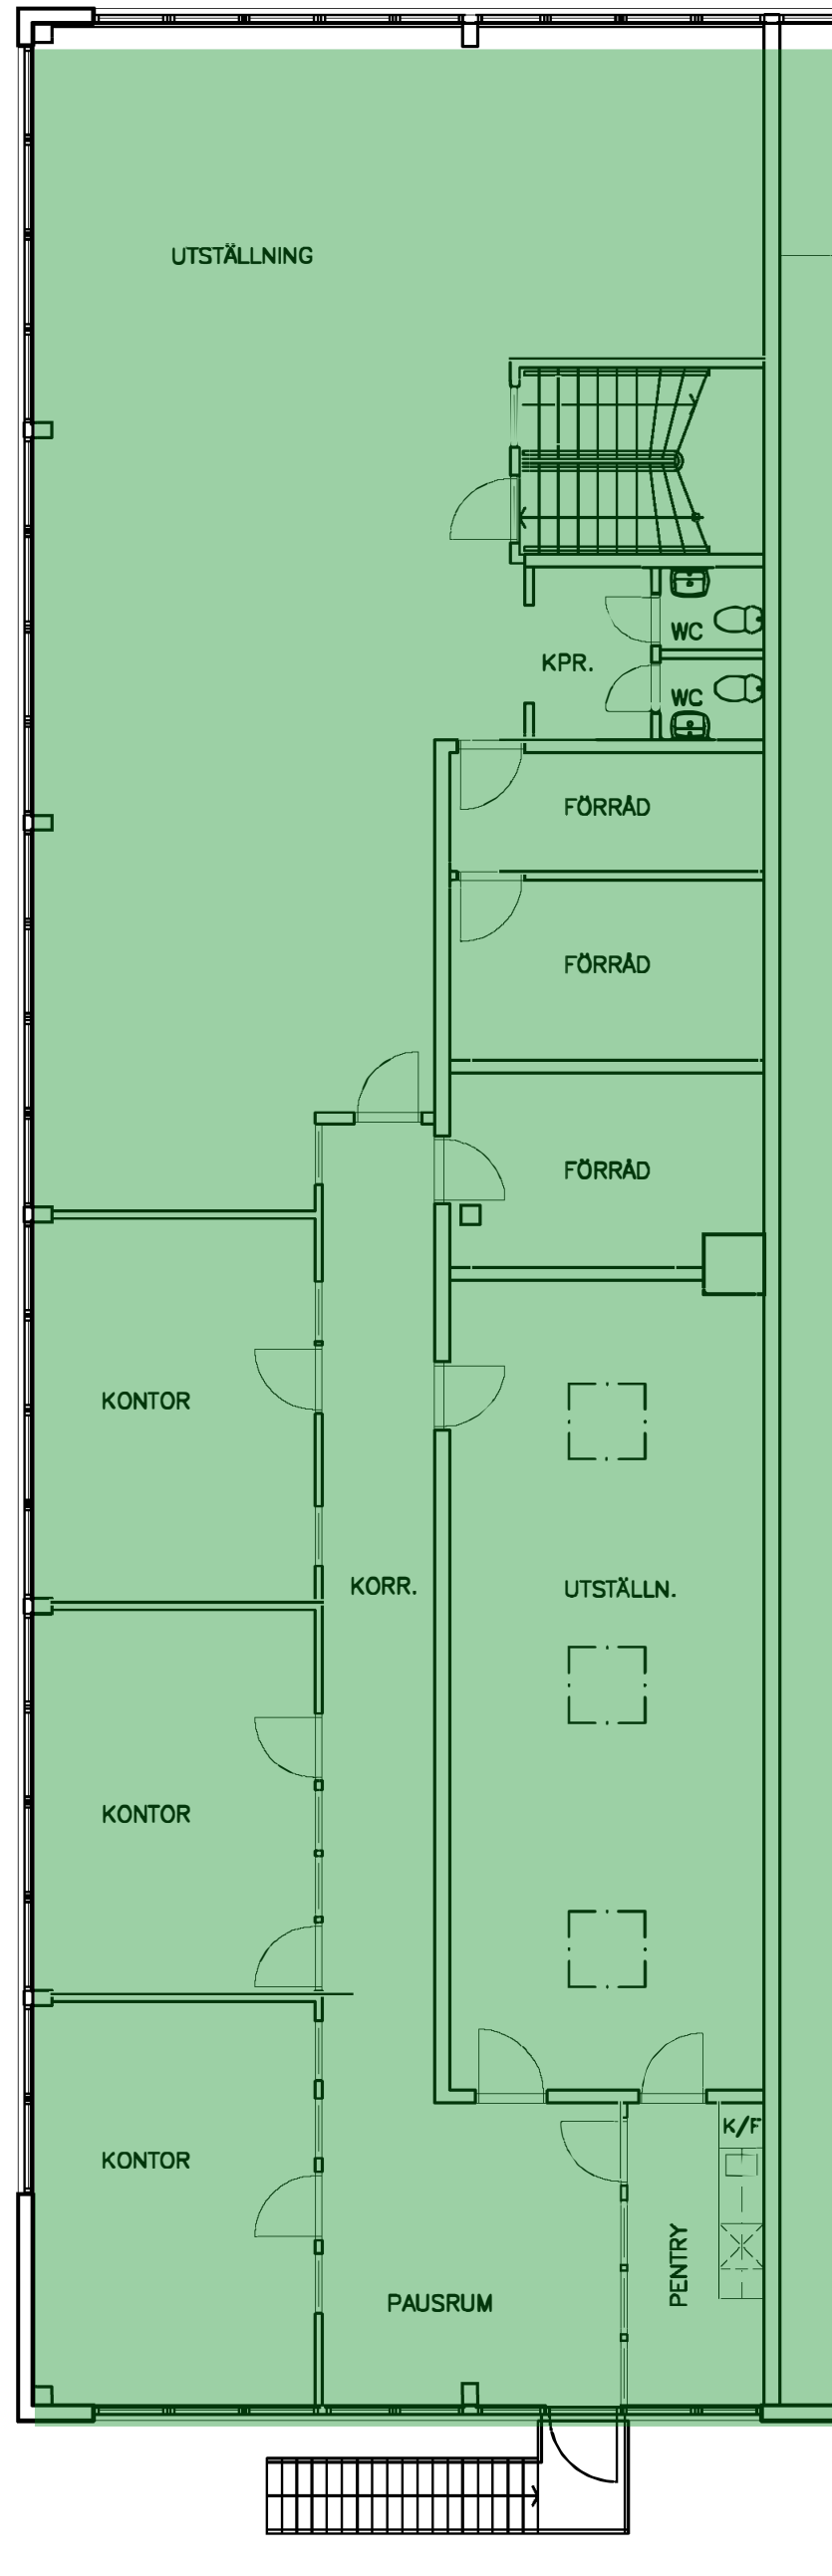

PLAN 2. OVANVÅNING
SKALA 1:100

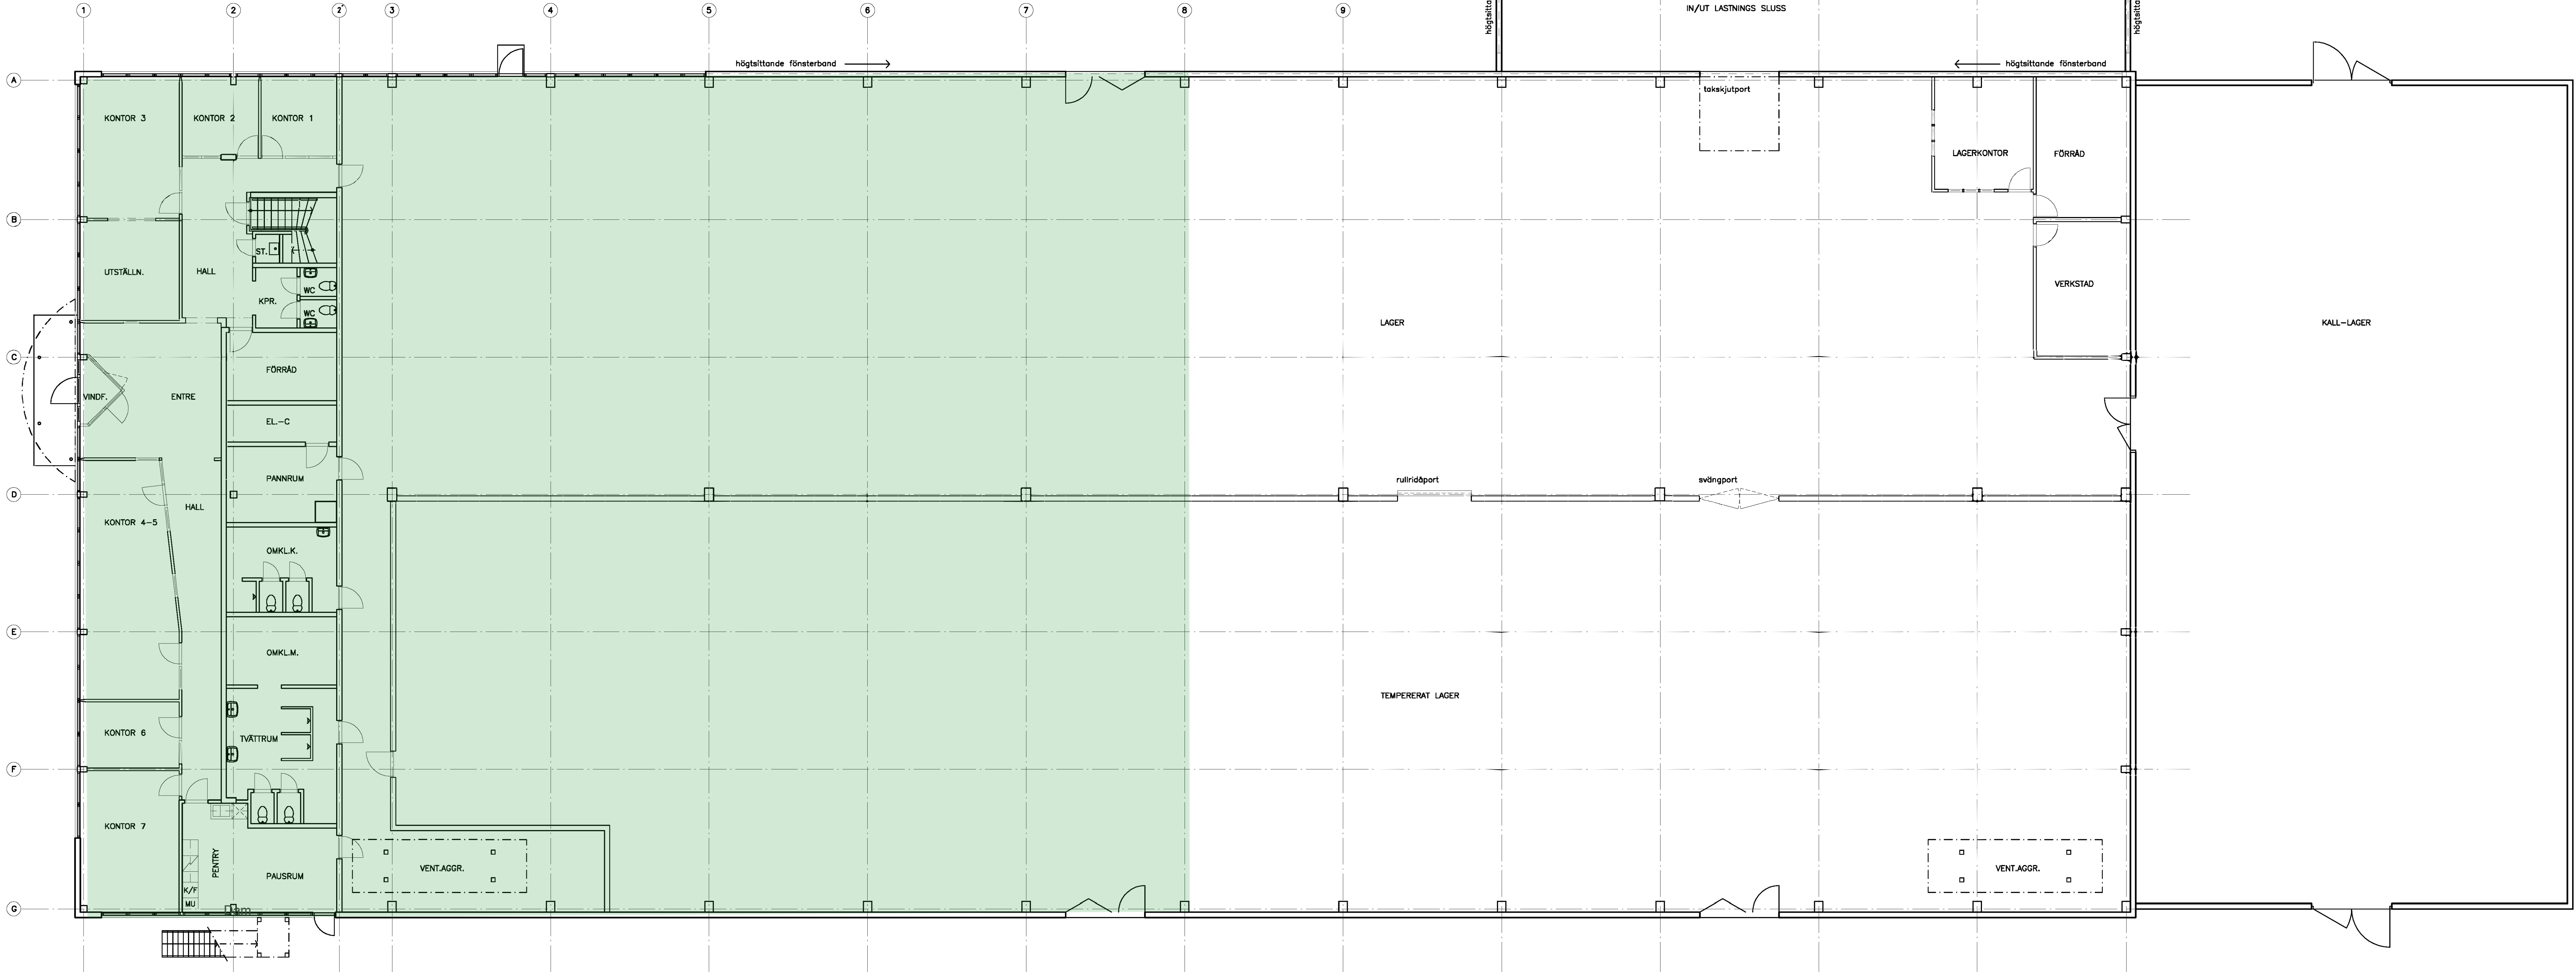

PLAN 1. BOTTENVÅNING
SKALA 1:100

RELATIONSHANDLING, BEFINTLIGA FÖRHÅLLANDEN

PETERSSON & HAAGEN
ARKITEKTER AKTIEBOLAG
Företagsadress: 2, 252 04 Helsingborg
Tel: 043-114520 Fax: 043-114521 E-post: info@peter-haagen.se
RITAD AV: HCH
HANDLAGARE: JF-H
REVISOR: JF-H
2006-04-06 JAN PETERSSON-HAAGEN

BET	ANT	ÄNDRINGEN AVSER	SIGN	DATUM
Obs! Denna ritning får ej användas för beställning eller utförande utan att vara försedd med texten "ARBETSHANDLING"				
Kv. VÅNGÅRDET 15, HELSINGBORG CONFINA - KONTOR OCH LAGER				
RELATIONSHANDLING PLAN 1, BOTTENVÅNING PLAN 2, OVANVÅNING				
SKALA 1:100				ÄNDR BET
A00:01				